

01.07.20.


07/08/2000 14:58 56356601

LINDÅS KOMM TEK ETAT

SIDE 02/02

56356601

Y-48700

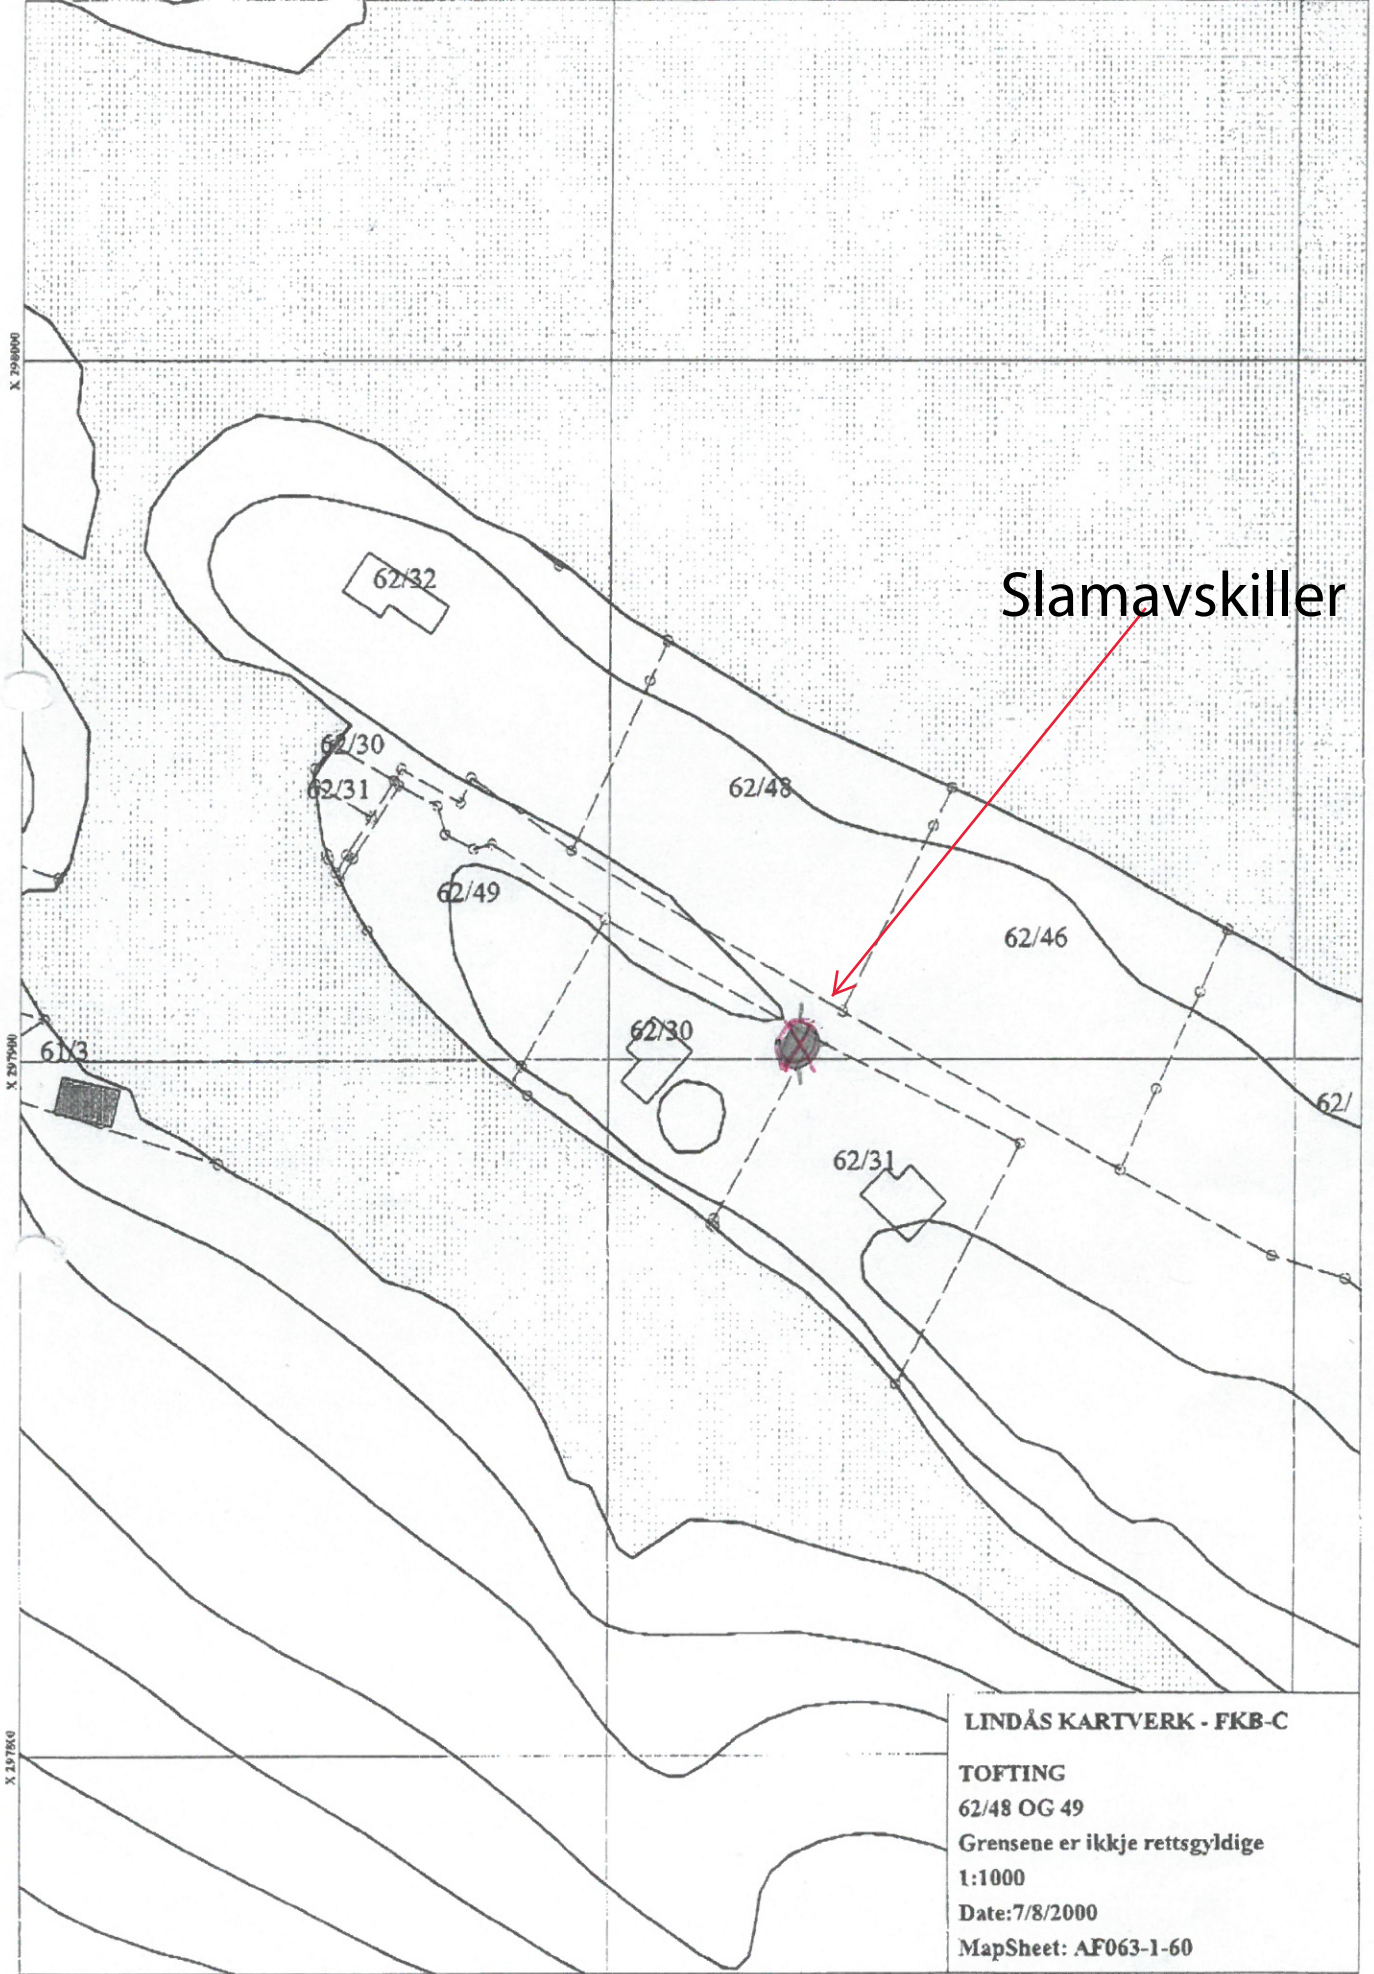

Slamavskiller

LINDÅS KARTVERK - FKB-C

TOFTING

62/48 OG 49

Grensene er ikkje rettsgyldige

1:1000

Date:7/8/2000

MapSheet: AF063-1-60