


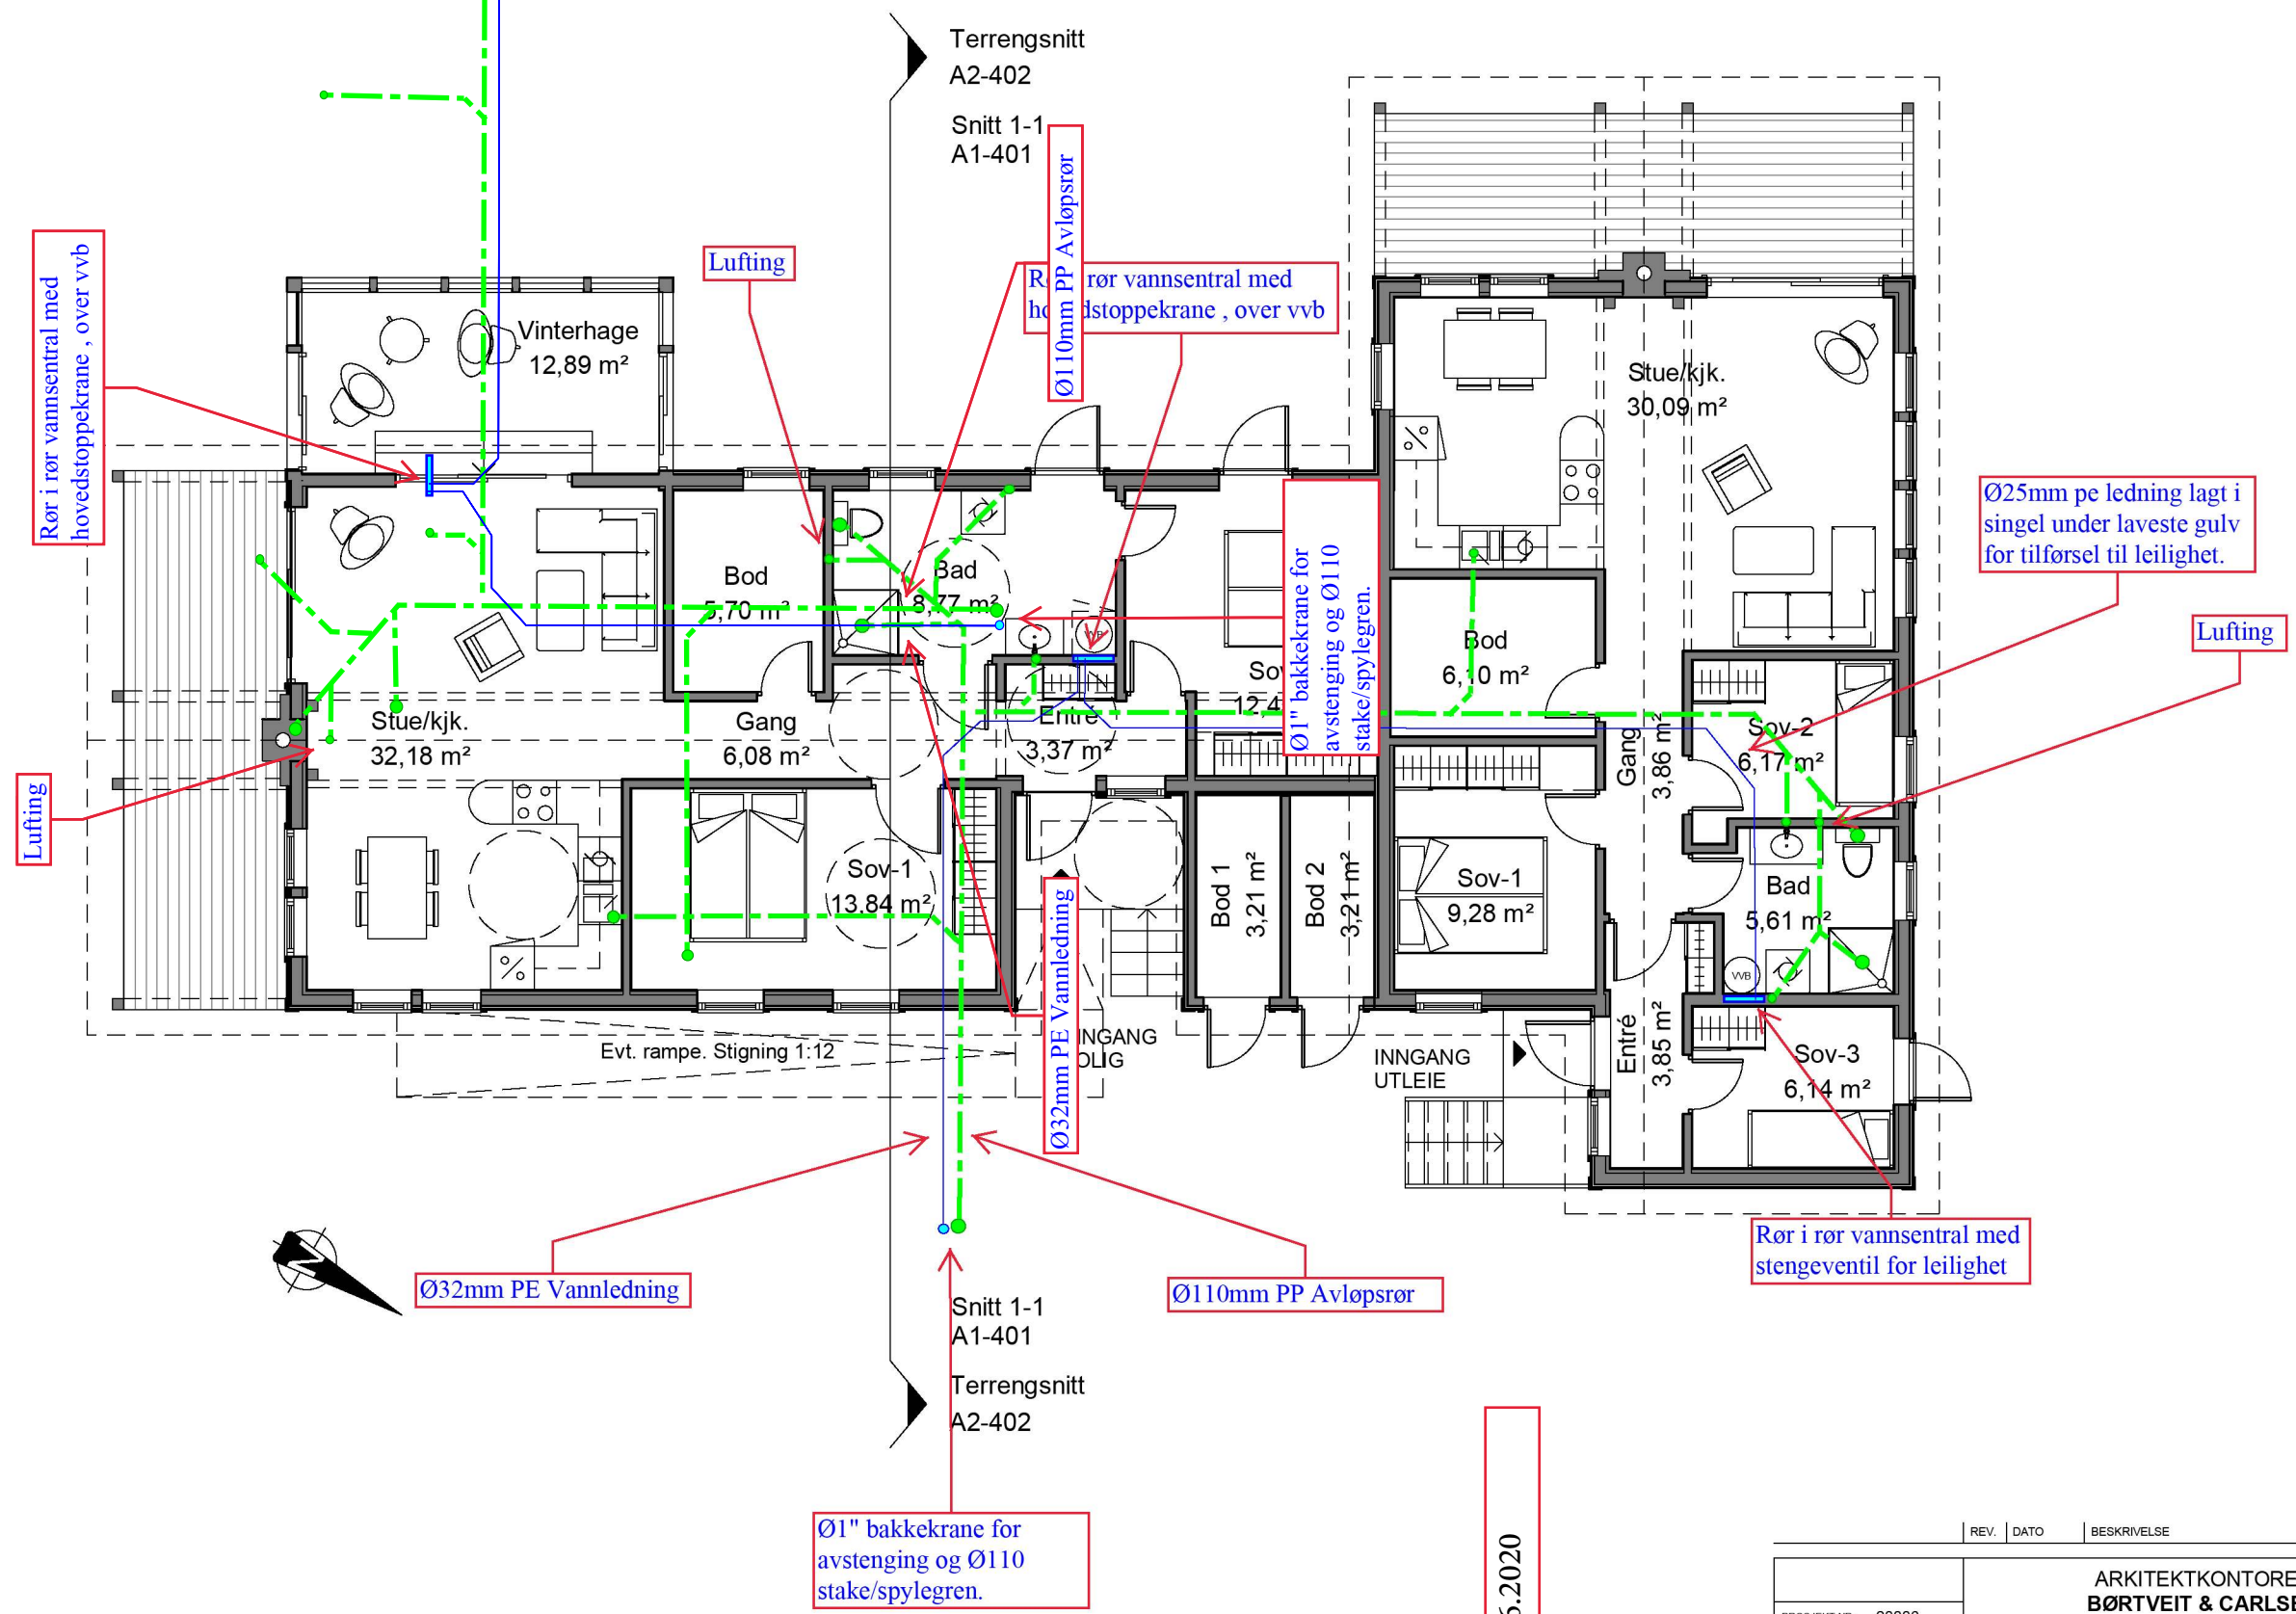

17.06.2020

Einar Stusdal

17.06.2020



REV.		DATO	BESKRIVELSE	TEGN.	KONTR.
			ARKITEKTKONTORET BØRTVEIT & CARLSEN HAGELLIA 6 · 5914 ISDALSTØ TELEFON 400 41 614		
PROSJEKT-NR.: 20006					
TEGNET AV: MMC/PJC					
KONTR. AV: PJC					
ARKSTØRRELSE: A3					
MALESTOKK: 1 : 100			TILTAKSHAVER: Jarle A. Hope		
DATO: 12.03.2020			GNR. / BNR.: 126/87		
FOR SØKNAD			PROSJEKTNAMN: Bolig m/utleie, Litlåsvegen 82		
TEGNINGSNUMMER: A2-101			TEGNINGSNAVN: Plan 1. etasje	REVISJON:	