



Fylkesmannen i Vestland
Njøsavegen 2
6863 LEIKANGER

Referanser:
Dykkar:
Vår: 20/10430 - 20/43843

Saksbehandlar:
Knut Bjørnevoll
knut.bjornevoll@alver.kommune.no

Dato:
03.07.2020

Oversender dispensasjonssøknad til uttale - oppattbygging av løe - gbnr 10/7 og 10/13 Rødland

Byggjestad: Gbnr: 10/7
Tiltakshavar: Jostein Jokiel

Tiltak: Oppattbygging av løe

Saka gjeld

søknad om dispensasjon frå LNF-formålet i kommunedelplanen sin arealdel for oppattbygging av løe med bygd areal (BYA)42.5 m² på gammal grunnmur. På det innlimte situasjonskartet har vi markert med gult på eit raudt punkt. Vi legg til grunn at det er her løa skal byggast oppatt.

Planstatus

Eigedomen ligg i uregulert område innanfor det som i kommunedelplan for Lindås 2019 - 2031 sin arealdel er definert som LNF. Det ligg ikkje i 100-metersbeltet.

Dispensasjon

Tiltaket må ha dispensasjon frå arealføremålet for å kunna gjennomførast.

Nabovarsling

Er ikkje utført. Tiltakshavar får beskjed om å gjera det før vi kan behandle søknaden.


Høyring

Saka vert sendt på høyring, sjølv om det manglar noko dokumentasjon. Vår vurdering er at saka er tilstrekkeleg opplyst for å gje førehandsuttale.

Frist

Frist for uttale er 4 veker frå oversendinga, jf. pbl. § 21-5 (3).


Kommuneplan

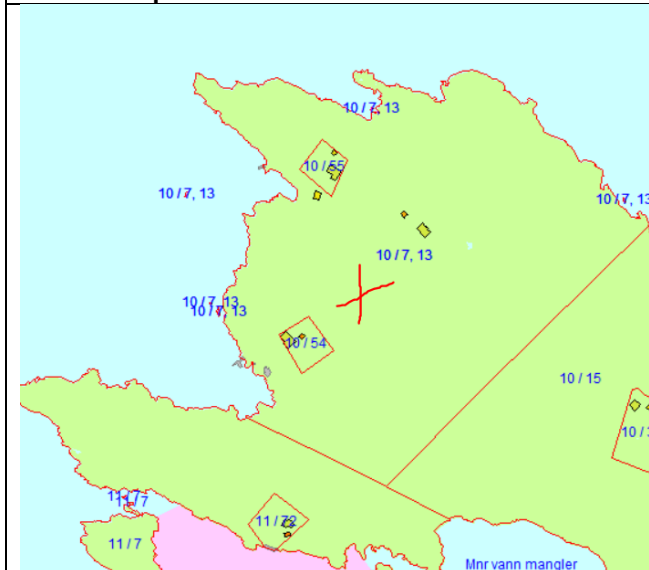

Oversikt



Situasjonskart

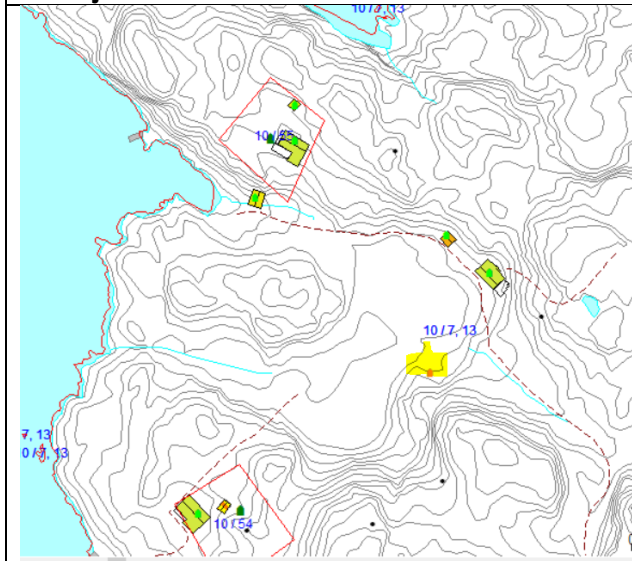

Skisser



Med vennleg helsing
Alver kommune, Plan og byggesak

Marianne Aadland Sandvik
Avdelingsleiar

Knut Bjørnevoll
Ingeniør

Dette dokumentet er elektronisk godkjent og har difor ingen signatur.

Vedlegg:

SØKNAD OM DISPENSASJON GJENOPPBYGGING AV LØE I LNF
Hosøy mai 2020

Kopi til:

Jostein Jokiel	Myrdalsvegen 8 M	5130	NYBORG
----------------	------------------	------	--------

Mottakrar:

Alver kommune - Plan og analyse			
Alver kommune - landbruk			
Fylkesmannen i Vestland	Njøsavegen 2	6863	LEIKANGER
Vestland fylkeskommune	Postboks 7900	5020	BERGEN