


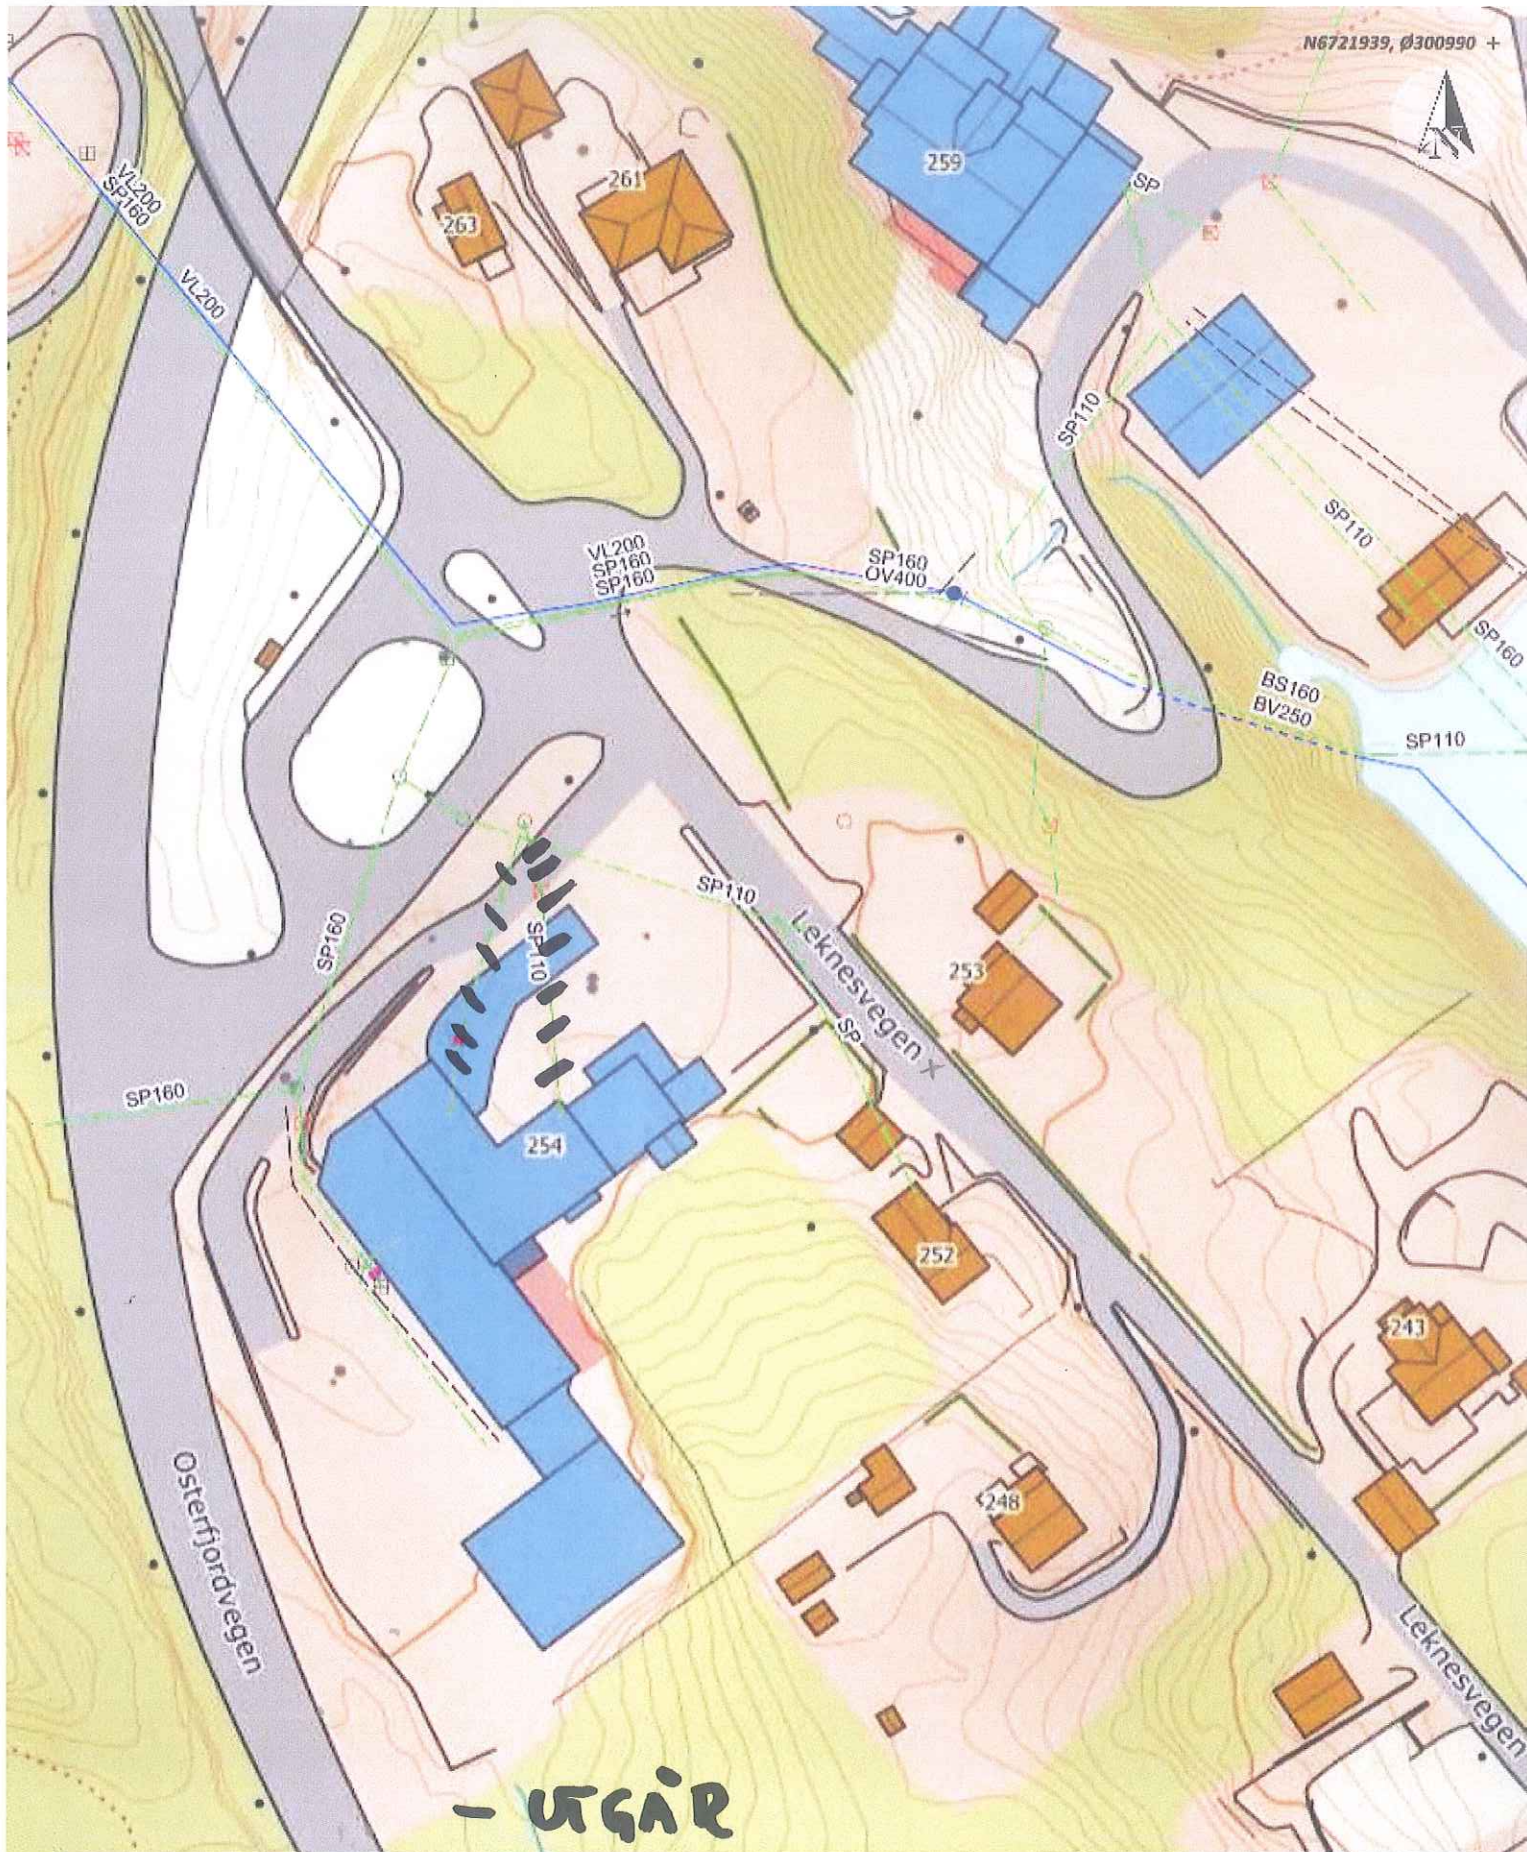

- UTSÅR

Si



comfort

COMFORT KNARVIK

AS Haugland VVS
Lyngveien 2,
5914 ISDALSTØ
56 35 77 90
knarvik@comfort.as

www.comfort.no

196/111

NHdigi.no

EKNES EIENDOM AS

Dato: 30-06-2020

Målestokk: 1:1 000

30m