
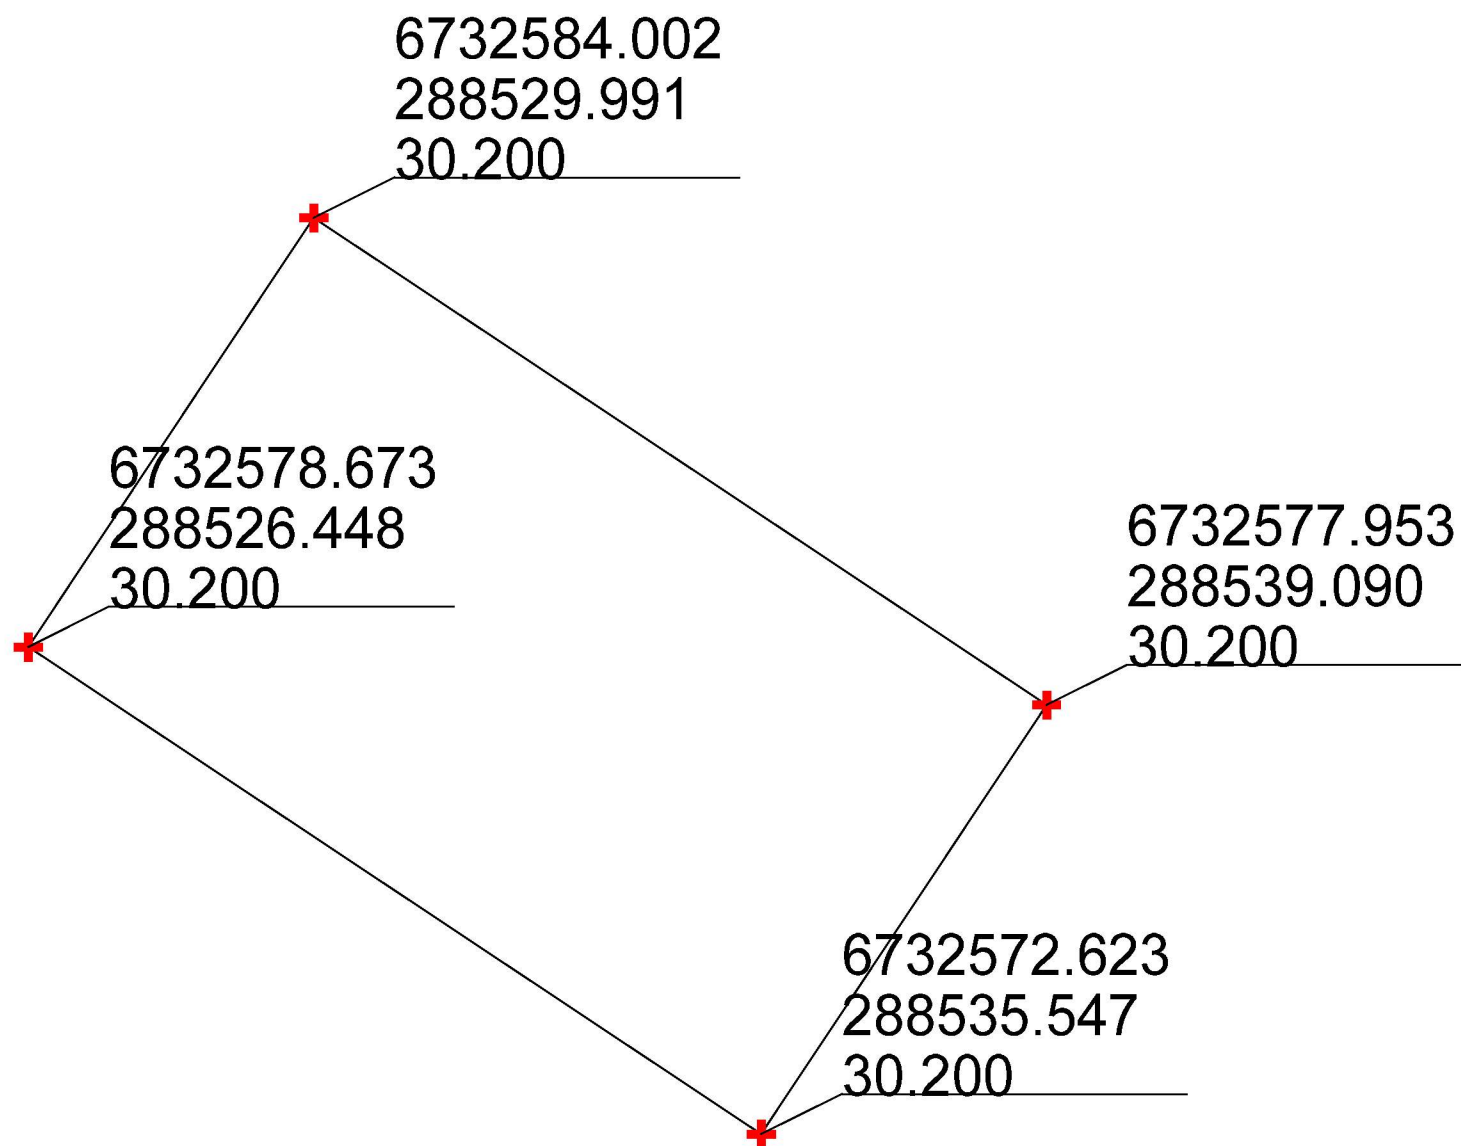


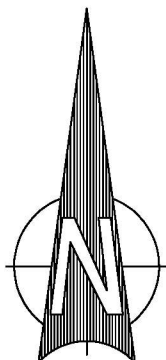

Alversund Maskinstasjon						
Dato	03.07.2020	Konstr./tegnst	Godkjert:	Målestokk		
EUREF89 - SONE 32 NN 2000 høyder				1:100		
Plantegning					Erstatning for:	Erstattet av:
					901	
Frode Langenes Langeneset 94, 5912 Seim						
Henvisning:			Beregning:		Marianne Myking	