

ERKLÆRING

Undertegnede erklærer herved overfor hverandre at vannledning ført fram fra "Steinhuset" i Tjoremarken og til Torgunn og Erling Tjore's eiendom er felleseiendom. Omkostningene i forbindelse med framføring av denne ledning dekkes i fellesskap av undertegnede. Fra denne vannledning vil vannledning til Laila Tjore's, Audun Tjore Johanna og Roar Opperud og Aud og Harald Mundal's eiendommer bli tilkoblet.

Det erklæres også at kloakkledning fra Torgunn og Erling Tjore's eiendom og fram til godkjent plass av kommunen nedenfor hovedvei Storheim-Dale er felleseiendom. Kloakkledning fra Laila Tjore's, Audun Tjore's, Johanna og Roar Opperud og Aud og Harald Mundal's eiendommer vil bli tilkoblet denne ledning. Omkostningene i forbindelse med kloakkledning fra Torgunn og Erling Tjore's dekkes i fellesskap av undertegnede.

Tjoremarken,
25. oktober 1974.

Laila Tjore

Laila Tjore

Torgunn Tjore

Torgunn Tjore

Audun Tjore

Audun Tjore

Johanna Opperud

Johanna Opperud

Aud Mundal

Aud Mundal

Erling Tjore

Erling Tjore

Roar Opperud

Roar Opperud

Harald Mundal

Harald Mundal

ERKLÆRING

Undertegnede erklærer herved ovenfor hverandre at vei fra hovedvei Storheim-Dale, og fram til Laila Tjore's, Torgunn og Erling Tjore's, Audun Tjore's, Johanna og Roar Opprud's og Aud og Harald Mundal's eiendommer er felleseiendom.

Tjoremarken

8. august 1975

Laila Tjore
Laila Tjore

Torgunn Tjore
Torgunn Tjore

Audun Tjore
Audun Tjore


Johanna Opprud
Johanna Opprud

Aud Mundal
Aud Mundal

Erling Tjore
Erling Tjore

Roar Opprud
Roar Opprud

Harald Mundal
Harald Mundal

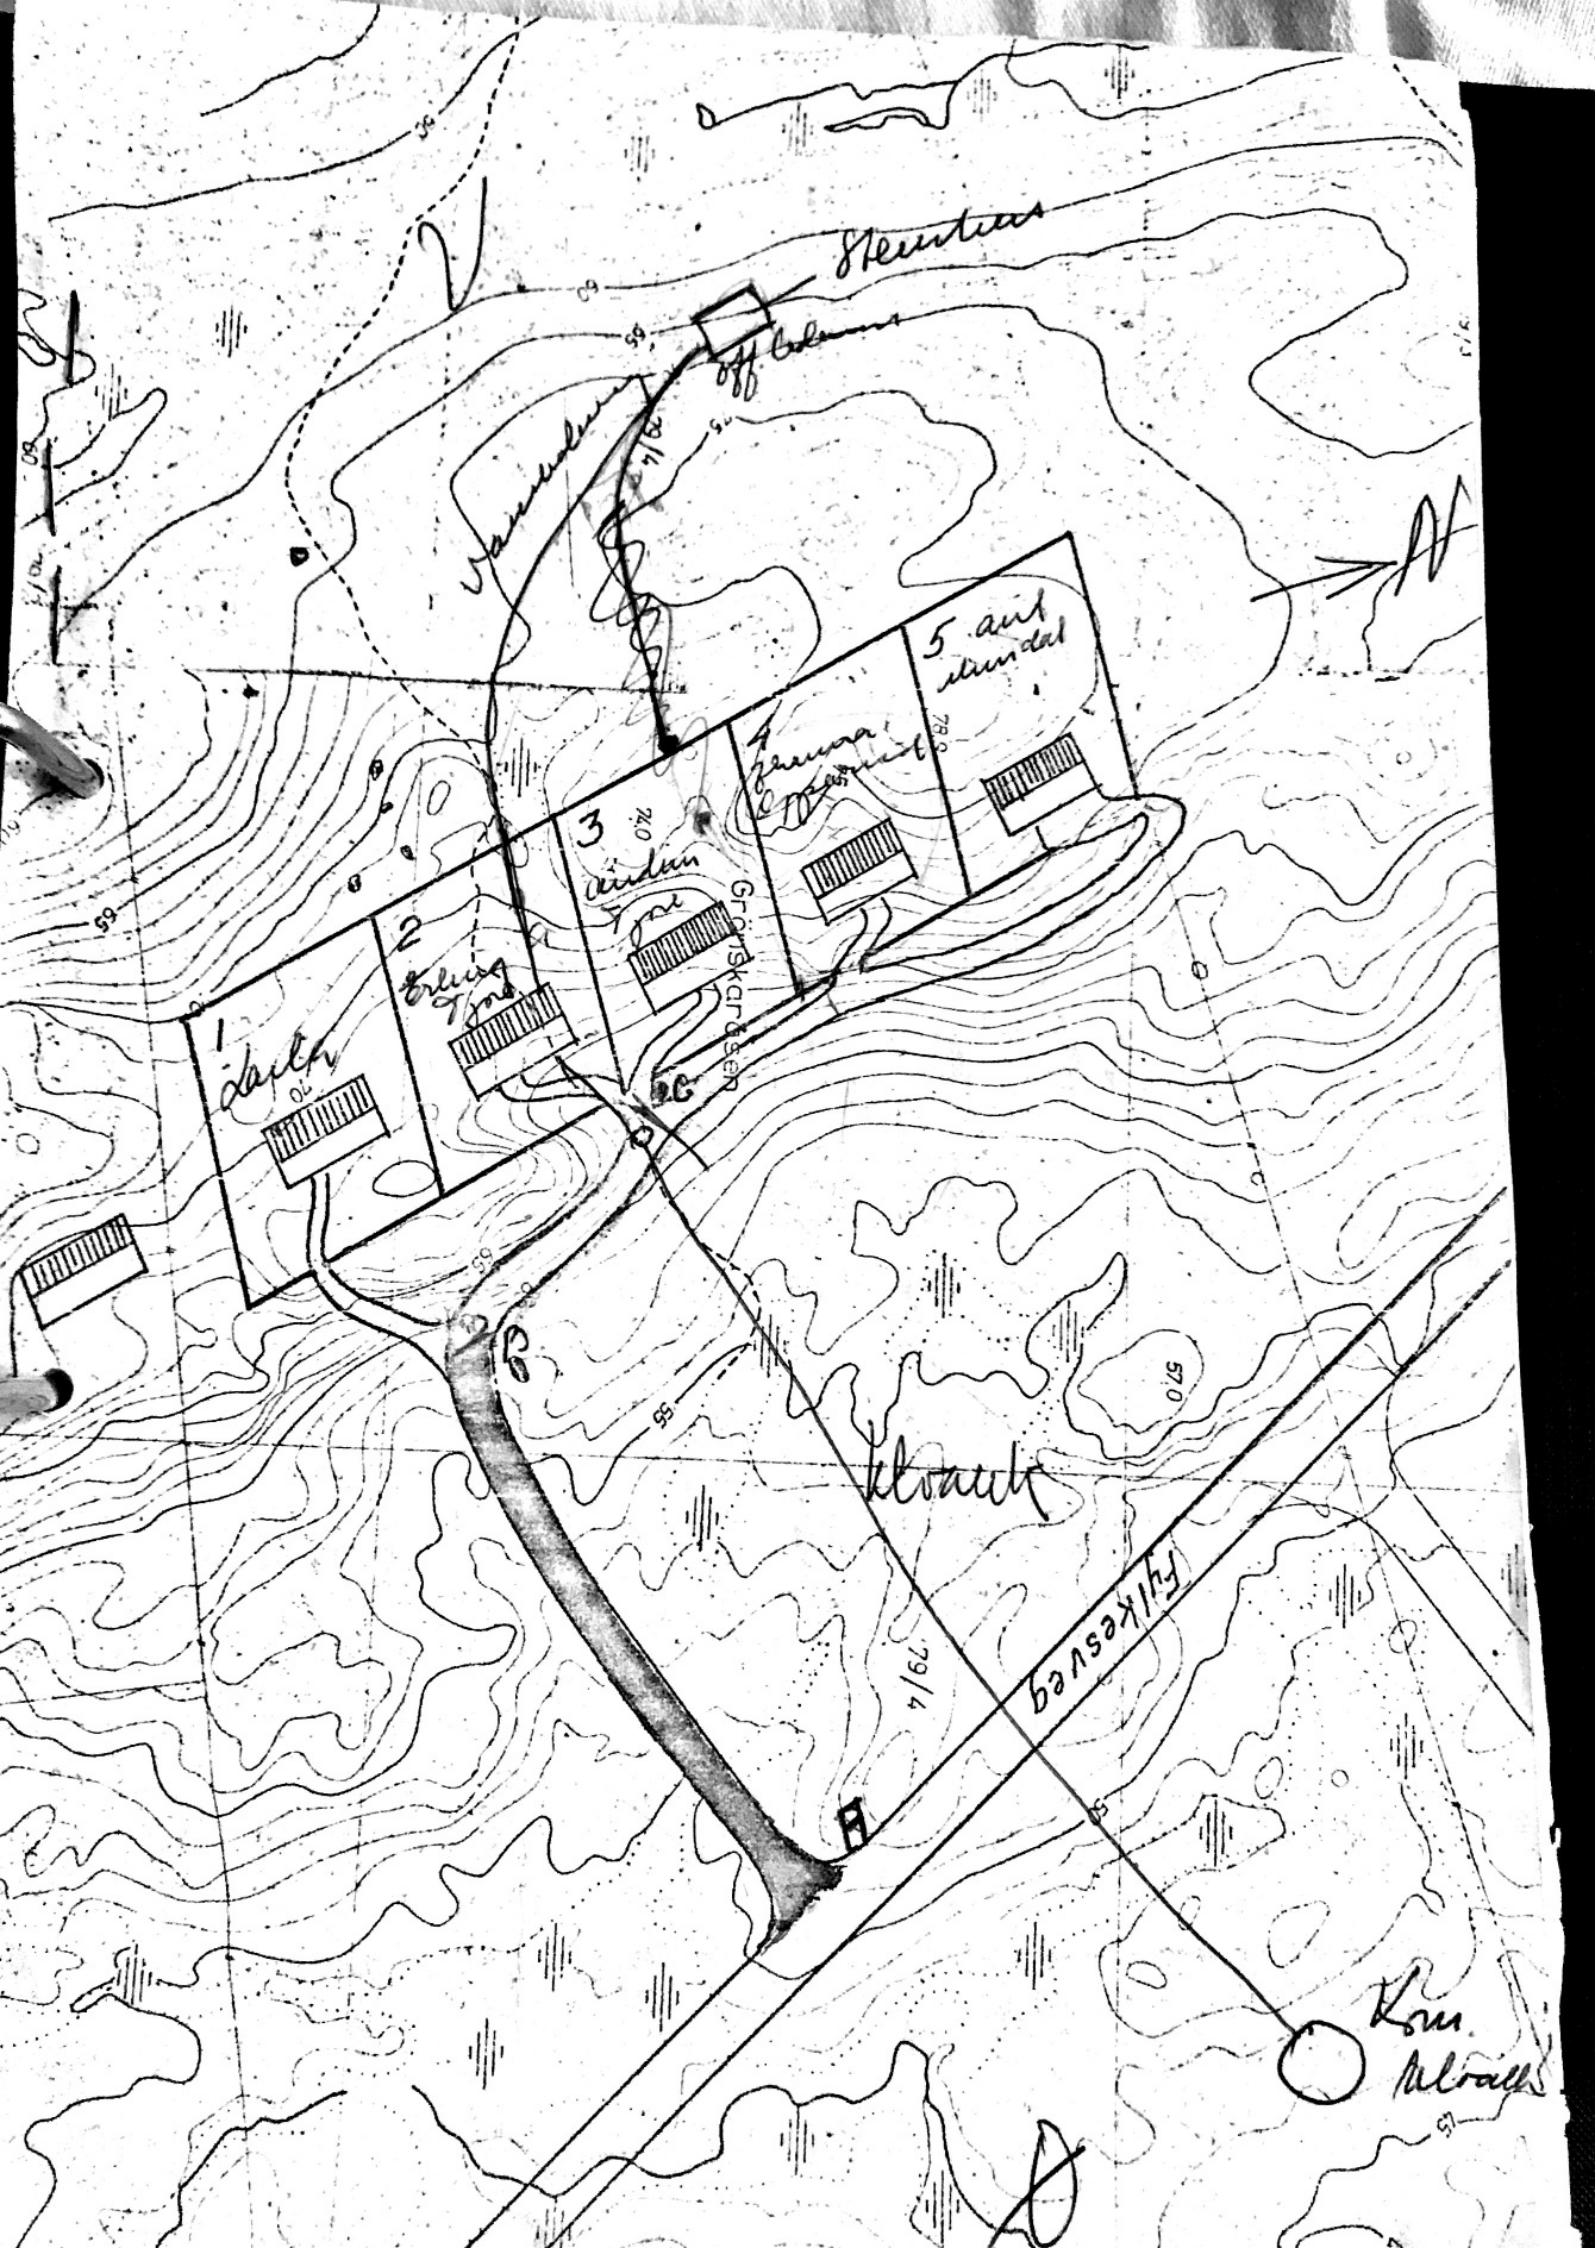

Kon. Alva