



E1

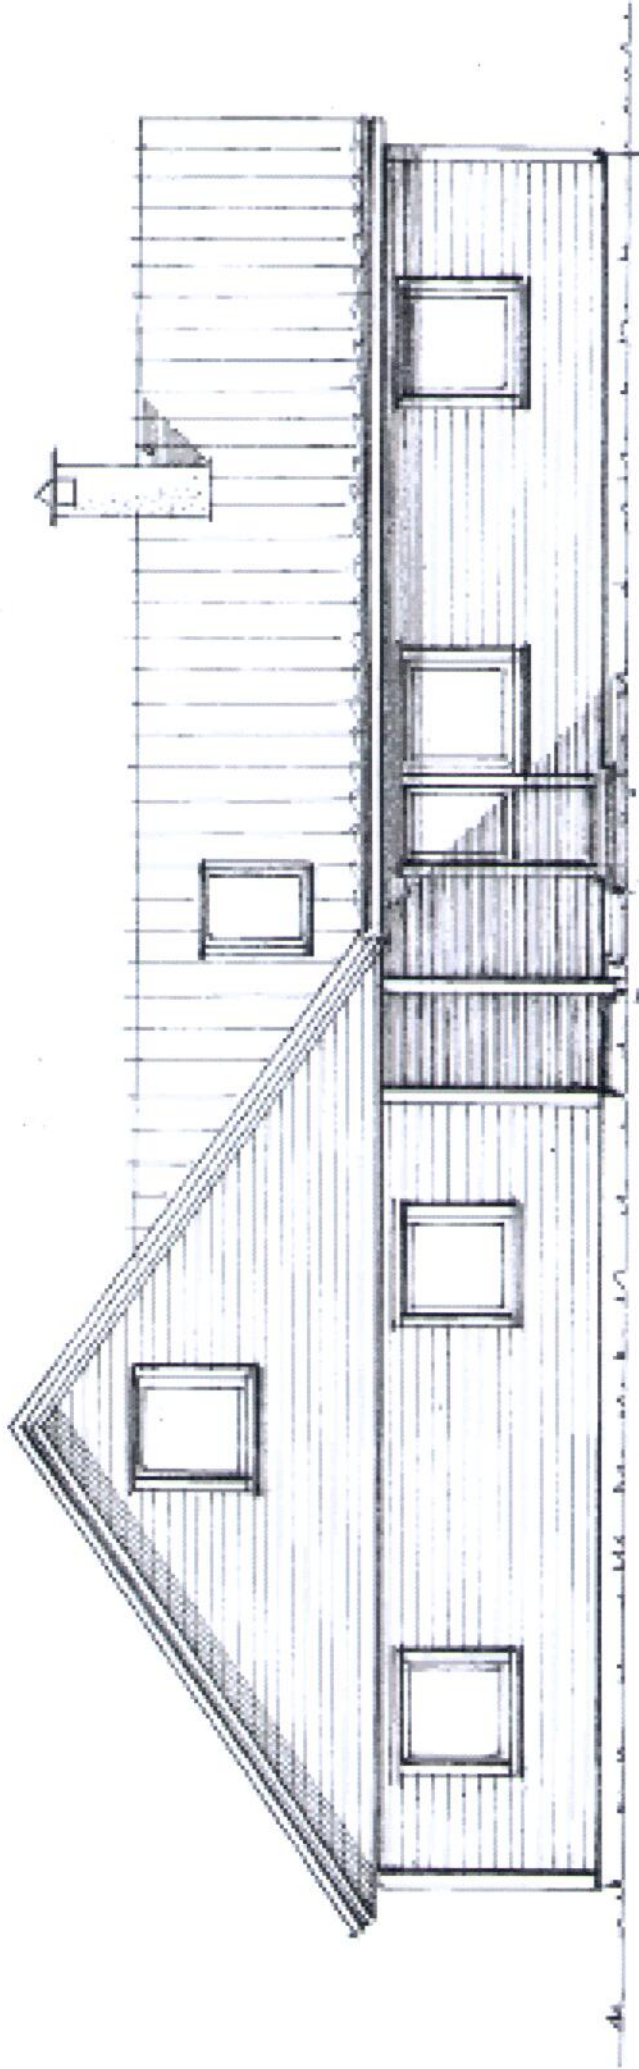

Fasade mot NORD-ØST


FØR

E2

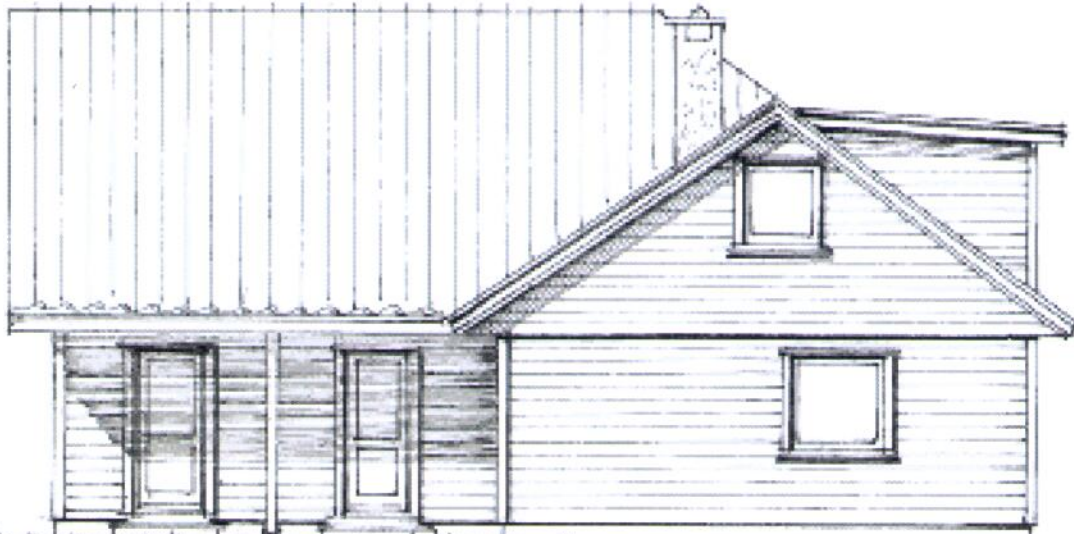


Fasade mot NORD-VEST

FØR

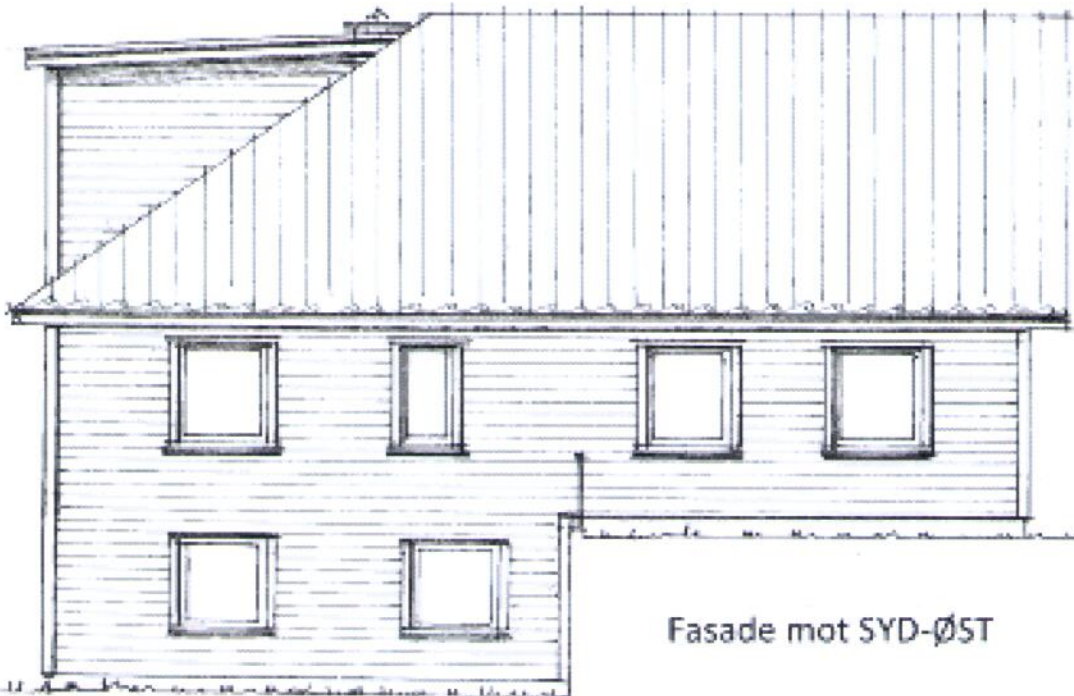

Fasade mot SYD-ØST


E3

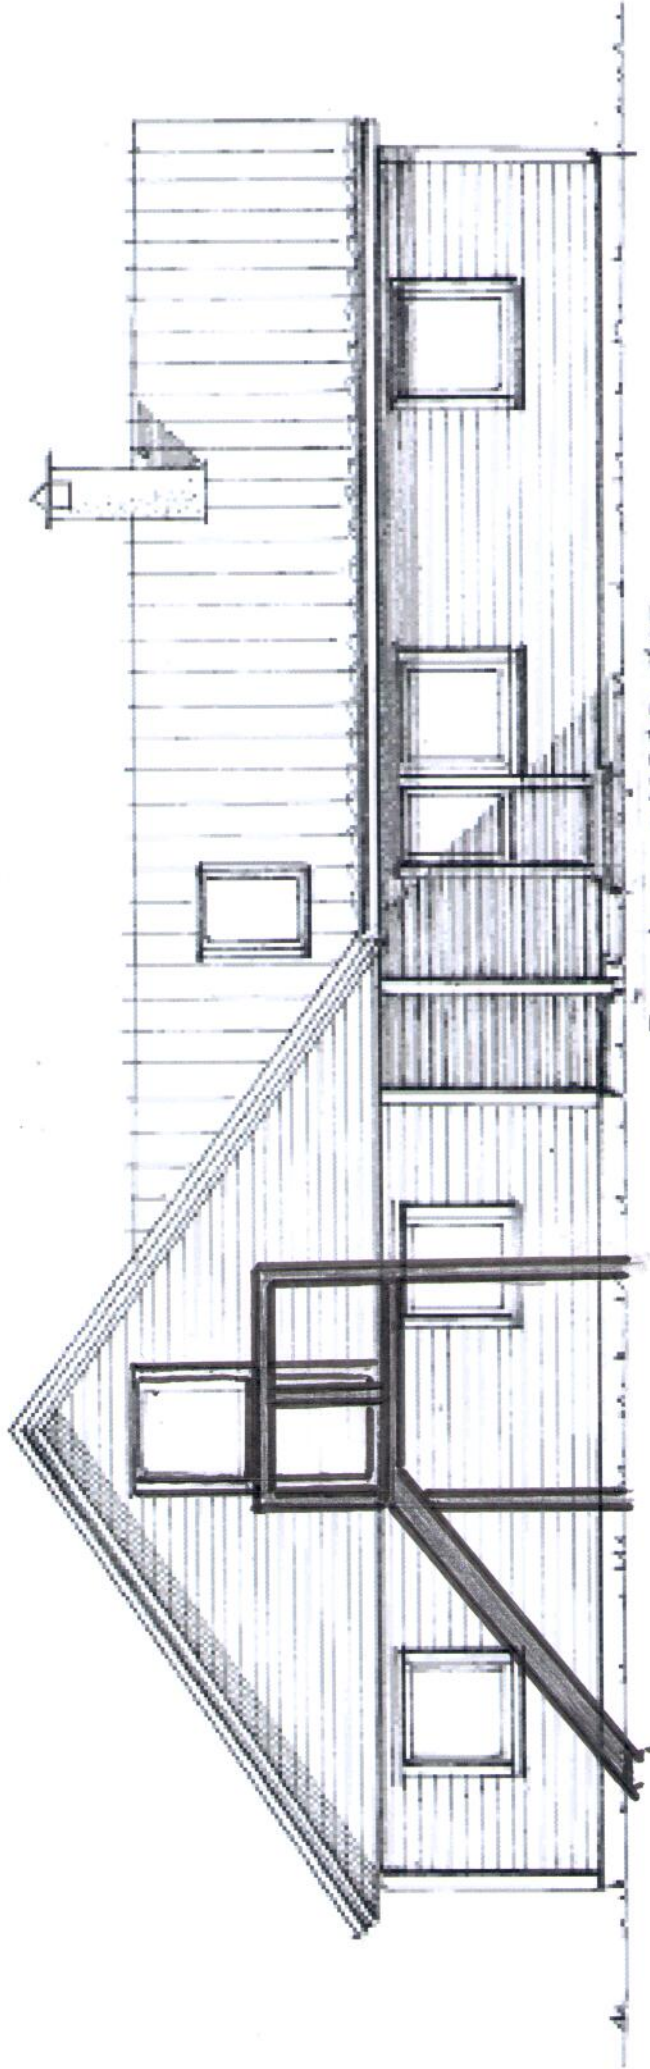

Fasade mot NORD-ØST


ETTER

E4

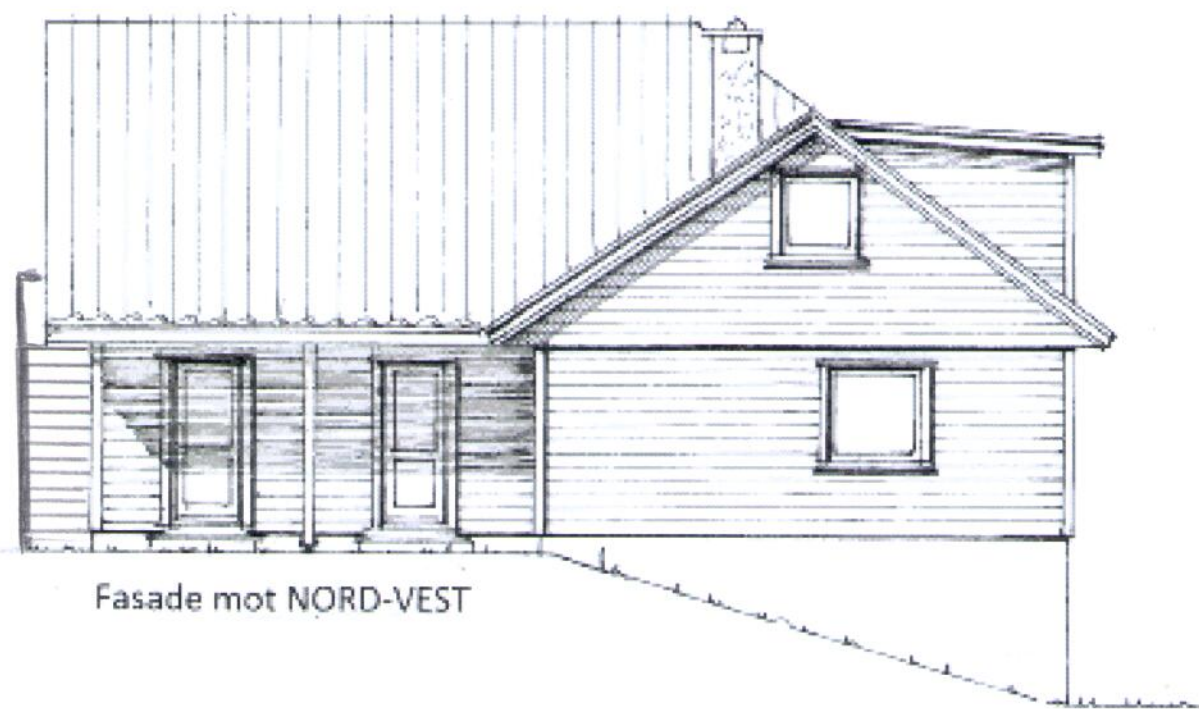

Fasade mot NORD-VEST

ETTER

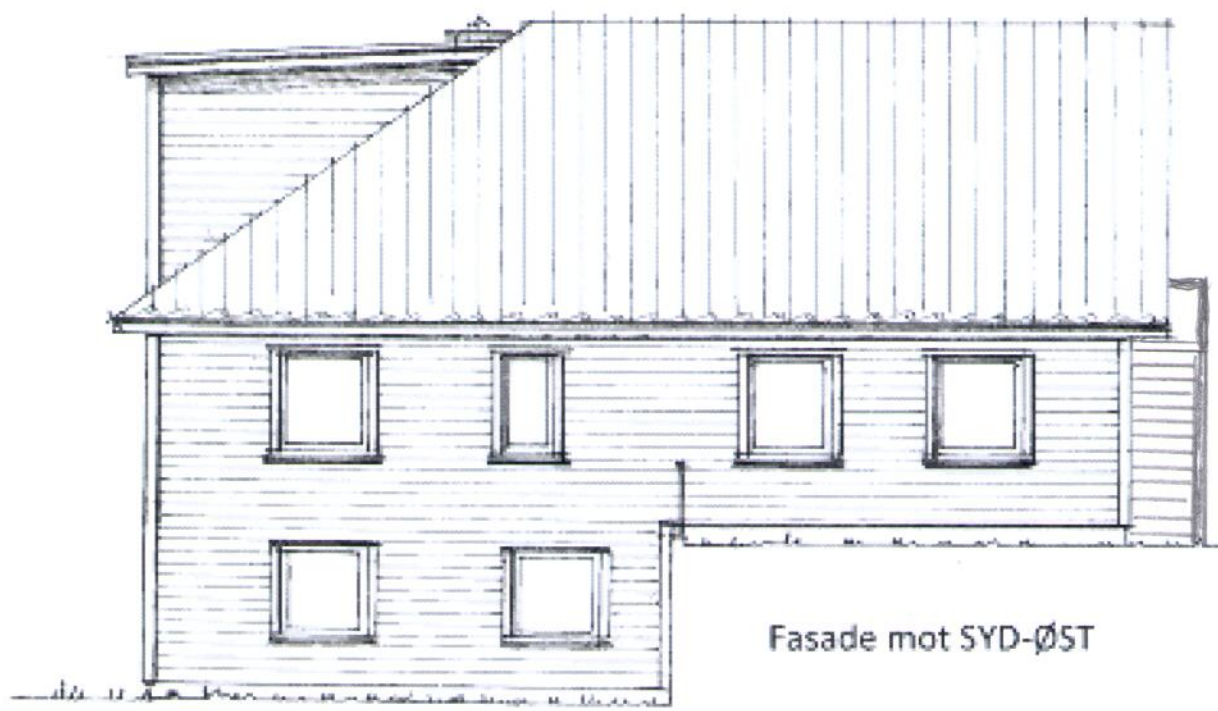

Fasade mot SYD-ØST