


SNITT A-A

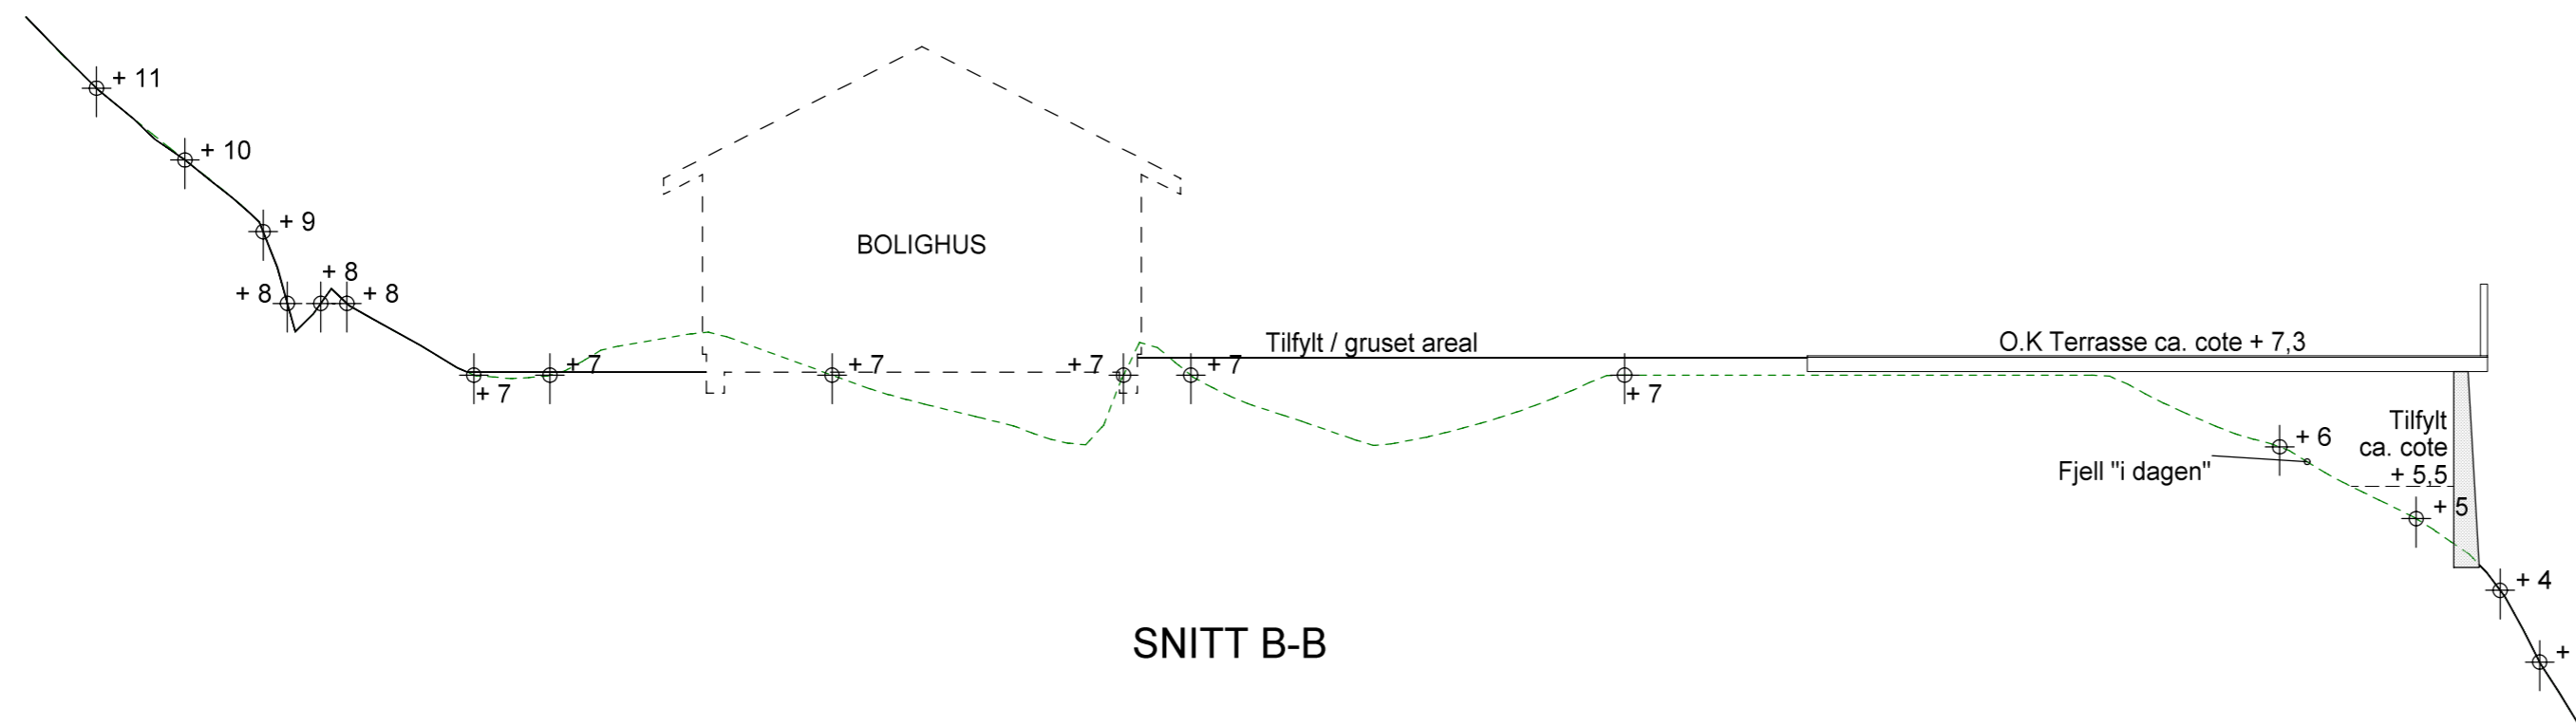

SNITT B-B

VEDLEGG E-2

01	Diverse endringer	RGN	30.04.19
REV.	ANT.	REVIDERINGEN GJELDER	SIGN. DATO

RAMMESØKNAD

TILTAKSHAVER:	BYGGESTED:
KARI PRESTØ	FLØHOLMEN 28

SNITT A-A, B-B	LEGALISERING
----------------	--------------

KOMMUNE: BERGEN	G.NR. 28	B.NR. 101
-----------------	----------	-----------

TEGN.	GODKJ.	MÅL 1 : 100	DATO: 08.09.17
-------	--------	-------------	----------------

	PROSJ.NR.
	17-144

TEGN. NR.	502
-----------	-----