


BETONGVEGG. LENGDE 1010 cm, TYKKELSE 18 cm

BUET ÅPNING MELLOM GANG OG STUE. SE EGEN SKISSE OG BILDE. ÉNESTE BYGGNINGSMESSIGE FORANDRING SOM BLE UTFØRT

SNITT

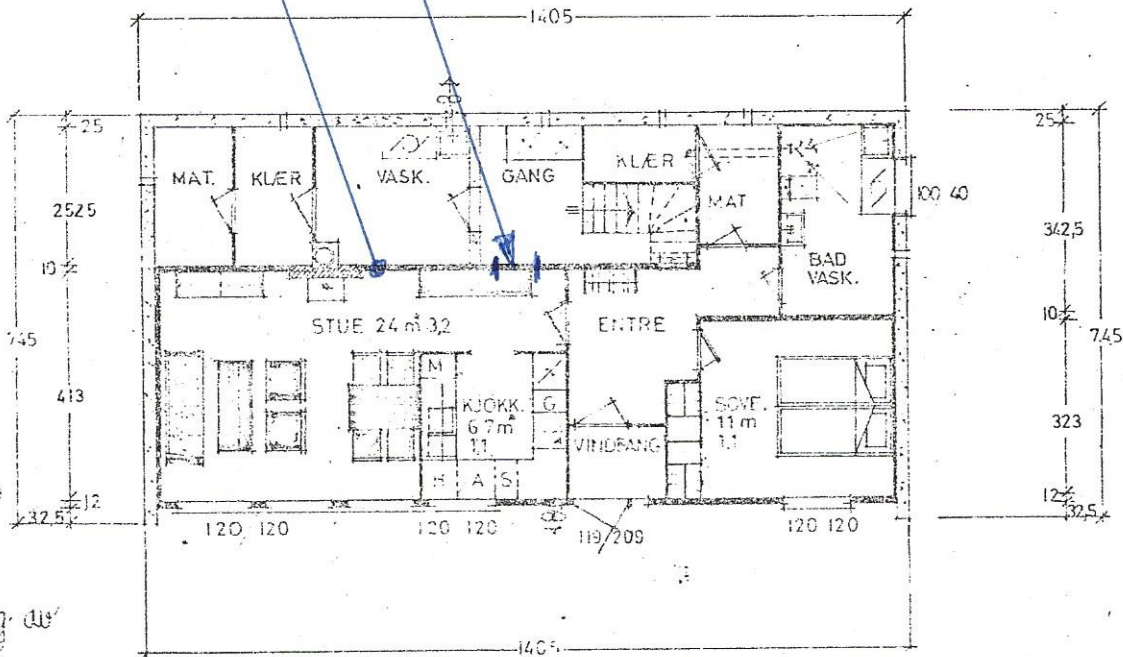

PLAN AV UNDERETASJE 108/134 GRØNFIELLET 3

- = 31,50 m²
- = 21,15 m²
- = 15,95 m²
- = 68,61 m²

25 - 11 - 70

55 A

MÅL	LATO	25.11.70
1:100	REV.	
	TEGN	