

**For matrikkelenhet:**

Kommune: 4631 - ALVER  
Gårdsnummer: 132  
Bruksnummer: 46

Utskriftsdato/klokkeslett: 10.07.2020 kl. 09:52  
Produsert av: Morten Mangerøy Helland  
Attestert av: Alver kommune

**Orientering om matrikkelbrev**

Matrikkelbrevet er hjemlet i «Lov om eigedomsregistrering» (matrikkelova) av 17. juni 2005. Etter definisjonen i matrikkelovens § 3 d) er matrikkelbrevet en attestert utskrift av matrikkelen som viser alle registrerte opplysninger om en matrikkelenhet ved oppgitt dato.

**Om fullstendighet og nøyaktighet i matrikkelbrevet**

Matrikkelen ble etablert ved konvertering av data fra tidligere registre. Det kan variere hvor gode disse dataene er med hensyn på fullstendighet og nøyaktighet. I enkelte tilfeller kan grensepunkt og grenselinjer mangle helt eller delvis eller være feil registrert. Det kan også være feil og mangler ved registrert bygnings- og adresseinformasjon. Fullstendighet og stedfestingsnøyaktighet er generelt bedre innenfor enn utenfor tettbygd strøk. Vær oppmerksom på at for mange matrikkelenheter og bygg hefter usikkerhet ved arealet som oppgis.

For utfyllende informasjon: [www.kartverket.no/matrikkelbrev](http://www.kartverket.no/matrikkelbrev)

## Matrikkelenhet

Matrikkelenhetstype: Grunneiendom  
Bruksnavn:  
Etableringsdato: 10.07.2020  
Skyld: 0  
Er tinglyst: Ja  
Har festegrunner: Nei  
Er seksjonert: Nei

Det er ikke registrert bygg på matrikkelenheten.

## Arealrapport

Tekst	Areal	Kommentar
Beregna areal for 132 / 46	768,1 m2	

## Eierforhold

### Tinglyste eierforhold

Rolle	Status	Føds.d./org.nr	Navn	Bruksenhet	Adresse	Andel
Hjemmelshaver		821311632	VESTLAND FYLKESKOMMUNE		Postboks 7900 5020 BERGEN	1 / 1

## Oversikt over teiger

(EUREF89 UTM Sone 32)


Løpenr	Type	Hovedteig	Nord	Øst	Høyde	Areal	Merknader
1	Teig	Ja	6722036	292712		768,1 m2	

## Forretninger der matrikkelenheten er involvert

Forretning	Forretningstype	Årsak til feilretting	Forretningsdokumentdato	Kommunal saksreferanse	Annen referanse	Status	Tinglysing	Endret dato	Matrikkelføring	Signatur	Dato
Opprett ny grunneiendom ved fradeling			17.06.2020			Tinglyst		10.07.2020	hellmort		10.07.2020
Oppmålingsforretning			20/1721			Rolle	Matrikkelenhet		Arealendring		
						Avgiver	4631 - 132/5		-768,1		
						Mottaker	4631 - 132/46		768,1		
						Berørt	4631 - 132/2		0		
						Berørt	4631 - 132/11		0		
						Berørt	4631 - 132/44		0		
						Berørt	4631 - 133/105		0		


# Oversiktskart for 132 / 46

Målestokk 1:1 000  
EUREF89 UTM Sone 32

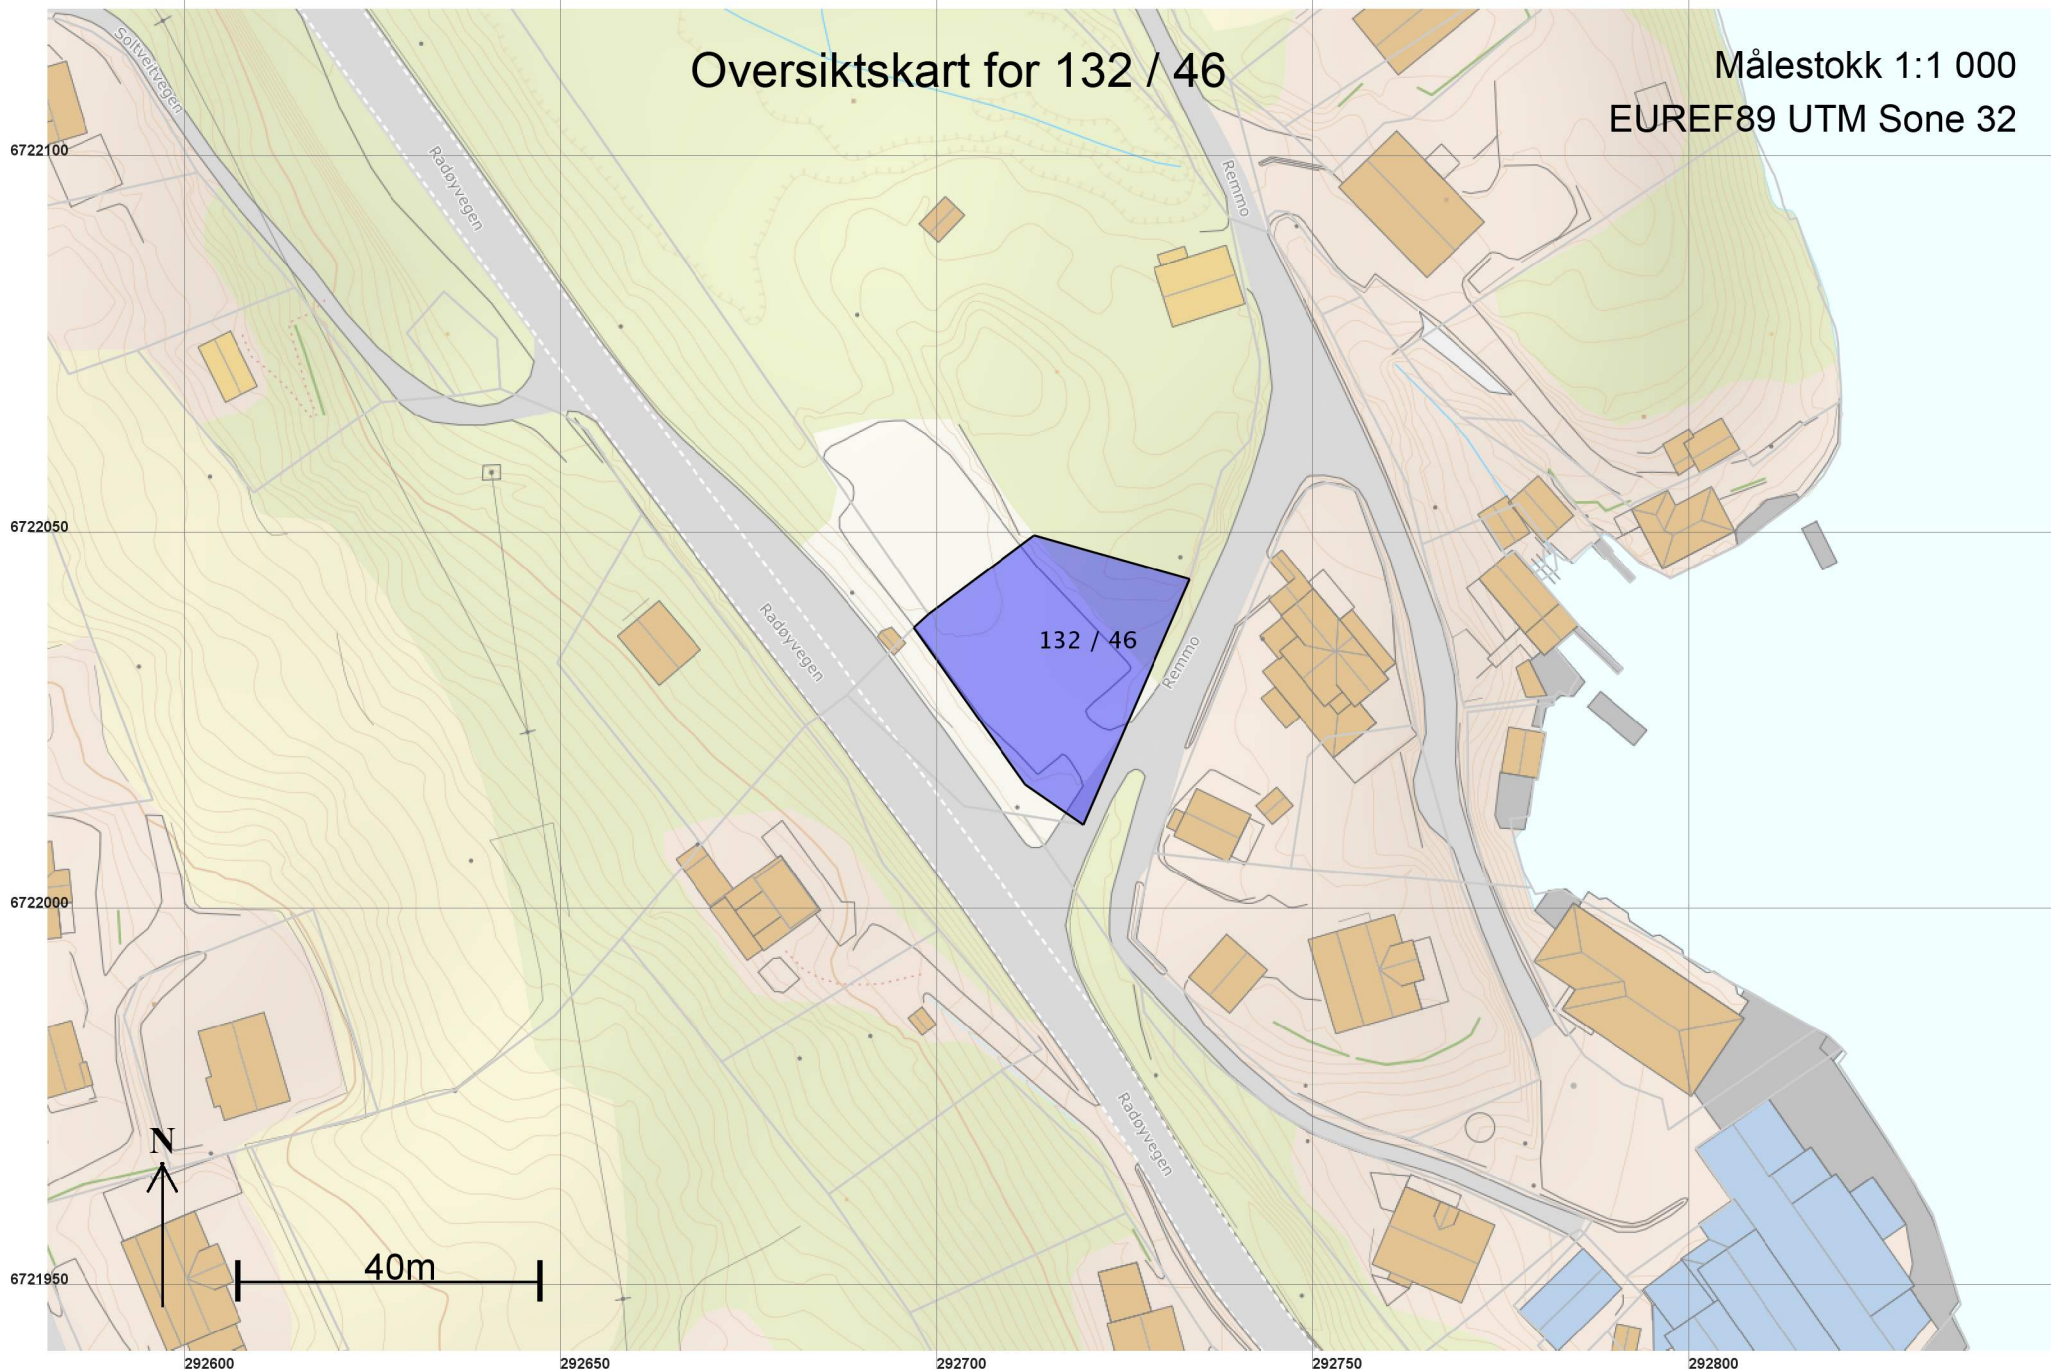

# Teig 1 (Hovedteig)

Målestokk 1:250  
EUREF89 UTM Sone 32

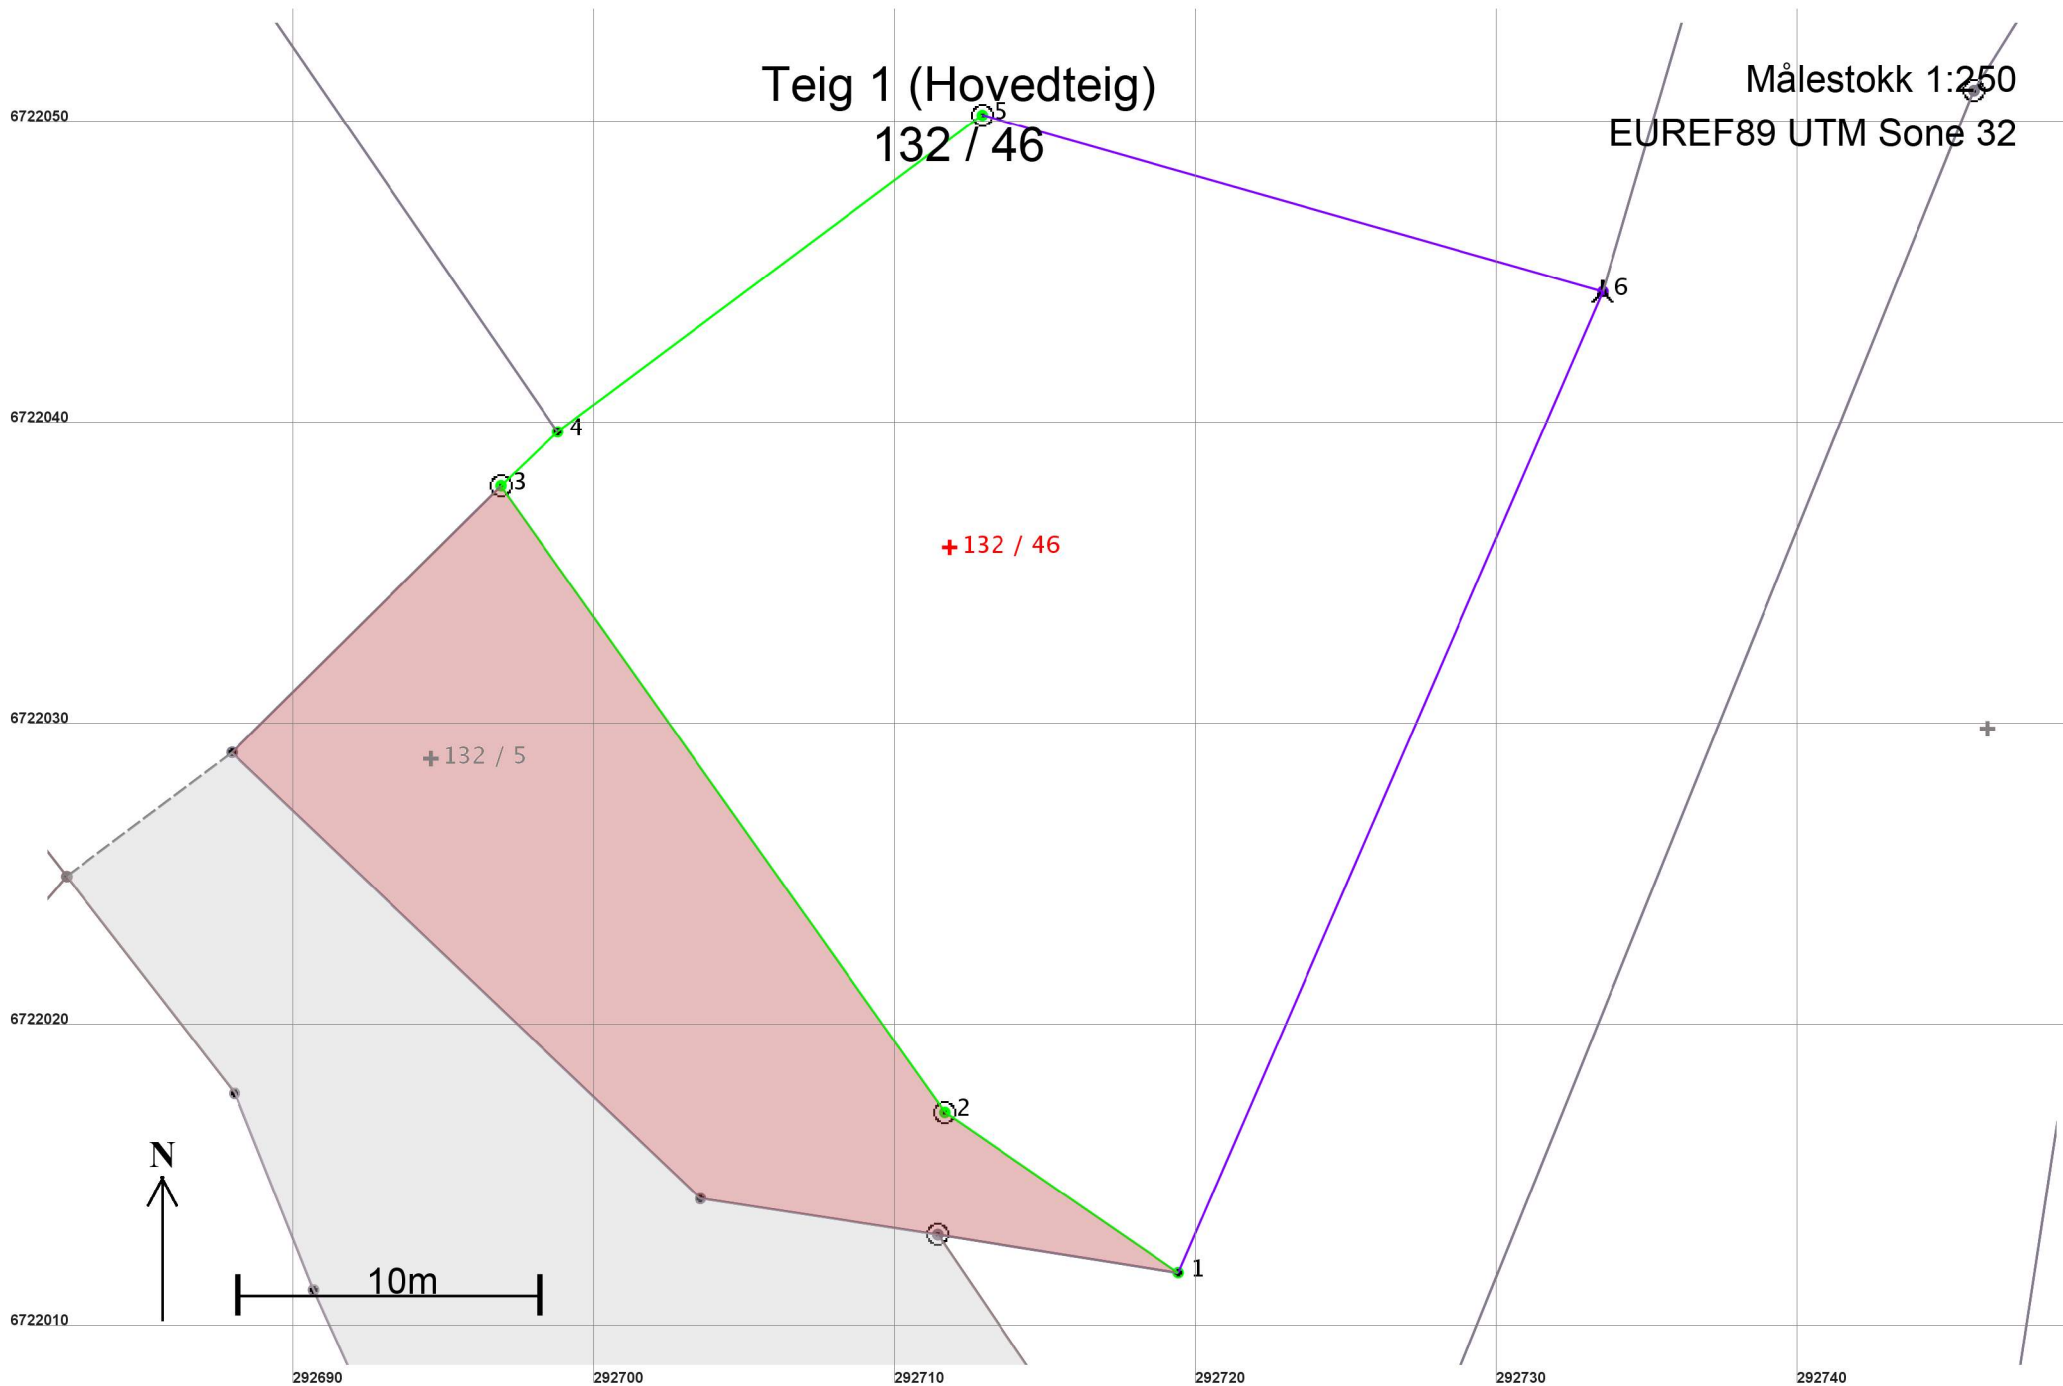

## Areal og koordinater

Areal: 768,1

Arealmerknad:

Representasjonspunkt: Koordinatsystem: EUREF89 UTM Sone 32

Nord: 6722036 Øst: 292712

### Grensepunkt / Grenselinje

### Ytre avgrensing

Løpenr	Nord	Øst	Grensemerke nedsatt i / Lengde	Grensepunkttype / Hjelpelinjetype	Målemetode	Nøyaktighet	Radius
1	6722011,97	292719,41	Ikke spesifisert 9,41	Umerket Ikke hjelpelinje	96 GPS kinematisk (Real time kinematic)	10	
2	6722017,29	292711,65	Jord 25,49	Offentlig godkjent grensemerke Ikke hjelpelinje	96 GPS kinematisk (Real time kinematic)	10	
3	6722038,09	292696,91	Jord 2,60	Offentlig godkjent grensemerke Ikke hjelpelinje	96 GPS kinematisk (Real time kinematic)	10	
4	6722039,88	292698,80	Ikke spesifisert 17,58	Umerket Ikke hjelpelinje	96 GPS kinematisk (Real time kinematic)	10	
5	6722050,39	292712,89	Ikke spesifisert 21,42	Offentlig godkjent grensemerke Ikke hjelpelinje	96 GPS kinematisk (Real time kinematic)	10	
6	6722044,54	292733,50	Fjell 35,49	Bolt Ikke hjelpelinje	12 Terrengmålt: Teodolitt med elektronisk avstandsmåler	36	