


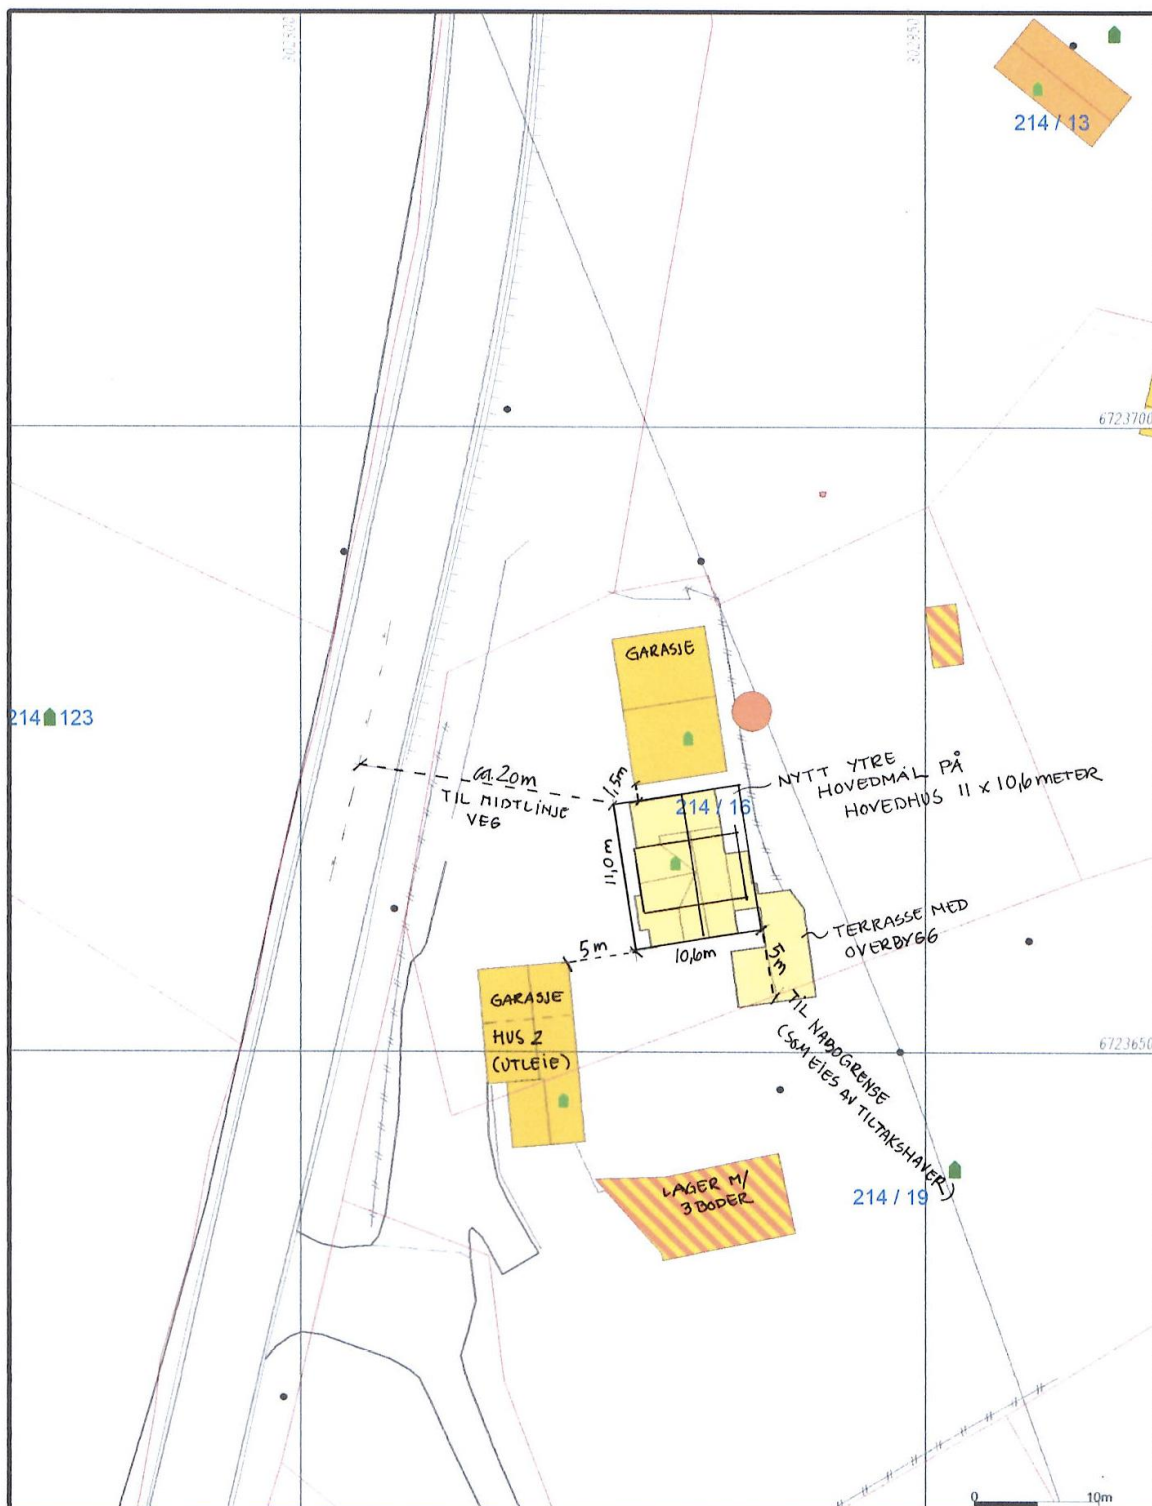

Målte Grenser
 Registrerte Grenser
 Udefinert grenser
 Terrengmålte grense
 Konstruert grensepunkt
 Bolig
 Bustad m/leilighet
 Våningshus
 Større bustader
 Hytte/feriehus
 Garasjeluthus
 Industrilager
 Andre bygg

Beliggenhet og høyder må oppfattes som orienterende
 Koordinatsystem: UTM(EUREF89) - SONE 32 (EPSG:32632)
 Høydesystem: (EPSG)



Lindås kommune
 Byggesak
 Tilbygg/påbygg til bustad

Dato: 2020.03.13
 Sign: liam

Situasjonskart gbnr 214-16



Målestokk
 1:500