




Eks. situasjon

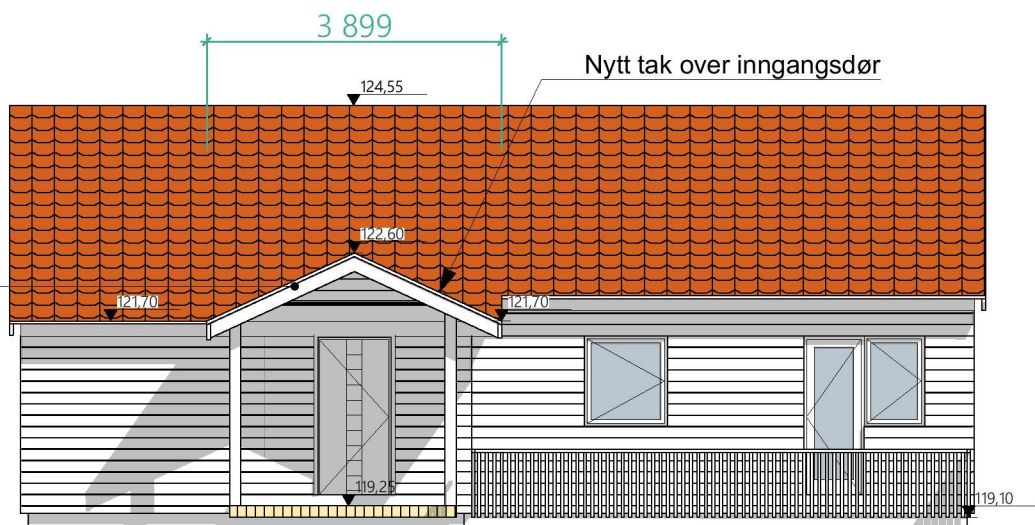

Ny situasjon

ARK
faurar
 Faurar Architecture & Design DA
 Fridalsveien 20A, 5065 Bergen
 Kontaktperson(er): Ana-Maria Pop / Fredrik Thornström
 Telefon: 900 10 395 / 915 85 104
 E-post: arh.anamariapop@gmail.com / fredrik.thornstrom@gmail.com

G.nr. 107	Dato 2020-07-02	Tiltakshaver Marius Baba, Anda Baba		
B.nr. 12	Målestokk 1:100	Tegn. AMP	SM. FT	OK. CG

Prosjekt
Casa Lindås, Kolåsvegen 105
 5955 Lindås

Tegning Fasade Nord	Tegningsnr. E09 -
Fase Rammesøknad	