


Anmeldingsteikning: Fasade mot aust

Tiltakshaver: Geir Hølleland, Galtenesvegen 91, 5918 Frekhaug

Tiltak: Fasadeendring einebustad, Galtenesvegen 91, 5918 Frekhaug, Gnr. 23, B.nr. 278

Mål: 1:100. Dato: 7.7.2020 Teikna: Walde og CO Byggevare med endringar teikna av Geir Hølleland

Huset per idag

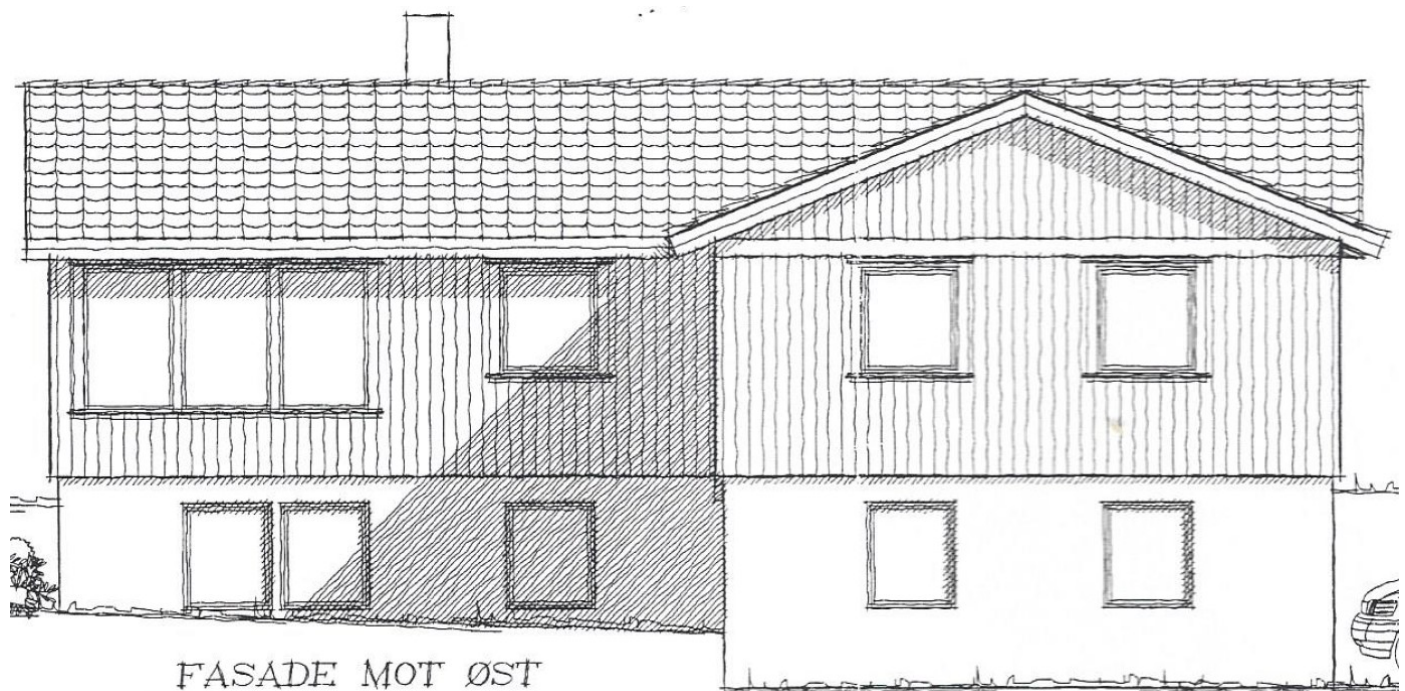

Fasadeendring: 3 høgare vindu 109x 209 cm

