


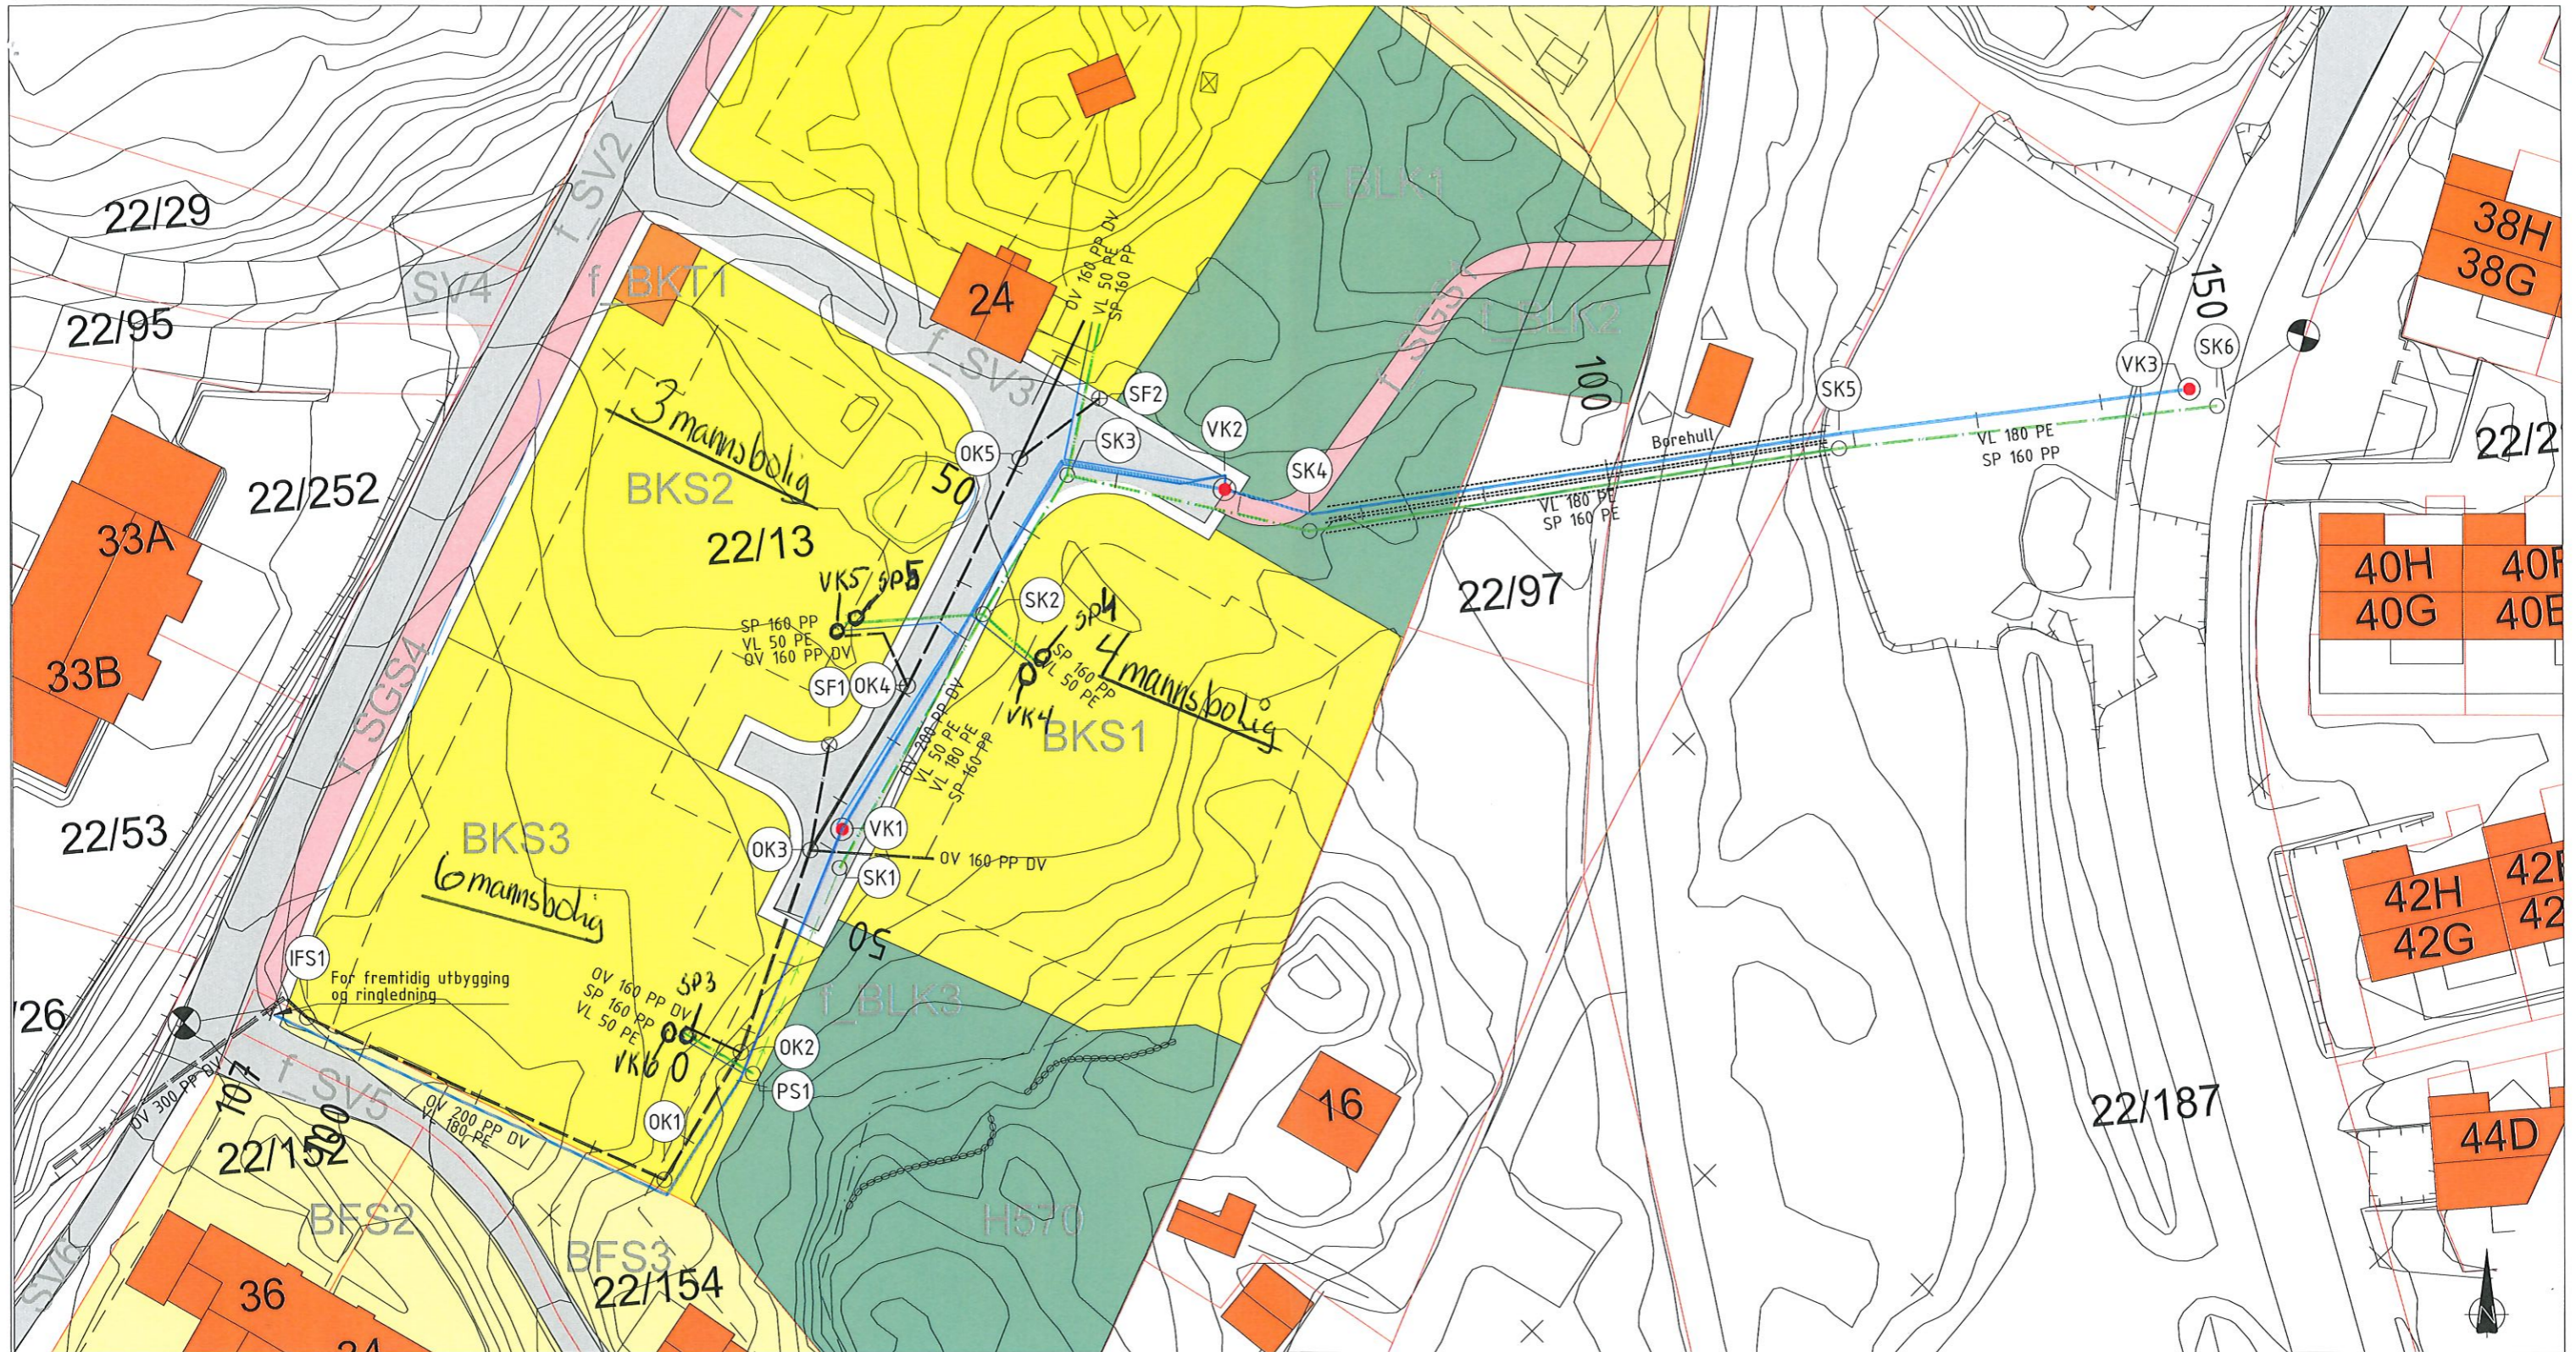
SITUASJONSPLAN

GNR.22, BNR.13, BKS1, MELAND KOMMUNE

OK GULV: KOTE +39,0

FOR TERRENGPROFILER, SE TEGNING 12618090A41 OG 42.

REV.	DESCRIPTION	DATE/SIGN	NOTE!
	 arkoconsult ARKOCONSULT AS, Postboks 103, 5291 Vaestli, Tel.: 56390003 – Fax.: 56191130 – Mob.: 93241511 Mail: post@arkoconsult.no – Org.nr.: 918269665 MVA		* PART OF DRAWING MAY NOT BE SHOWN IN SCALE * DO NOT TAKE MEASURES ON DRAWING * ONLY RELAY ON GIVE DIMENSIONS
		GRIPSGÅRD BYGG AS NY 4 MANNSBOLIG BKS1	
	GBNR. 22/13, MELAND SITUASJONSPLAN	REVISION/DATE: PROJECT NO.: 2018090	DRAWING NO.: 12618090A40
	SCALE: 1:500 DRAWN: LAH CHECKED: MH	FORMAT: A3 DATE: 10.10.18 DATE: 08.02.19	



Merknader:


- VATN: Utrendig stoppekran vert i kum. Td - 3mannsbolig i VK5
 - Fordeles i kum VK4, VK5, VK6. - 4mannsbolig i VK4
 - Bakke kraner med spindel merkes med husnr. - 6mannsbolig i VK6
- Kloakk: Etablering av 425 kum med fordeling til hus. - 3mannsbolig SP5
 Stakepunkt til alle buciningar. - 4mannsbolig SP4
 - 6mannsbolig SP6

TEGNFORKLARING:


- Spillvann
- Overvann
- Vann
- Kum
- Kum
- Vannkum med brannvannsføle
- Eiendomsgrænse
- Entreprisegrense




Gripsgård Bygg AS	Fornat	A3
Gnr/Bnr 22/13	Målestokk	1:500 m
	Date	21.04.2020
Alver kommune	Tegnet av	KAØ
Mjåtveitstølen	Fagkontroll	
Oversiktstegning	Godkjent av	
Tegningsstatus	Teknisk plan	SAK NR
BYGGADMINISTRASJON Harald Bjørndal a.s		TEGN NR
PROSJEKTADMINISTRASJON - REGULERING - KOMMUNALTEKNISK PLANLEGGING 5640 EIKELANDSOSEN TLF 56581130 E-post: post@byggadmin.no		REV. NR
		H1

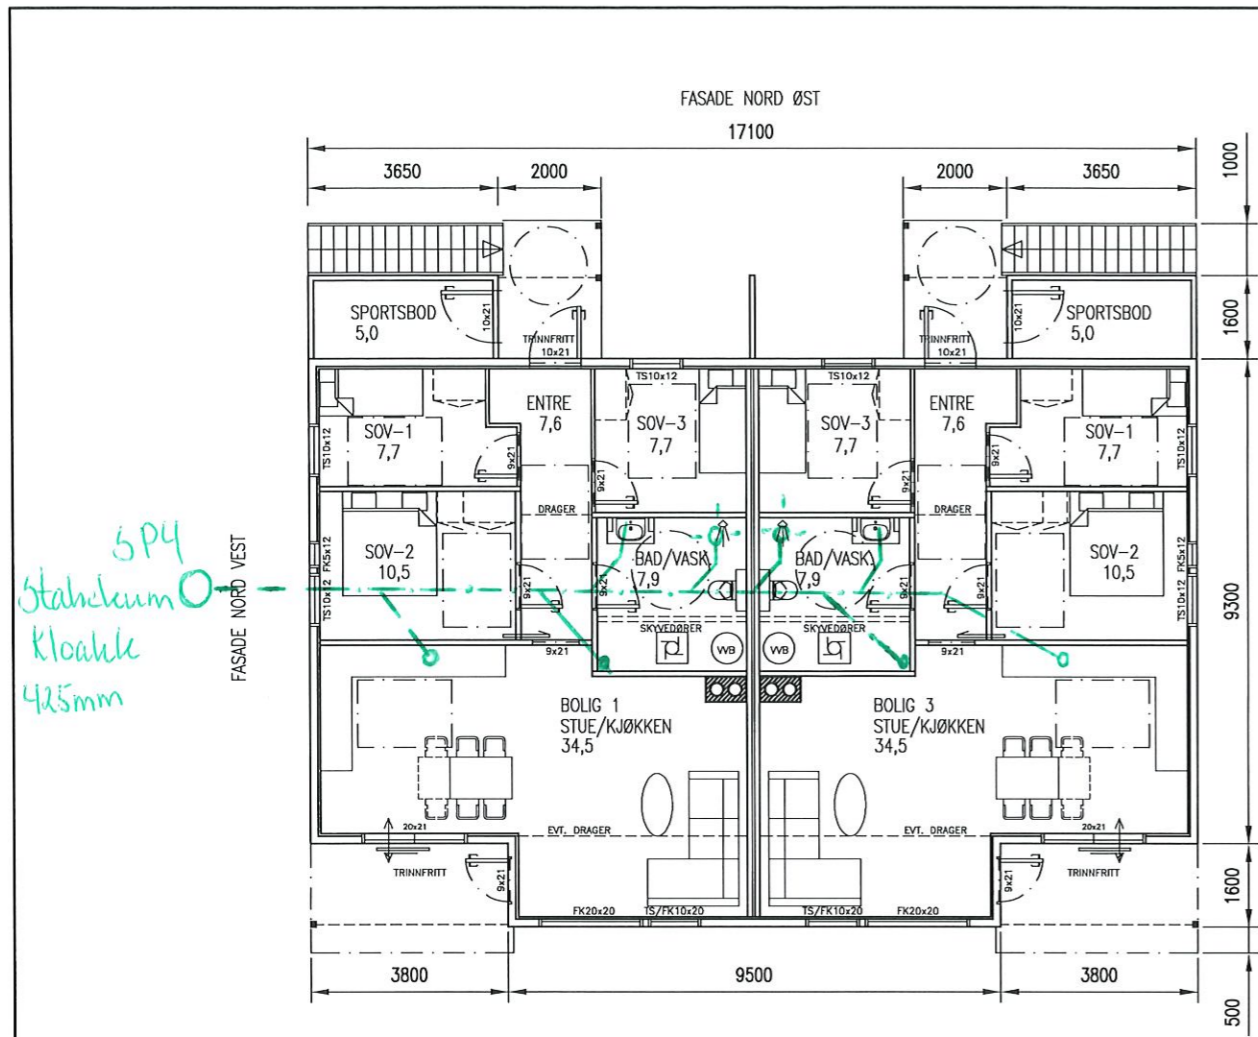

FASEDE SØR VEST
1. PLAN

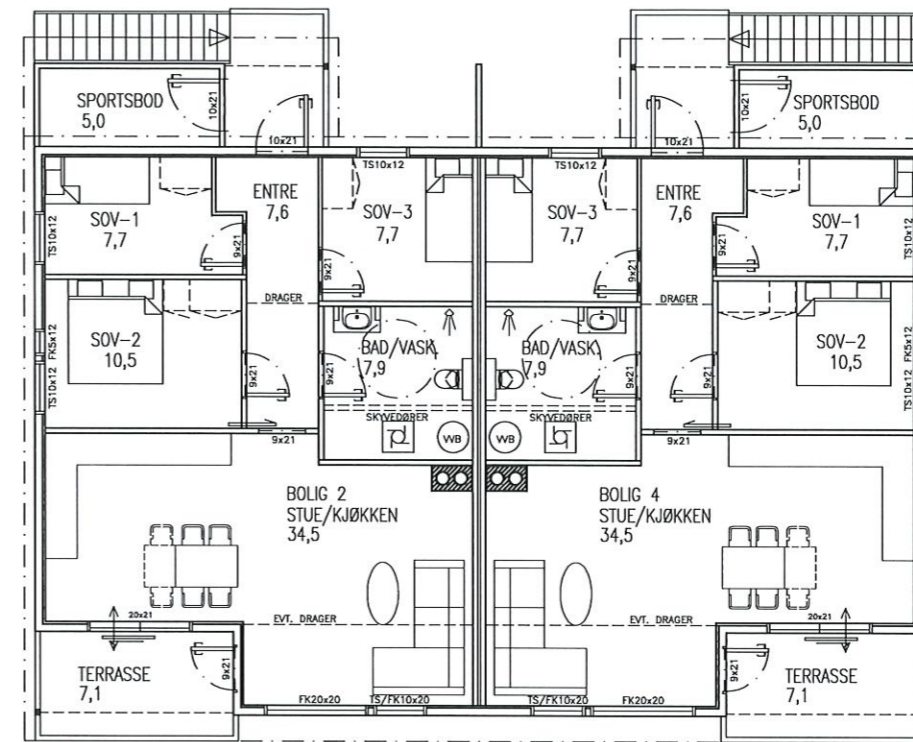

2. PLAN

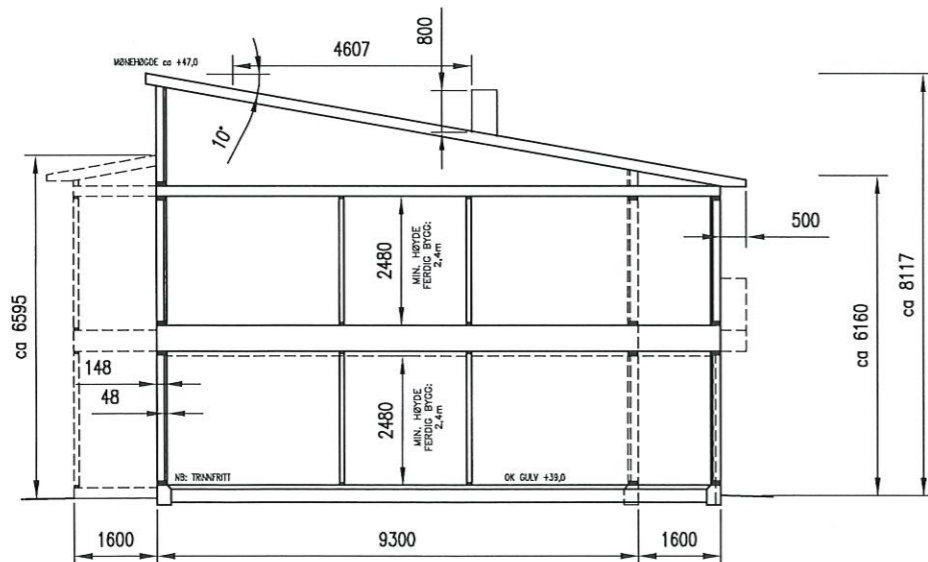

TYPISK SNITT

BYA:	215,7 m2
BRA 1. PLAN INNV.:	174,2 m2
BRA LEIL.1/3 INNV., INK SPORT:	85,7 m2
BRA LEIL.2/4 INNV., INK SPORT:	85,7 m2
BRA TIL SAMMEN INNV.:	348,4 m2
BRA TAKOVERBYGG TIL SAMMEN:	17,0 m2
BRA 8 PARK. A 18m2:	144,0 m2
TOTALT BRA:	509,4 m2
TOMT 1252,4, BRA UTGJØR 40,67 %	

LINDÅS VVS Nils Træland AS
Tlf. 56 36 35 86 - Faks 56 36 06 30
Org.nr. 915 836 445 MVA

NB! DERSOM ANNET IKKE ER BESKREVET, KAN TEGNINGEN KUN BRUKES SOM ANMELDESESTEGNING I BYGGESAK. ARBEIDSTEGNINGER MÅ LEVERES SEPARAT.	
DATE/SIGN	OBS! * TEGNINGEN KAN PRINTES I FEIL SKALA * IKKE TA MÅL DIREKTE PÅ TEGNING * BRUK BARE OPPGITTE MÅL
REV. DESCRIPTION	I HENHOLD TIL LOWVERK ER DENNE TEGNINGEN ARKOCONSULT AS SIN EIENDOM. DENNE TEGNINGEN KAN IKKE BLI BRUKT, OFFENTLIGGJORT ELLER GIS VIDERE TIL TREDJEPART UTEN VÅRT SKRITLIGE SAMTYKKE. OVERTREDELSE AV DETTE KAN SØKSMÅL.
GRIPSCÅRD BYGG AS NY 4 MANSNBOLIG BKS1	REVISION/DATE: PROJECT NO.: 2018090
GBNR. 22/13, MELAND PLAN OG SNITT	DRAWING NO.: 12618090A43
	SCALE: 1:100 FORMAT: A2
ARKOCONSULT AS, Postboks 103, 5291 Valesf.f. Tel.: 56390003 - Fax.: 56191130 - Mob.: 93241511 Mail: post@arkoconsult.no - Org.nr.: 997089782 MVA	DRAWN: LAH DATE: 10.10.18
	CHECKED: MBH DATE: 15.02.19