


SITUASJONSPLAN

GNR.22, BNR.13, BKS2, MELAND KOMMUNE



OK GULV: KOTE +38,6

FOR TERRENGPROFILER, SE TEGNING 12618090A21 OG 22.

REV.	DESCRIPTION	DATE/SIGN
	<p>NOTE!</p> <ul style="list-style-type: none"> * PART OF DRAWING MAY NOT BE SHOWN IN SCALE * DO NOT TAKE MEASURES ON DRAWING * ONLY RELAY ON GIVE DIMENSIONS 	<p>ACCORDING TO INTERNATIONAL LAWS, THIS DRAWING IS THE PROPERTY OF ARKOCONSULT AS. THE DRAWING CAN NOT BE USED, MADE PUBLIC OR HANDED OVER TO A THIRD PART WITHOUT OUR WRITTEN CONSENT. ANY INFRINGEMENT WILL LEAD TO LEGAL PROCEEDINGS.</p>
	<p>GRIPSGÅRD BYGG AS</p> <p>NY 3 MANNSBOLIG BKS2</p>	<p>REVISION/DATE:</p> <p>PROJECT NO.: 2018090</p>
	<p>GBNR. 22/13, MELAND</p> <p>SITUASJONSPLAN</p>	<p>DRAWING NO.:</p> <p>12618090A20</p>
	<p>arkoconsult</p> <p>ARKOCONSULT AS, Postboks 103, 5291 Vølestr.f.</p> <p>Tel.: 56390003 – Fax.: 56191130 – Mob.: 93241511</p> <p>Mail: post@arkoconsult.no – Org.nr.: 918269665 MVA</p>	<p>SCALE: 1:500 FORMAT: A3</p> <p>DRAWN: LAH DATE: 06.12.18</p> <p>CHECKED: MH DATE: 23.02.19</p>

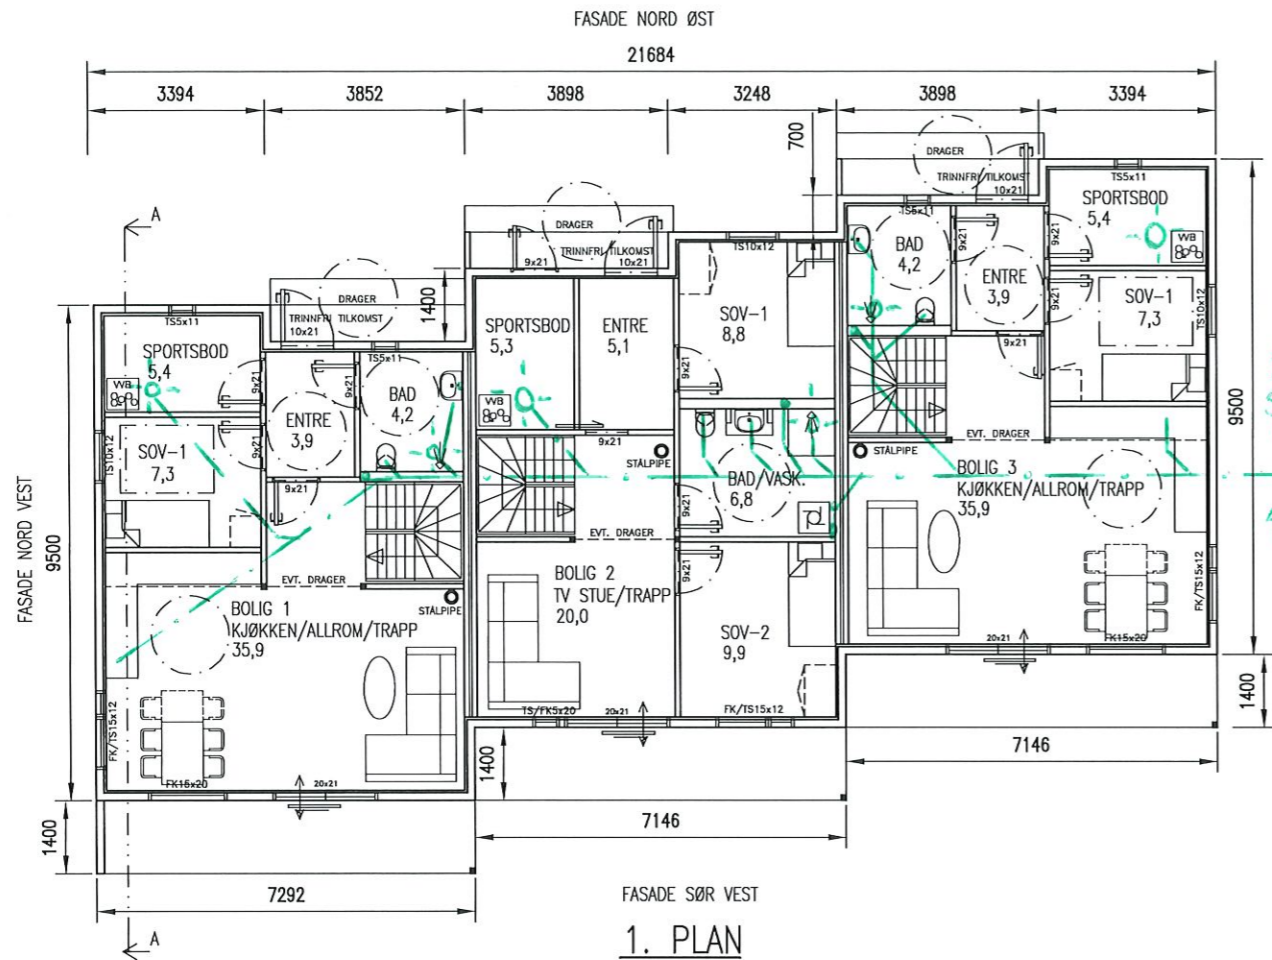


SP5
Stakelum
Kvakek
425mm

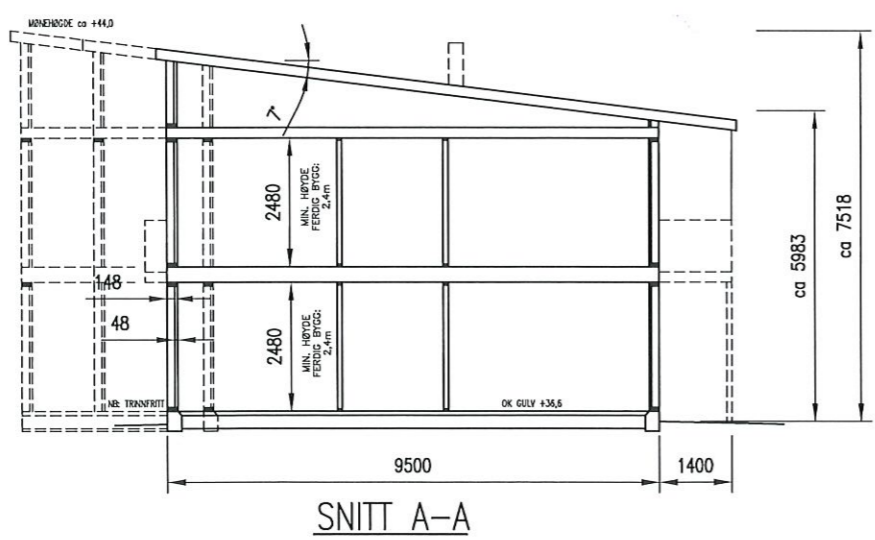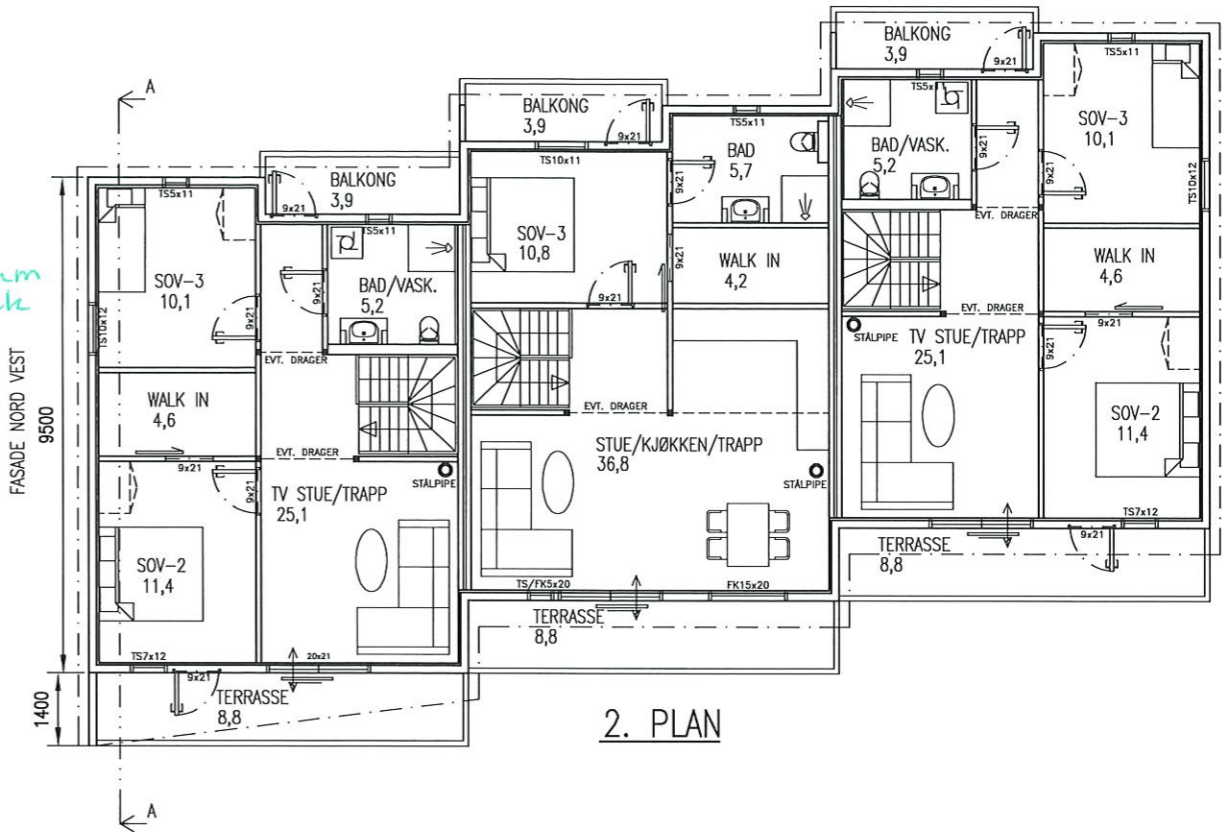

BYA:	235,6 m ²
BRA 1. PLAN INNV.:	183,1 m ²
BRA 2. PLAN INNV.:	183,1 m ²
BRA TIL SAMMEN INNV.:	366,2 m ²
BRA TAKOVERBYGG TIL SAMMEN:	33,9 m ²
BRA 6 PARK. A 18m ² :	108,0 m ²
TOTALT BRA:	508,1 m ²
TOMT 1154,84, BRA UTGJØR 43,9 %	

NB! DERSOM ANNET IKKE ER BESKREVET, KAN TEGNINGEN KUN BRUKES SOM ANMELDESESTEGNING I BYGGESAK. ARBEIDSTEGNINGER MÅ LEVERES SEPARAT.	
05.03.19/LAH DATE/SIGN	<p>OBS!</p> <ul style="list-style-type: none"> * TEGNINGEN KAN PRINTES I FEIL SKALA * IKKE TA MÅL DIREKTE PÅ TEGNING * BRUK BARE OPPGITTE MÅL
GRIPSGÅRD BYGG AS NY 3 MANNSBOLIG BKS3	REVISION/DATE: A/05.03.19 PROJECT NO.: 2018090
GBNR. 22/13, MELAND PLAN OG SNITT	DRAWING NO.: 12618090A33
A WALK IN REV/ DESCRIPTION ARKOCONSULT AS, Postboks 103, 5291 Valest.f. Tel.: 56390003 - Fax: 56191130 - Mob.: 93241511 Mail: post@arkoconsult.no - Org.nr.: 997089782 MVA	SCALE: 1:100
	FORMAT: A2
	DRAWN: LAH
CHECKED: MH	DATE: 06.12.18
	DATE: 15.02.19

LINDÅS VVS Nils Træland AS
Tlf. 56 36 35 86 - Faks 56 36 06 30
Org.nr. 915 836 445 MVA

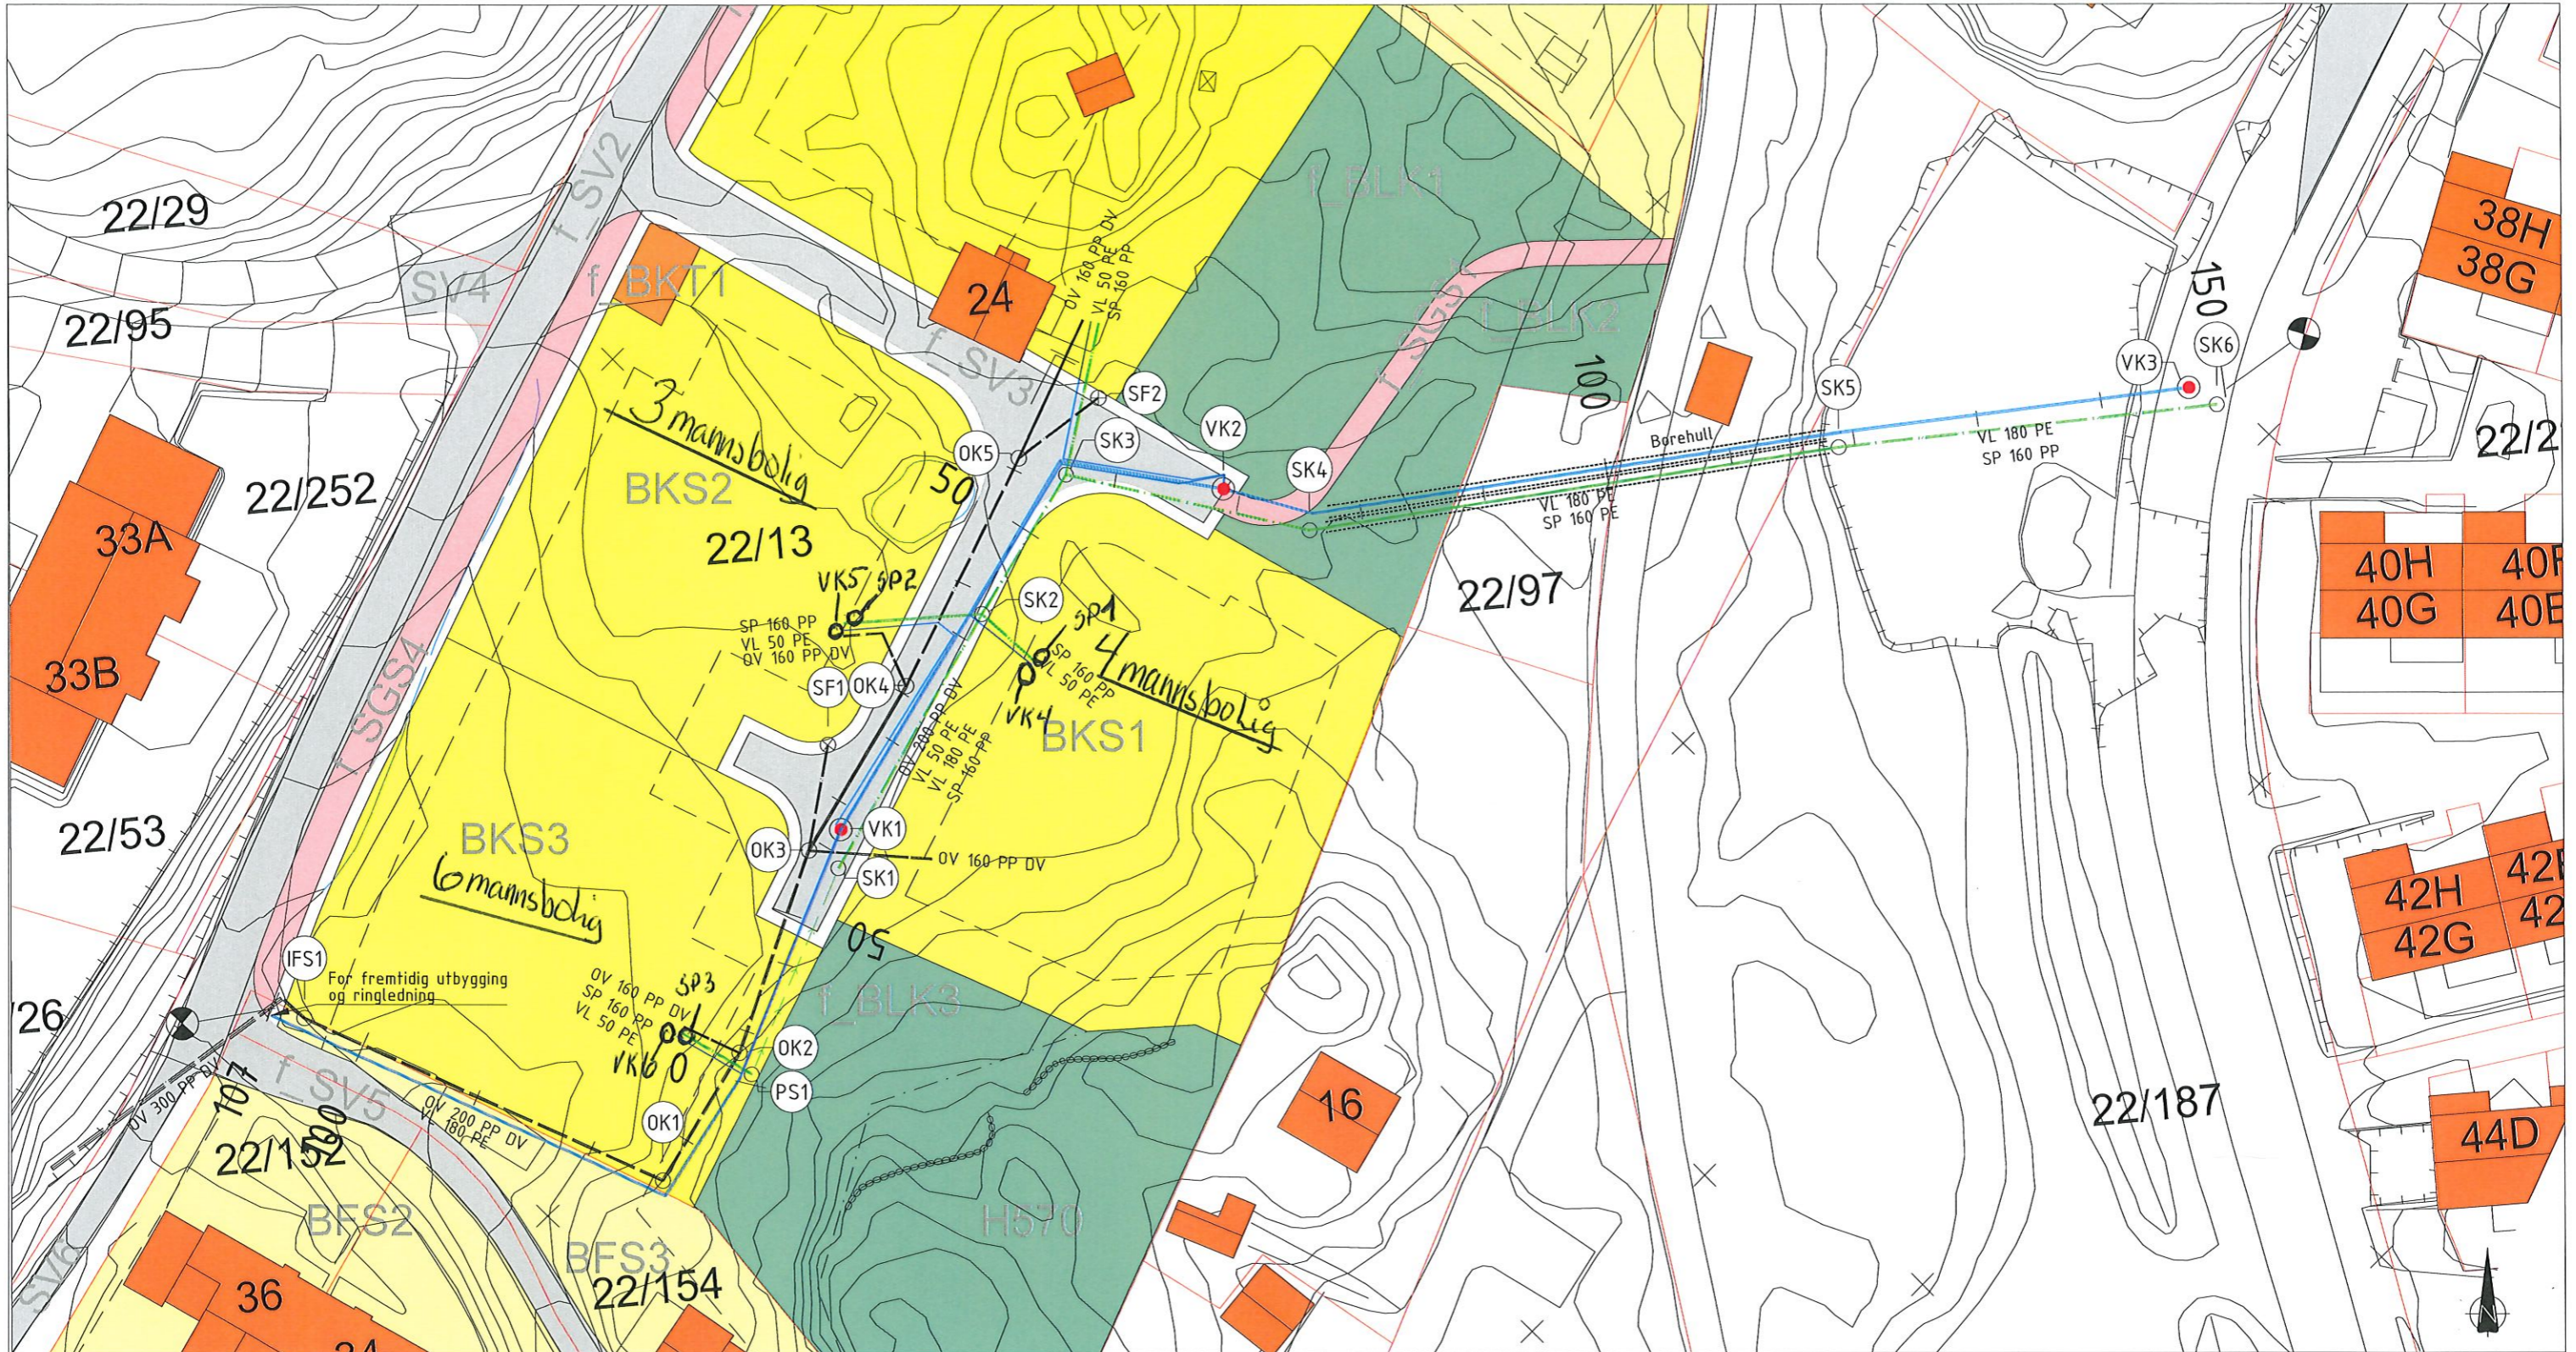

Merknader:

- VATN: Utrendig stoppekran vert i kum. Td - 3mannsbolig i VK5
 - Fordeles i kum VK4, VK5, VK6. - 4mannsbolig i VK4
 - Bakkekraner med spindel merkes med kumnr. - 6mannsbolig i VK6
- Kloakk: Etablering av 425 kum med fordeling til hus. - 3mannsbolig SP5
 Stakepunkt til alle bucciningar. - 4mannsbolig SP4
 - 6mannsbolig SP6

TEGNFORKLARING:

Spillvann	PROSJEKERT	—	EKSISTERENDE	---
Overvann	—	—	—	---
Vann	—	—	—	---
Kum	○	○	○	○
Kum	⊗	⊗	⊗	⊗
Vannkum med brannvannsuttak	●	●	●	●
Eiendomsgrense	—	—	—	---
Entreprisegrense	⊗	⊗	⊗	⊗

Gripsgård Bygg AS		Format	A3
Gnr/Bnr 22/13		Målestokk	1:500 m
		Date	21.04.2020
Alver kommune		Tegnet av	KAØ
Mjåtveitstølen		Fagkontroll	
Oversiktstegning		Godkjent av	
Tegningsstatus	Teknisk plan	SAK NR	
BYGGADMINISTRASJON Harald Bjørndal a.s		TEGN NR	H1
PROSJEKTADMINISTRASJON - REGULERING - KOMMUNALTEKNISK PLANLEGGING 5640 EIKELANDSOSEN TLF 56581130 E-post: post@byggadmin.no		REV. NR	