


SITUASJONSPLAN

GNR.22, BNR.13, BKS3, MELAND KOMMUNE


OK GULV: KOTE +36,6

FOR TERRENGPROFILER, SE TEGNING 12618090A31 OG 32.

REV.	DESCRIPTION	DATE/SIGN
	<p>NOTE!</p> <ul style="list-style-type: none"> * PART OF DRAWING MAY NOT BE SHOWN IN SCALE * DO NOT TAKE MEASURES ON DRAWING * ONLY RELAY ON GIVE DIMENSIONS 	<p>ACCORDING TO INTERNATIONAL LAWS, THIS DRAWING IS THE PROPERTY OF ARKOCONSULT AS. THE DRAWING CAN NOT BE USED, MADE PUBLIC OR HANDED OVER TO A THIRD PART WITHOUT OUR WRITTEN CONSENT. ANY INFRINGEMENT WILL LEAD TO LEGAL PROCEEDINGS.</p>
	<p>GRIPSGÅRD BYGG AS</p> <p>NY 6 MANNSSBOLIG BKS3</p>	<p>REVISION/DATE:</p> <p>PROJECT NO.: 2018090</p>
	<p>GBNR. 22/13, MELAND</p> <p>SITUASJONSPLAN</p>	<p>DRAWING NO.:</p> <p>12618090A30</p>
	<p>arkoconsult</p> <p>ARKOCONSULT AS, Postboks 103, 5291 Valestf.</p> <p>Tel.: 56390003 – Fax.: 56191130 – Mob.: 93241511</p> <p>Mai: post@arkoconsult.no – Org.nr.: 918269665 MVA</p>	<p>SCALE: 1:500 FORMAT: A3</p> <p>DRAWN: LAH DATE: 06.12.18</p> <p>CHECKED: MH DATE: 22.02.19</p>

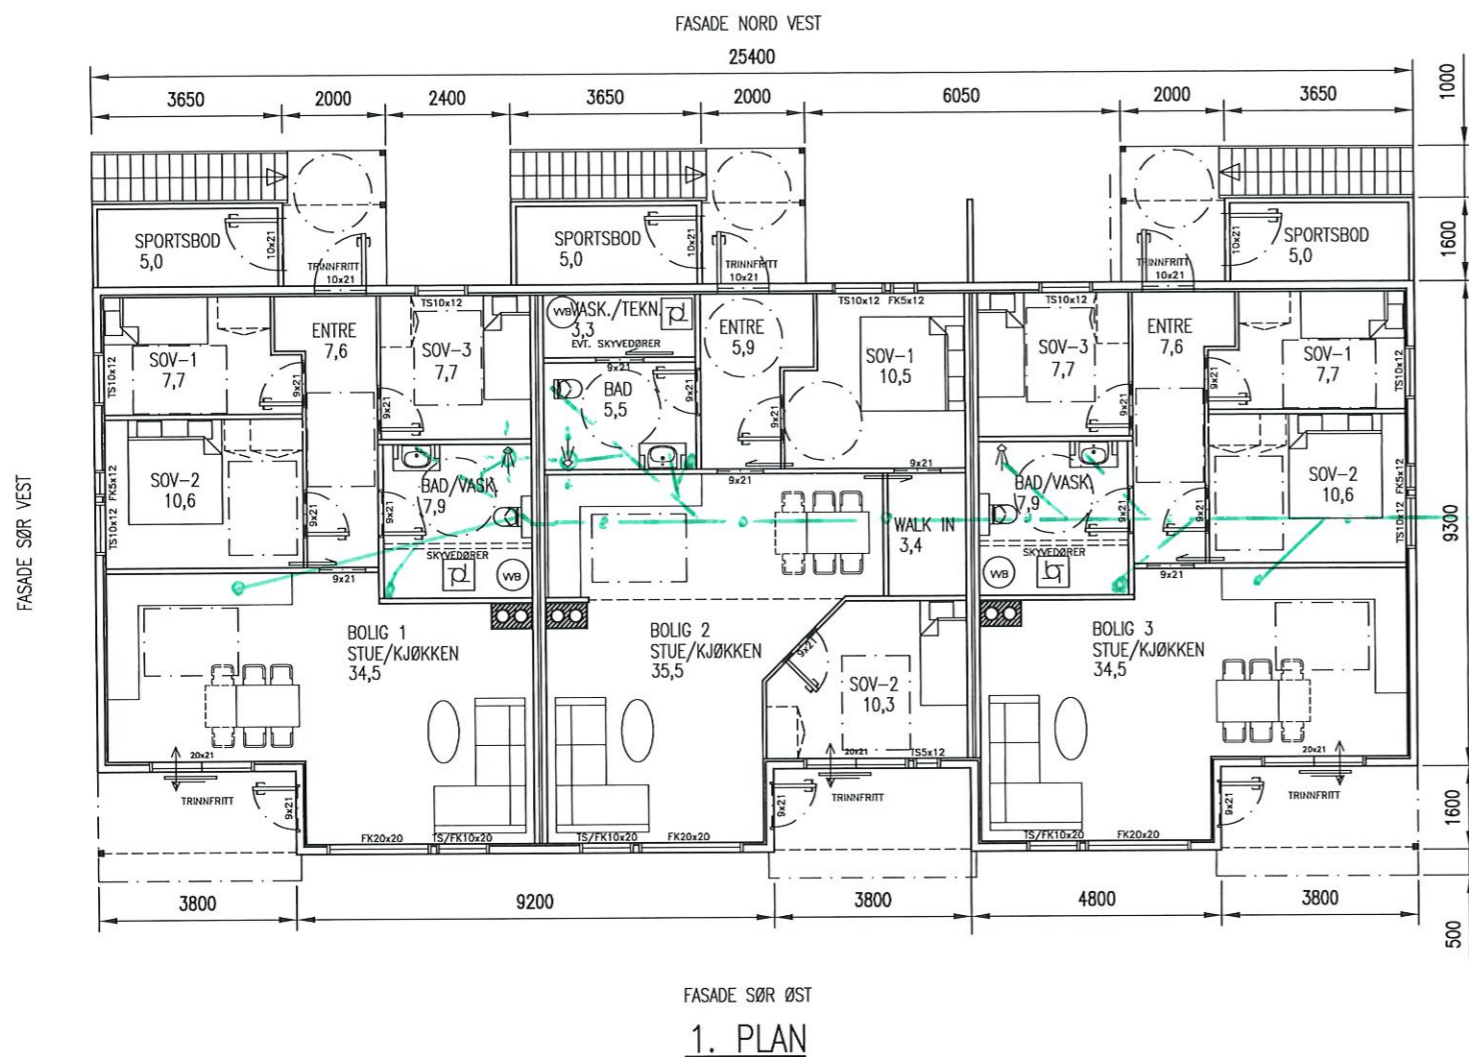


SPb
Støkekum
Ø Kloakk
425mm

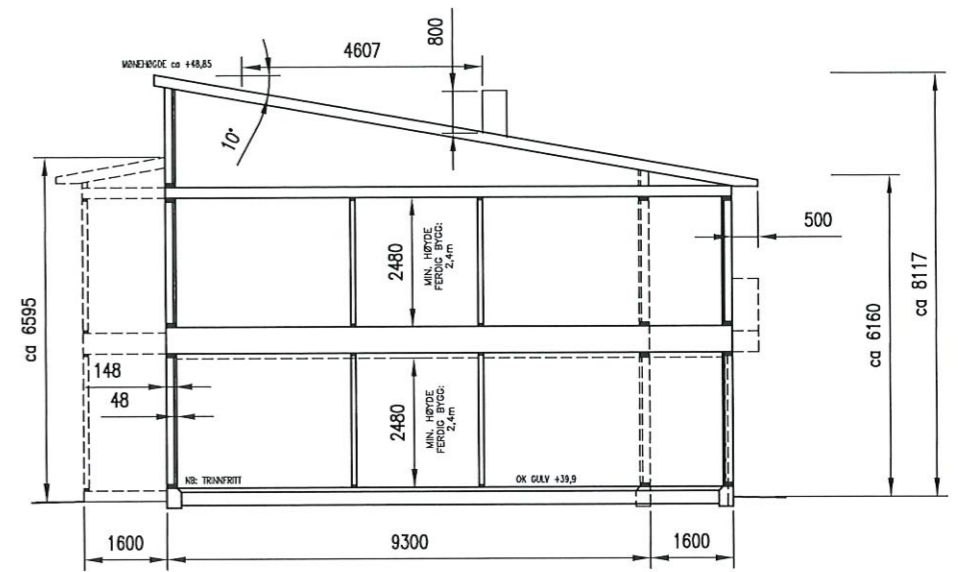

LINDÅS VVS Nils Træland AS
Tlf. 56 36 35 86 - Faks 56 36 06 30
Org.nr. 915 836 445 MVA

BYA:	328,3 m ²
BRA 1. PLAN INNV.:	260,3 m ²
BRA LEIL.1/3 INNV., INK SPORT:	85,4 m ²
BRA LEIL.2 INNV., INK SPORT:	84,0 m ²
BRA TIL SAMMEN INNV.:	520,6 m ²
BRA TAKOVERBYGG TIL SAMMEN:	26,8 m ²
BRA 9 PARK. A 18m ² :	162,0 m ²
TOTALT BRA:	709,4 m ²
TOMT 1660,5, BRA UTGJØR 42,7 %	

NB! DERSOM ANNET IKKE ER BESKREVET, KAN TEGNINGEN KUN BRUKES SOM ANMELDESESTEGNING I BYGGESAK. ARBEIDSTEGNINGER MÅ LEVERES SEPARAT.	
06.02.19/LAH DATE/SIGN	OBS! * TEGNINGEN KAN PRINTES I FEIL SKALA * IKKE TA MÅL DIREKTE PÅ TEGNING * BRUK BARE OPPGITTE MÅL
A FIERNET VINDUER SPORTSBODER 1. PLAN REV. DESCRIPTION	GRIPSGÅRD BYGG AS NY 6 MANNBOLIG BBB1
	GBNR. 22/13, MELAND 1. PLAN OG SNITT
	I HENHOLD TIL LOWVERK ER DENNE TEGNINGEN ARKOCONSULT AS SIN EIENDOM. DENNE TEGNINGEN KAN IKKE BLI BRUKT, OFFENTLIGGJORT ELLER GIS VIDERE TIL TREDJEPART UTEN VÅRT SKRITLIGE SAMTYKKE. OVERTREDELSE AV DETTE KAN SØKSMÅL.
	REVISION/DATE: A/06.02.19
	PROJECT NO.: 2018090
	DRAWING NO.: 12618090A01
	SCALE: 1:100 FORMAT: A2
	DRAWN: LAH DATE: 31.08.18
	CHECKED: MBH DATE: 05.09.18
	ARKOCONSULT AS, Postboks 103, 5291 Valest.f. Tel.: 56390003 - Fax.: 56191130 - Mob.: 93241511 Mail: post@arkoconsult.no - Org.nr.: 997089782 MVA

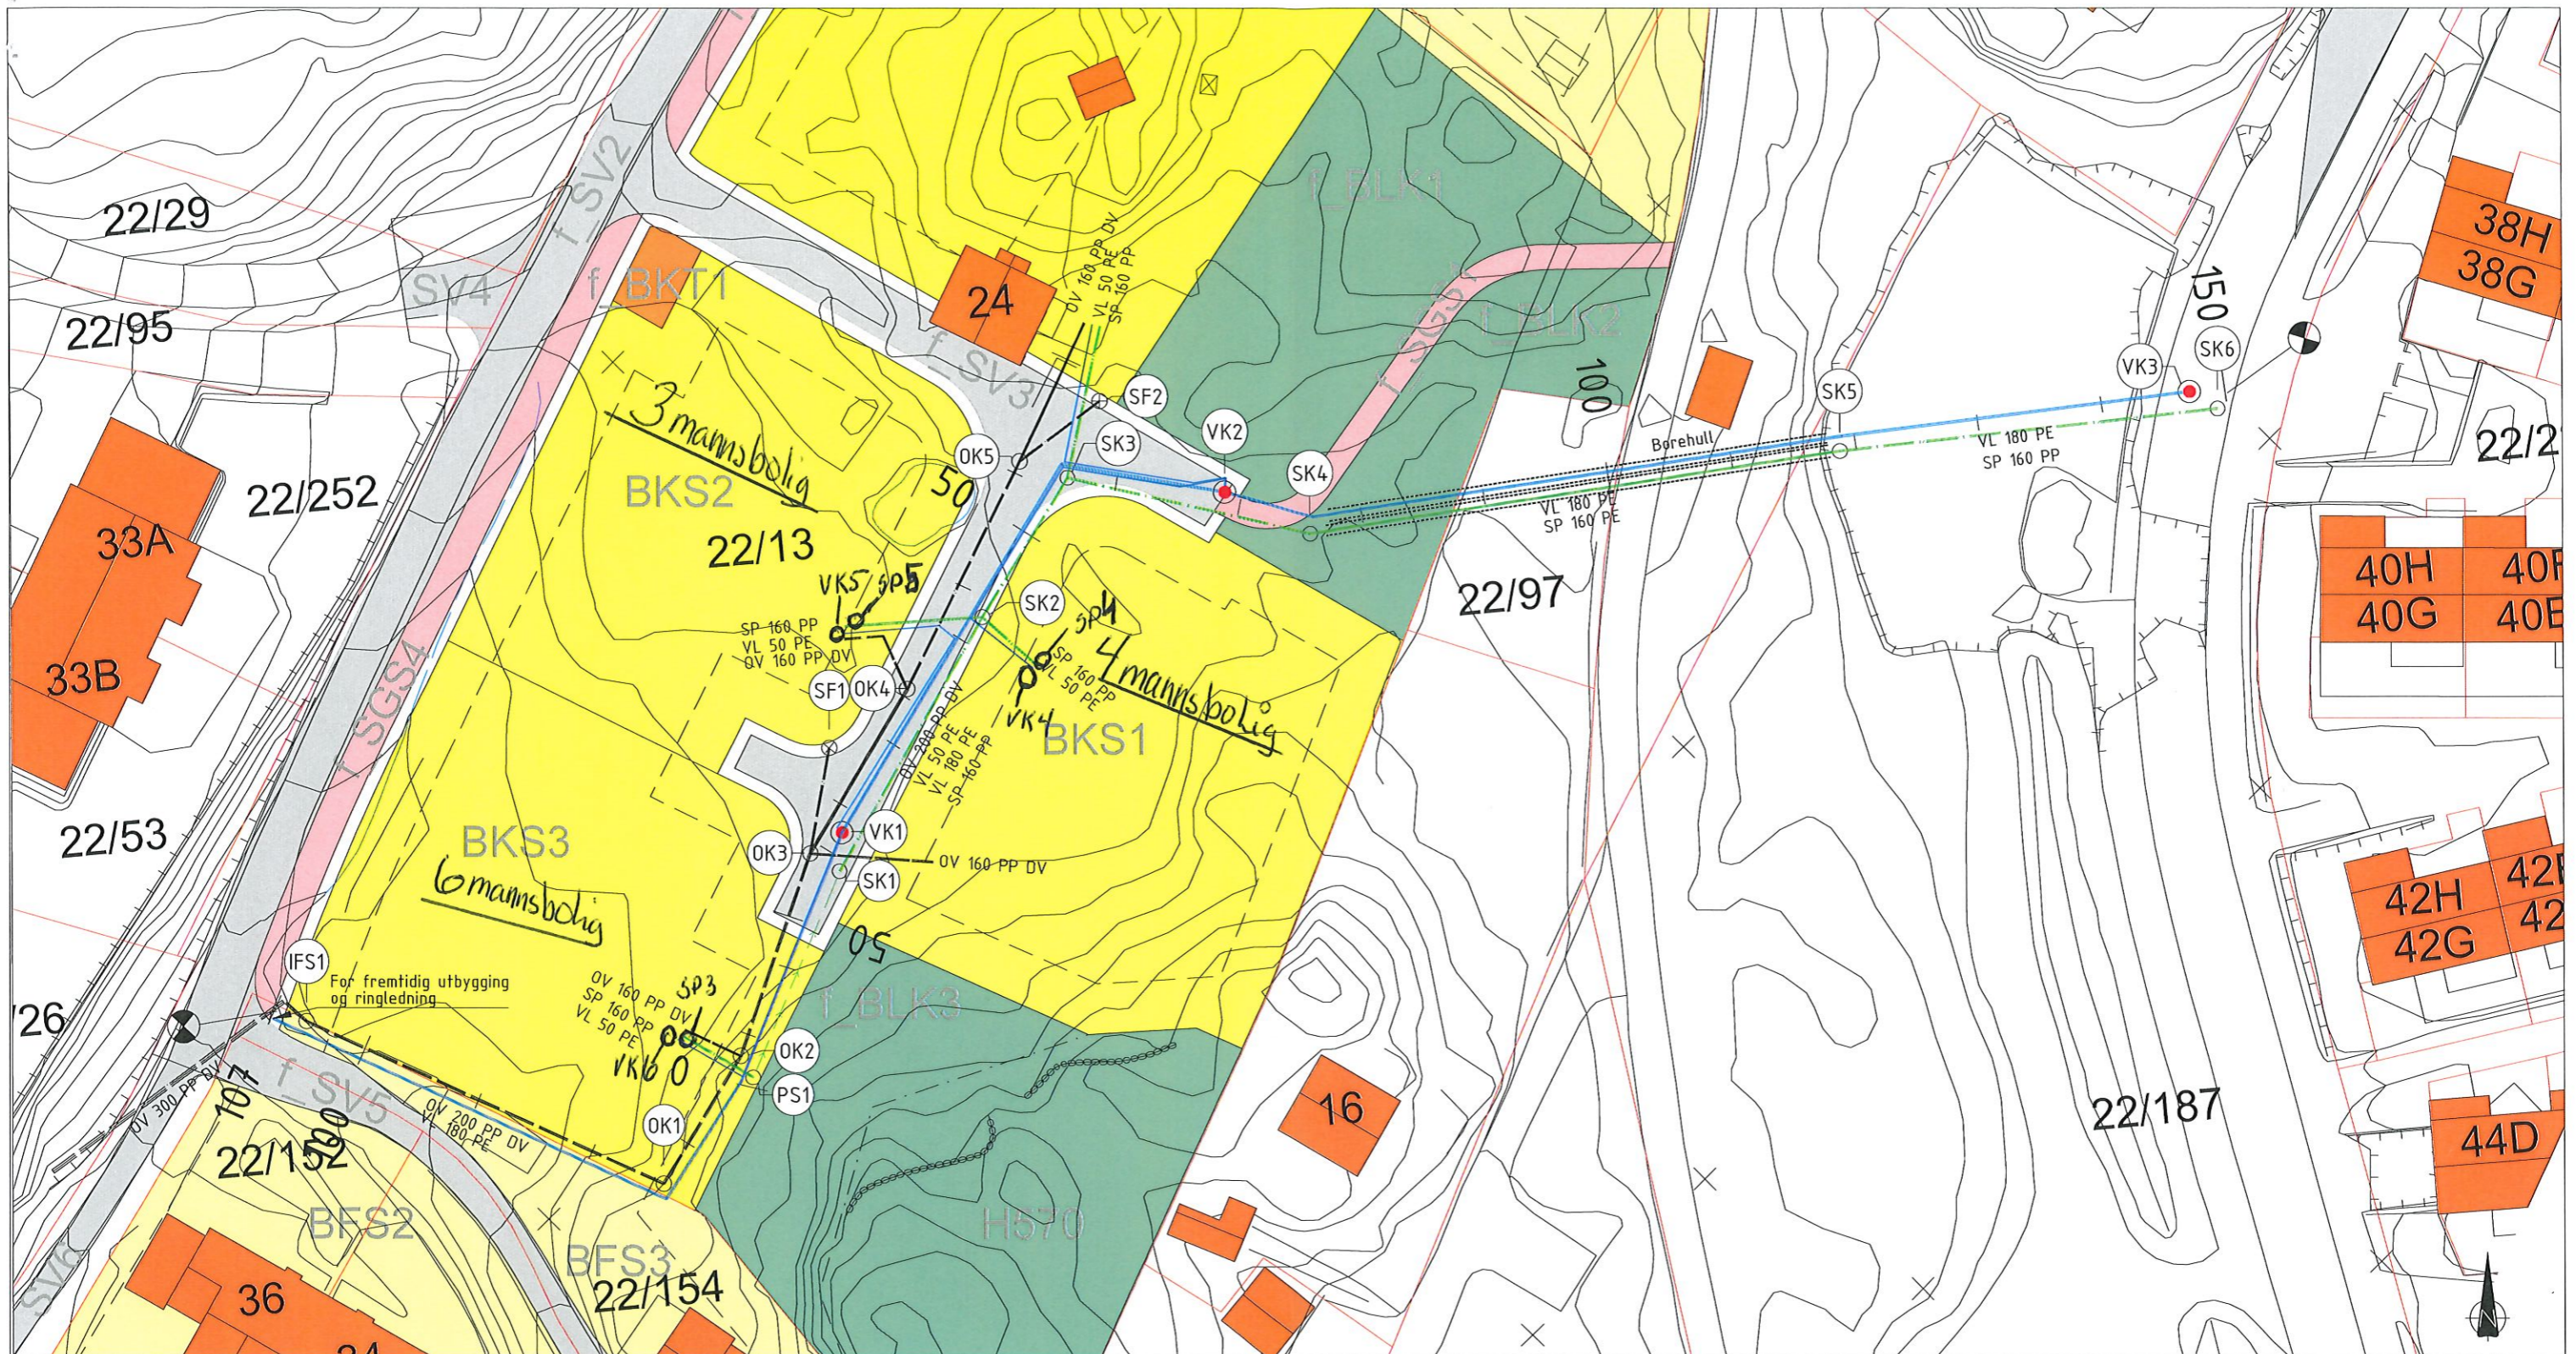

Merknader:

- VATN:** Utrendig stoppekran vert i kum. Td - 3mannsbolig i VK5
 - Fordels i kum VK4, VK5, VK6. - 4mannsbolig i VK4
 - Bakke kraner med spindel merkes med husnr. - 6mannsbolig i VK6
- Kloakk:** Etablering av 425 kum med fordeling til hus. - 3mannsbolig SP5
 Stakepunkt til alle beiningar. - 4mannsbolig SP4
 - 6mannsbolig SP6

TEGNFORKLARING:

PROSJEKERT	EKSISTERENDE
Spillvann	Spillvann
Overvann	Overvann
Vann	Vann
Kum	Kum
Kum	Kum
Vannkum med brannvannsuttak	Vannkum med brannvannsuttak
Eiendomsgrænse	Eiendomsgrænse
Entreprisegrænse	Entreprisegrænse

Gripsgård Bygg AS	Format	A3
Gnr/Bnr 22/13	Målestokk	1500 m
	Date	21.04.2020
Alver kommune	Tegnet av	KAØ
Mjåtveitstølen	Fagkontroll	
Oversiktstegning	Godkjent av	
Tegningsstatus	Teknisk plan	SAK NR
BYGGADMINISTRASJON Harald Bjørndal a.s		TEGN NR H1
PROSJEKTADMINISTRASJON-REGULERING-KOMMUNALTEKNISK PLANLEGGING 5640 EIKELANDSOSEN TLF 56581130 E-post: post@byggadmin.no		REV. NR