52/4

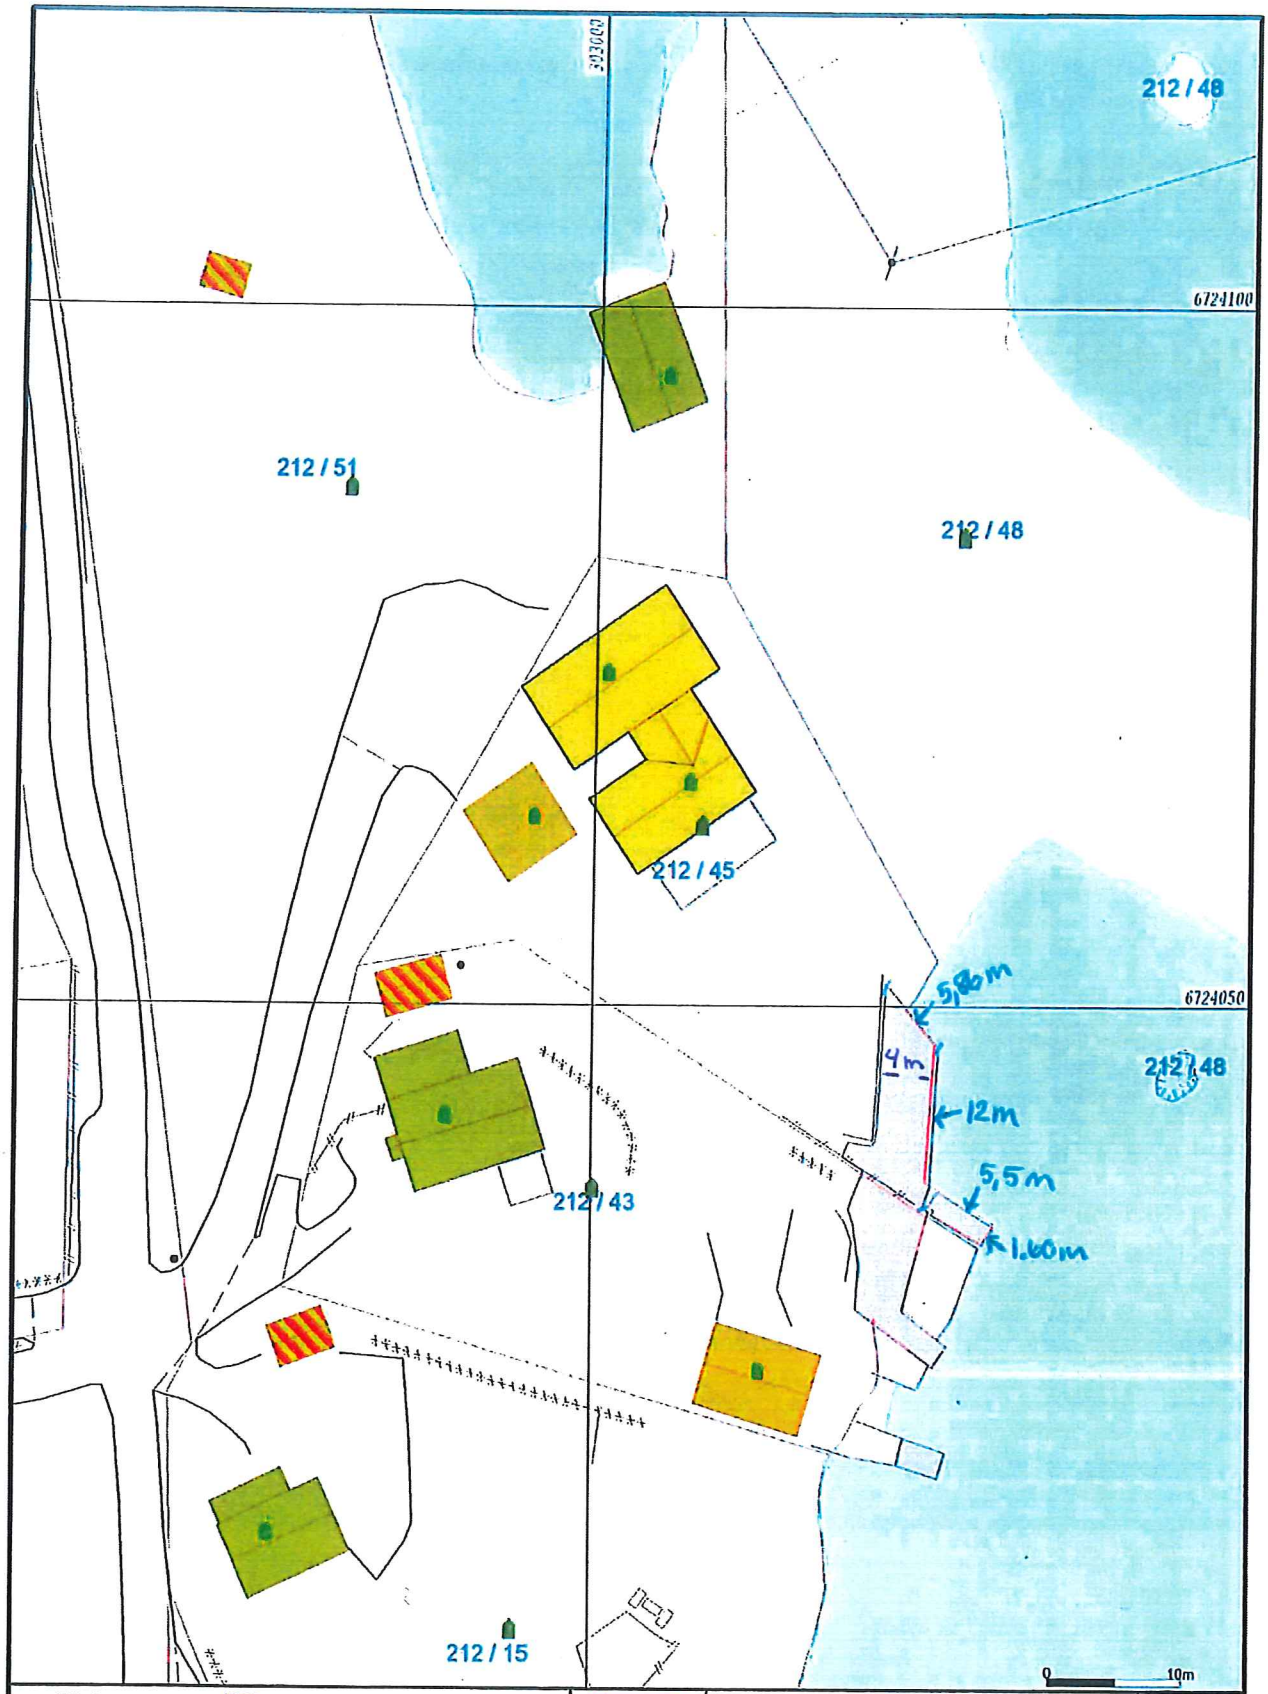

Målte Grenser
Registrerte Grenser
Udefinert grenser
Terrengmålte grense
Konstruert grensepunkt
Bolig
Bustad m/leilighet
Våningshus
Større bustader
Hytte/feriehus
Garasje/uthus
Industribygg
Andre bygg

Beliggenhet og høyder må oppfattes som orienterende.
Koordinatsystem: UTM(EUREF89) - SONE 32 (EPSG:32632)
Høydesystem: (EPSG:)

Lindås kommune
Geodataavdeling

Grunnkart.

Dato: 2019.10.11
Sign: SSO

G.nr. 212, b.nr. 45.

N

Målestokk
1:500