

Alver Kommune
Byggesak
5914 Isdalstø

post@alver.kommune.no

Hjelmås 21,07,2020

**Fritak om søknadsplikt for etablering av grøfter på 202 / 108
Helleåsen 43 - 5915 Hjelmås.**

I forbindelse med etablering av vann og avløpsledning og tilkobling til offentlig nett for 202 / 108 ble det ikke søkt om etablering av ledningsnett inne på vår eiendom. Rørleggermelding ble godkjent 24,01,2019. Ref. 14/6480 - 19/2517.

Sitat: *Rørleggermelding vert godkjent slik den ligg føre. Vann og avløpsledninger til gjestehytte og anneks legges inn i kart.*

Bygningene på eiendommen er innredet med:

- Hovedhytte har innlagt vann og avløp til kjøkken og bad / vaskerom.
- Gjestehytte har installert vannklosett i en liten bod på ca.1m2 der en må ut på terrassen for å komme på toalettet, egen inngang til WC utenfra.
- Anneks er også innredet med vannklosett, samme størrelse og løsning som gjestehytte med inngang utenfra.


Søker hermed om fritak for søknad om etablering av grøfter,interne ledninger på eiendommen, mellom hovedhytte, gjestehytte og anneks.

Vedlagt følger kart som viser ledningstraseer på eiendommen, som bygget.

Ser frem til ett positivt svar fra dere.

Med hilsen
Per Staff



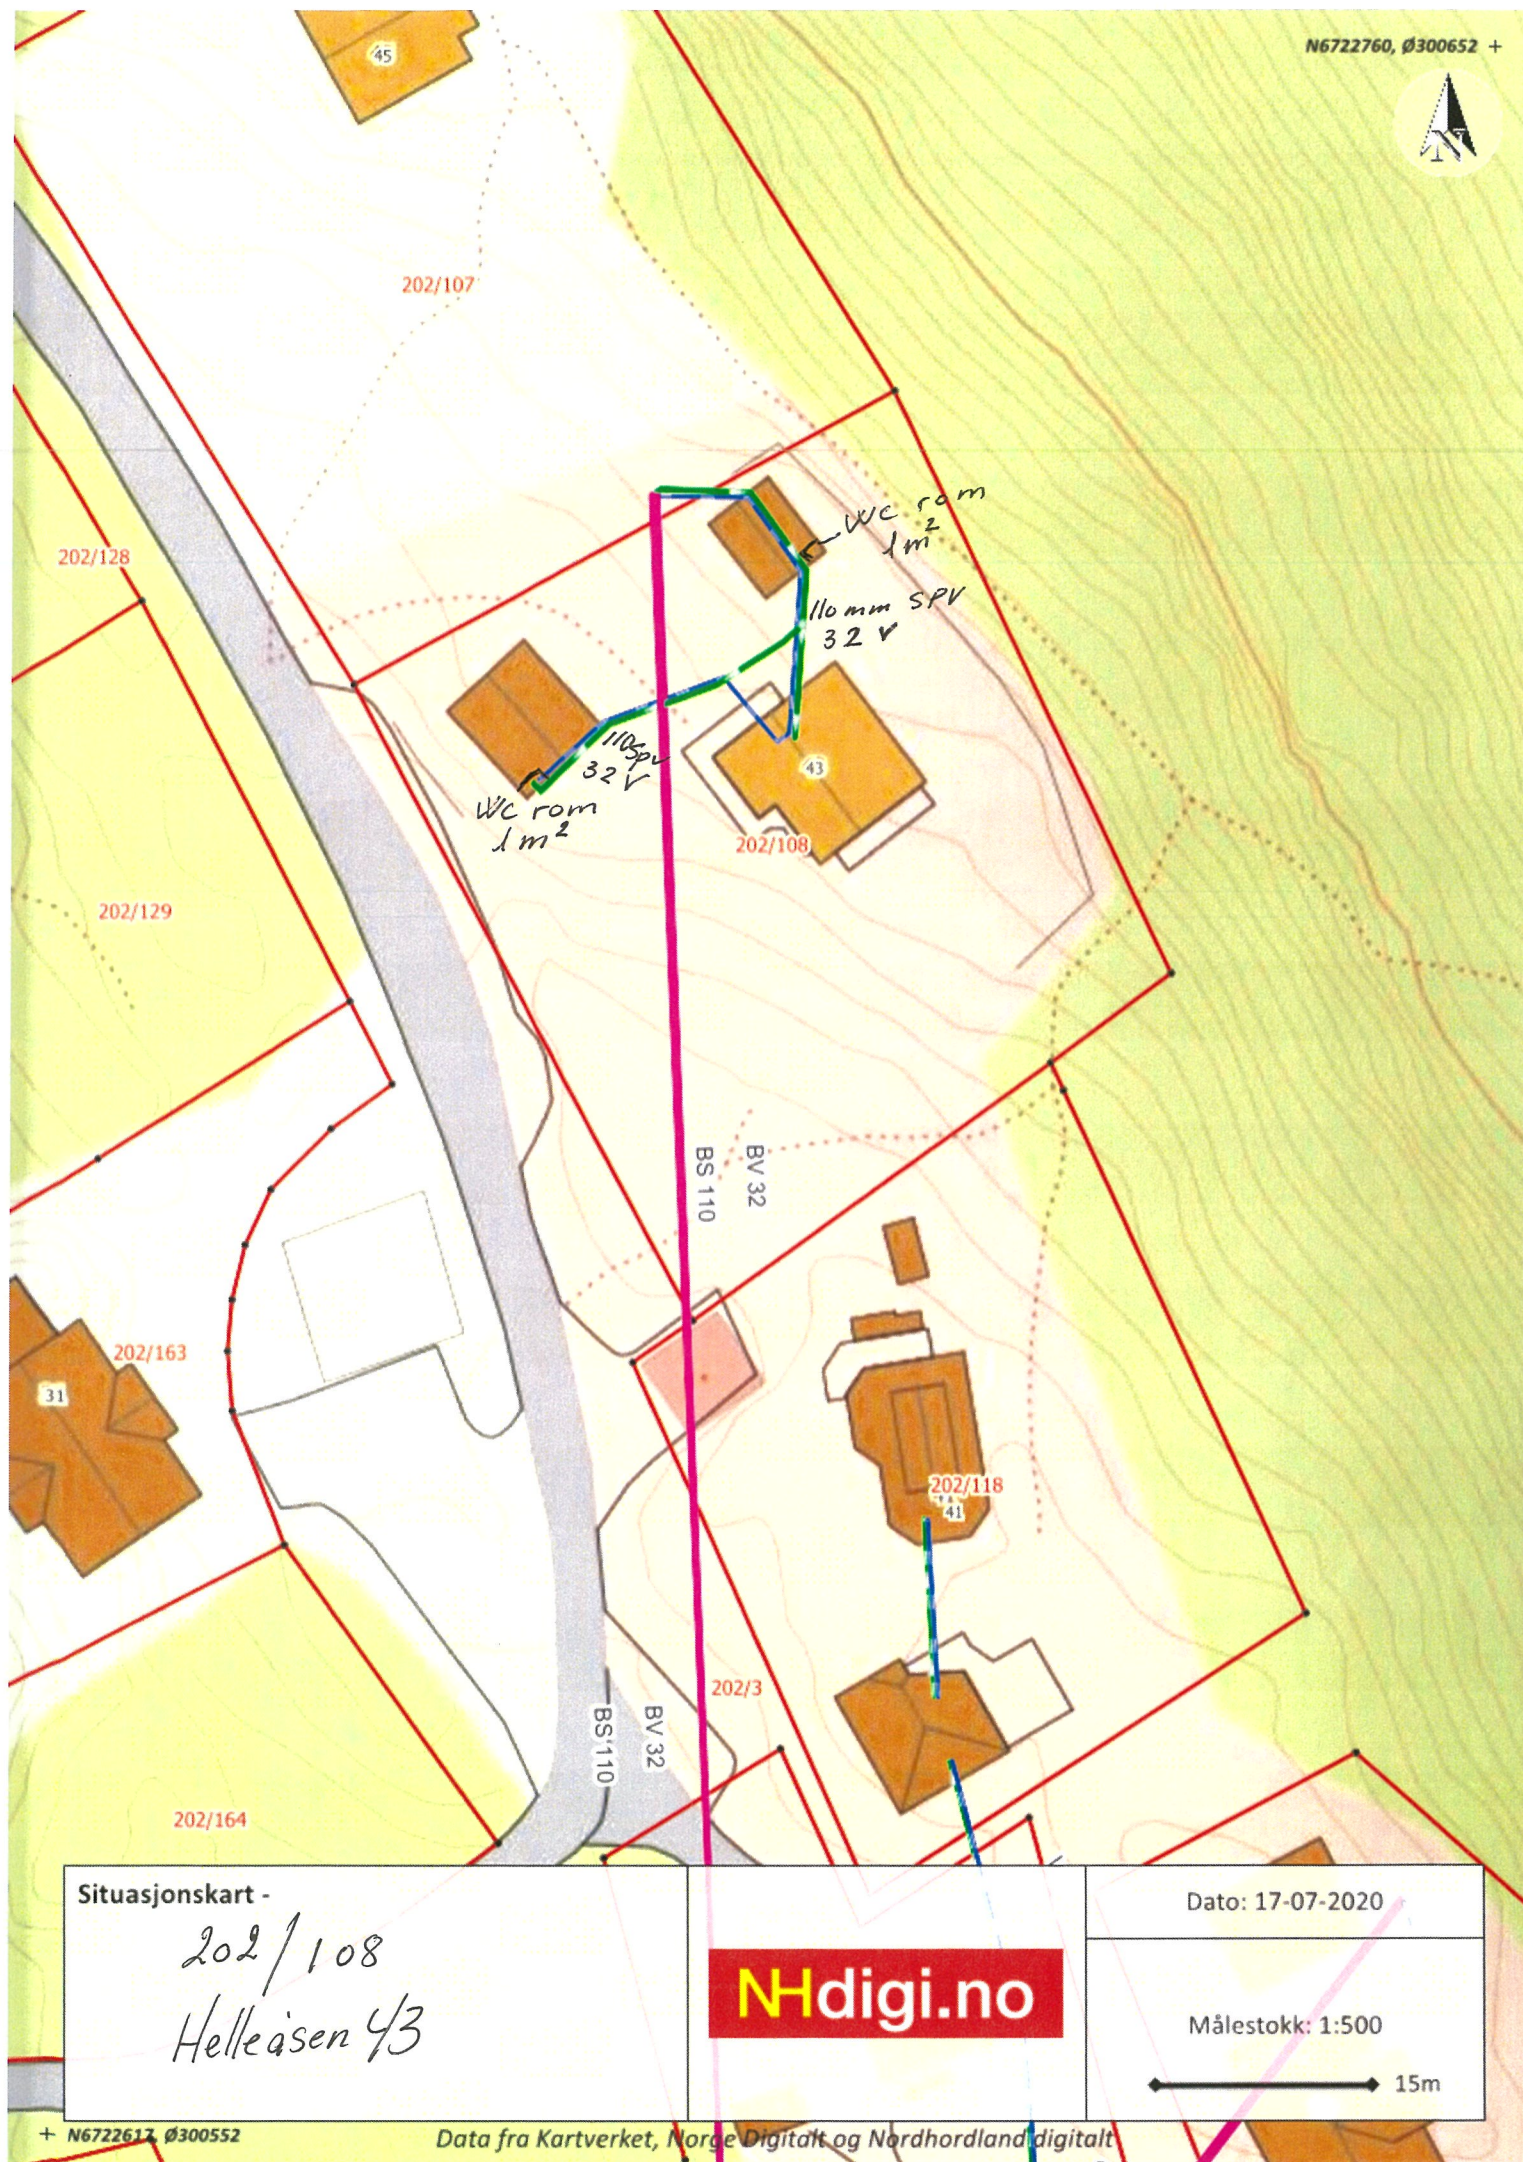

Situasjonskart -

202/108
Helleisen 43

NHdigi.no

Dato: 17-07-2020

Målestokk: 1:500

15m