

A Stab AS  
Ulsmågvegen 7  
5224 NESTTUN

Referanser:  
Dykkar:  
Vår: 20/12338 - 20/47144


Saksbehandlar:  
Jan Roald Wolff Trein  
jan.roald.wolff.trein@alver.kommune.no

Dato:  
28.07.2020

## Vedkommande VA- rammeplan for BBB2 Blokkbebusetnad - gbnr 188/642 og 701

### Vassforsyning

- Tilknypningspunkt vassforsyning, spillvatn og overvatn er lagt fram til denne tomten. Illustrasjon på teikning GH01, viser ikkje riktig tilknypnings punkt.

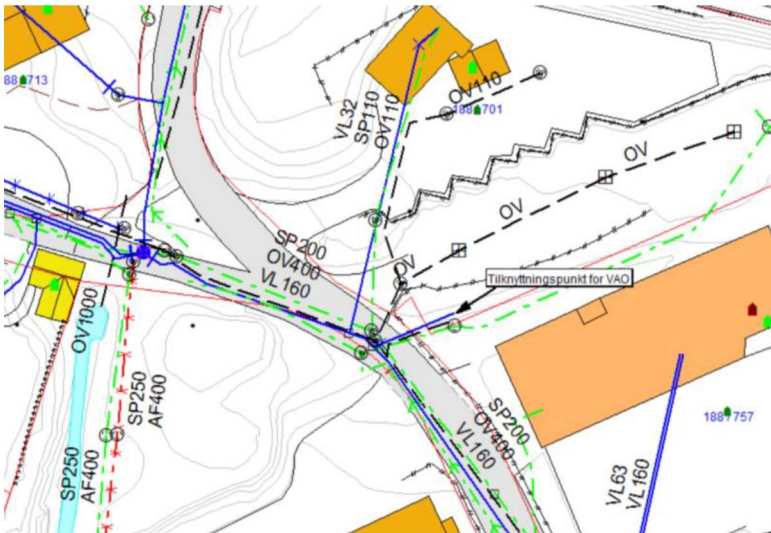

- I utgangspunktet skal da ikkje etablerast kommunale hovudleidningar i dette prosjektet. hovudleidningar for VAO er allereie etablert frem til tilknypningspunkt. Se illustrasjon over.
- I utarbeiding av teknisk plan, kan det komme krav frå brannforebyggjande om etablering av hydrant.
- Det reele trykket i tilknypningspunkt er ca 7,5 bar.

### Alver kommune

Postboks 4, 5906 Frekhaug      post@alver.kommune.no      Kontonummer: 13207 29 30559  
Innbyggjarservice: +47 56 37 50      www.alver.kommune.no      Organisasjonsnummer: 920 290 922  
00

## Spillvatn

- Punkt for tilknytning av SP er tilrettelagt i kum ved tilknytnings punkt for VAO.
- Under opparbeiding av grunn for bustadblokker må ein ta spesielt hensyn til trase SP fram til borhol.

## Overvatn

- Det vil truleg være mulig og føre overvatn frå utbyggings område, inn på kommunal Ovleidning. Ser i plan at det er lagt opp til fordrøyning nærmere beskrivelse i teknisk plan.

Med helsing

Alver kommune Samferdsel, veg-, vatn-  
avløp-forvaltning

Arne Helgesen  
Avdelingsleiar

Jan Roald Wolff Treni  
Rådgjevar

*Dette dokumentet er elektronisk godkjent og har difor ingen signatur.*

### **Kopi til:**

Erstad & Lekven Utbygging AS  
Marianne Aadland Sandvik

Paradisalléen 8 5232

PARADIS

### **Mottakarar:**

A Stab AS

Ulsmågvegen 7 5224

NESTTUN