



1) Fφr

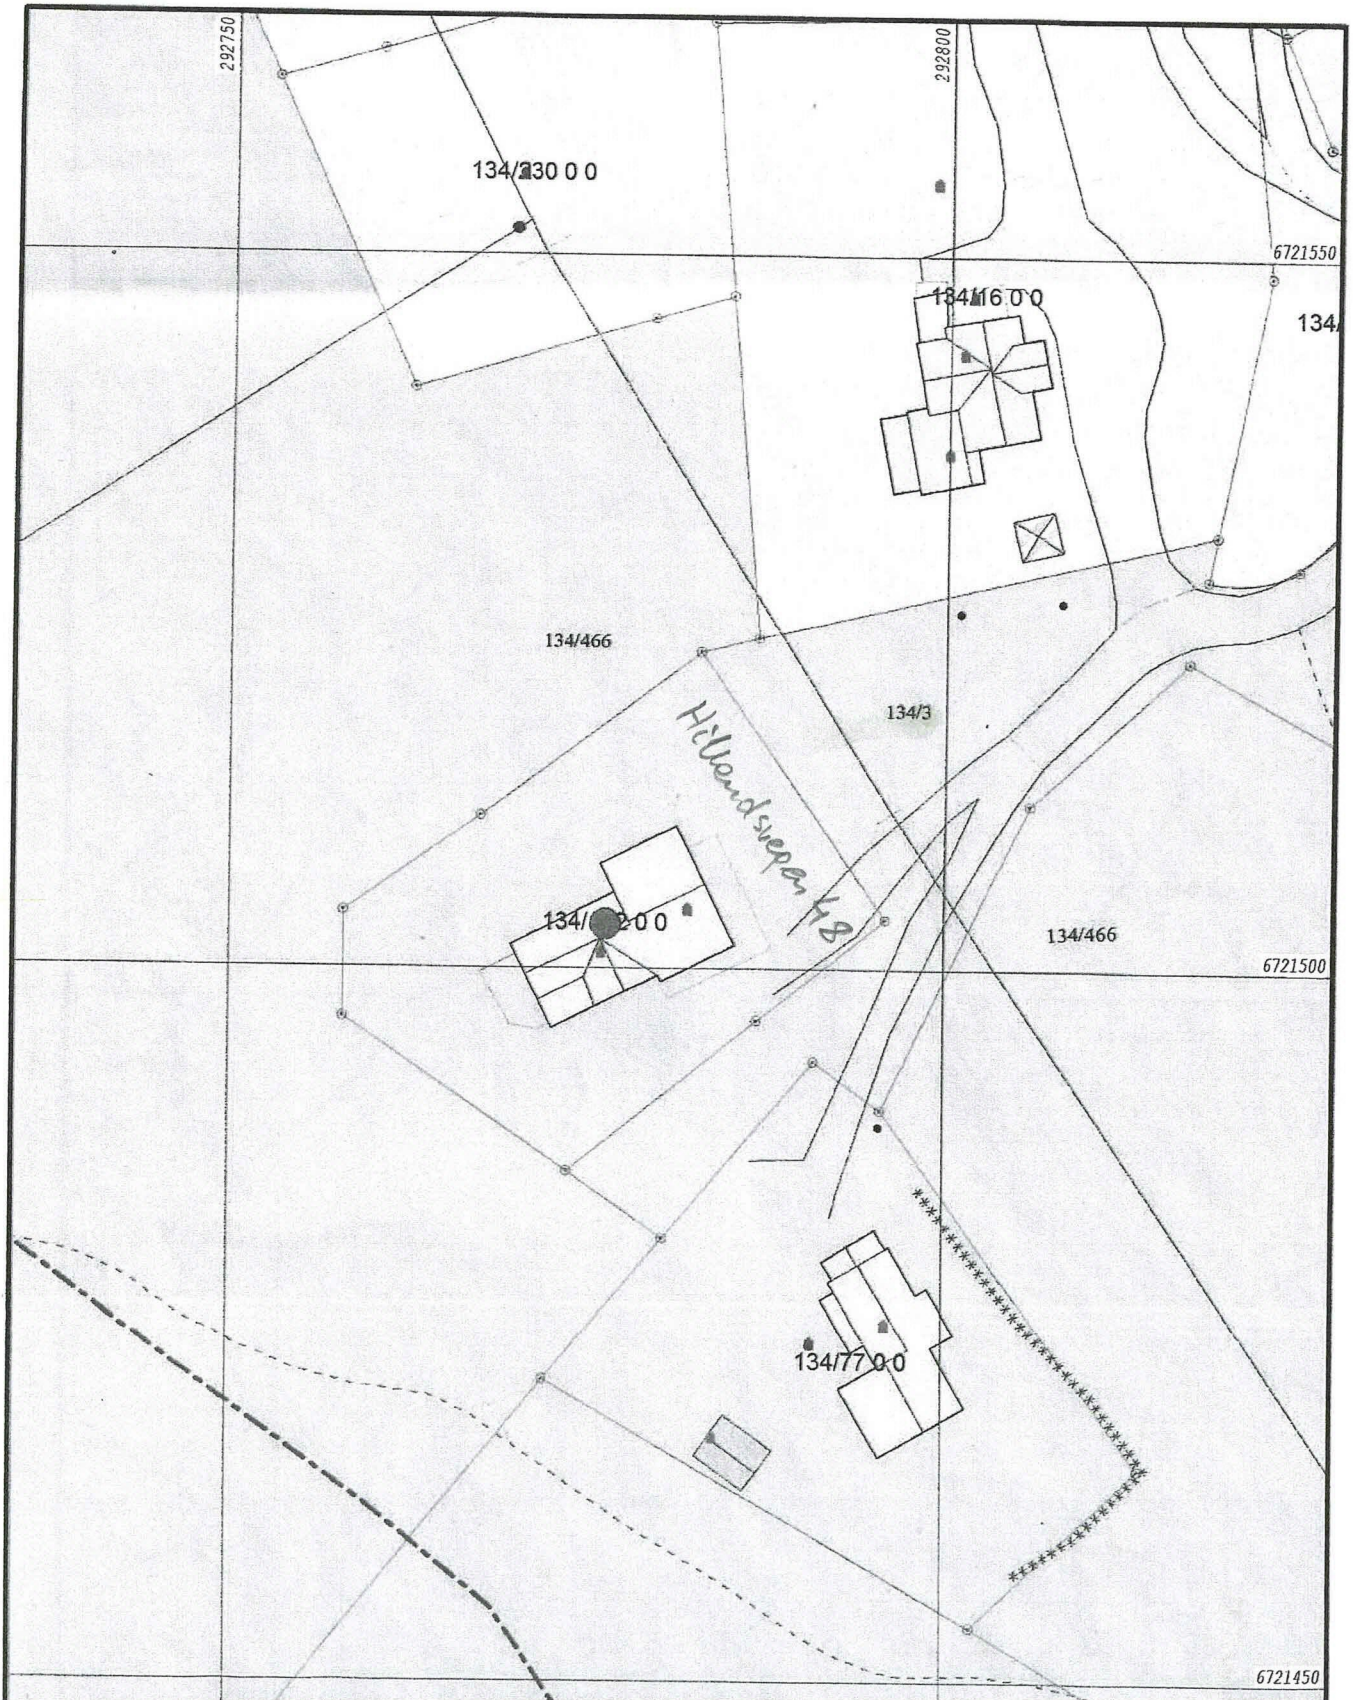

2


Vedlegg garasje

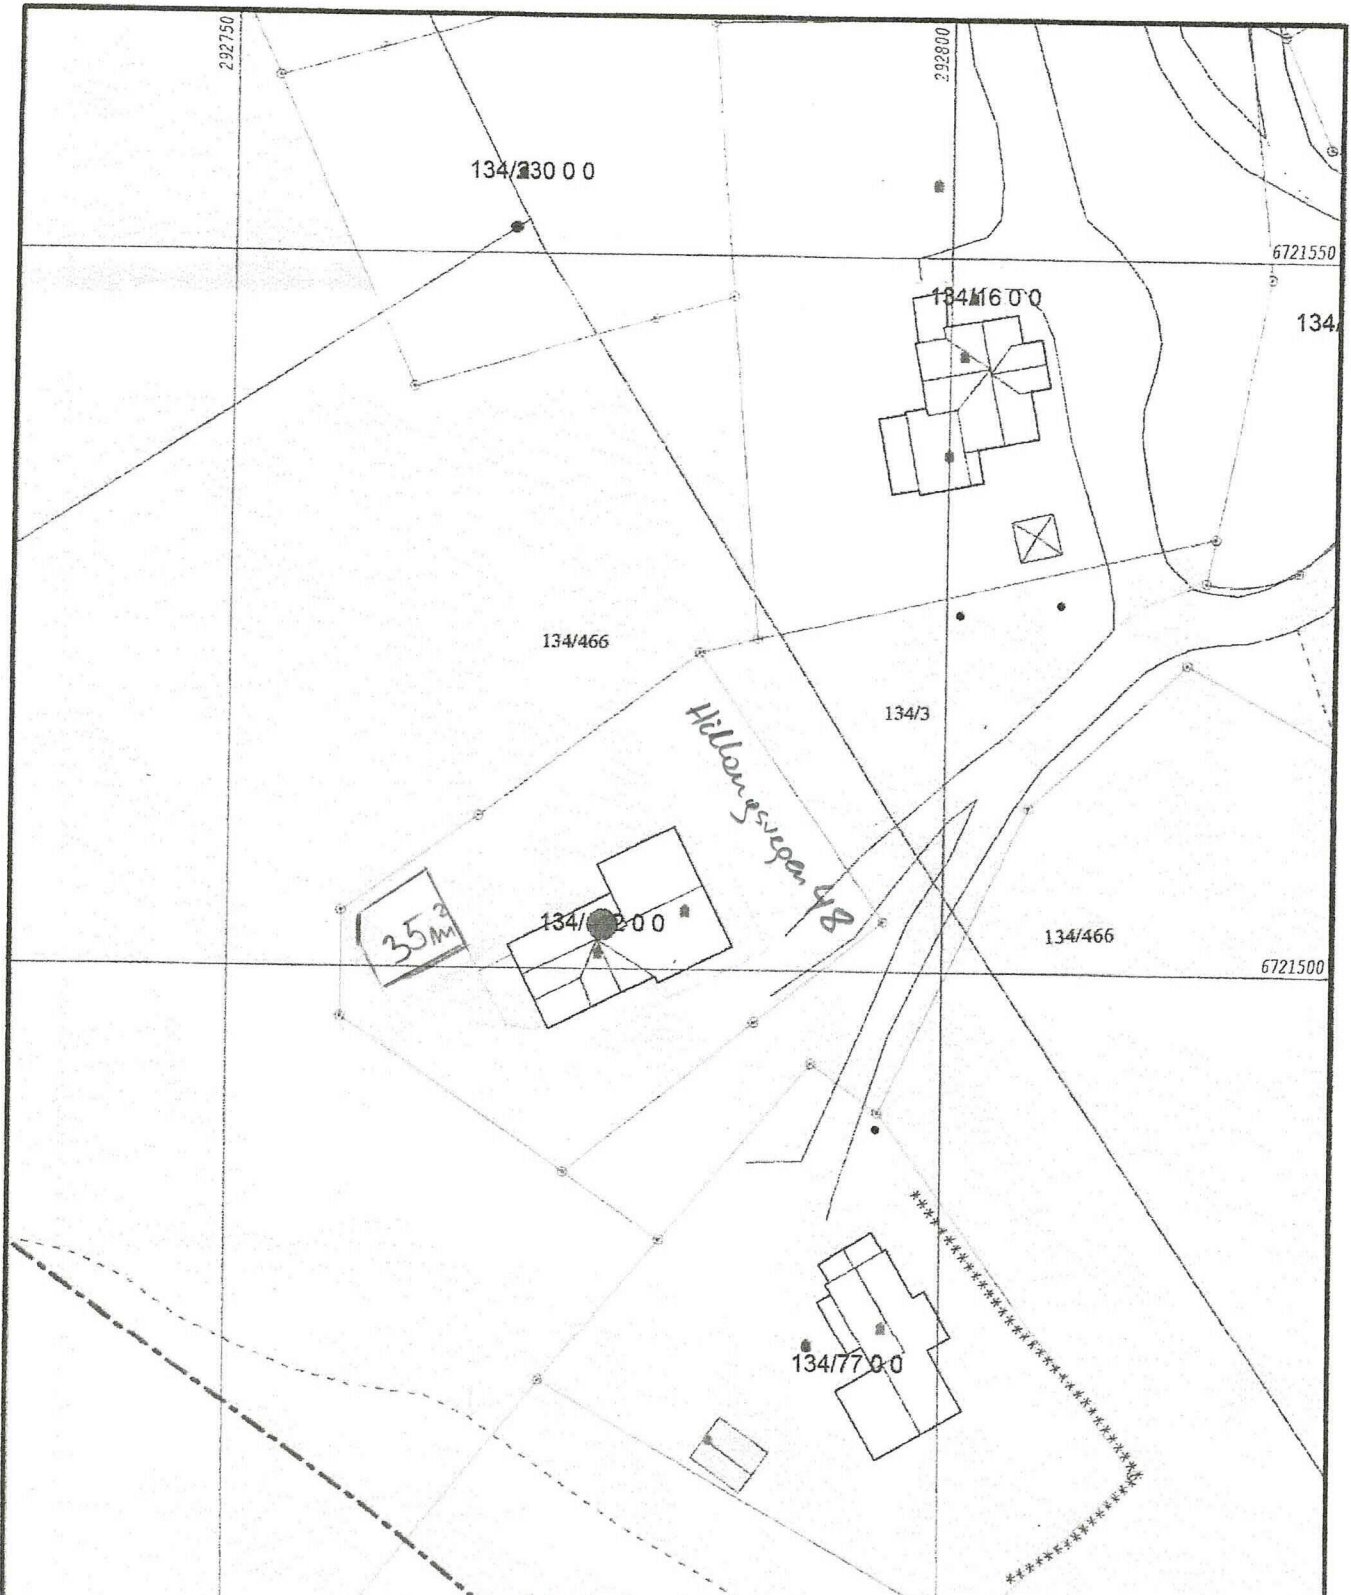

* Da blir det 40 m² igjen til parkering

* Garasjen blir da på 35 m².

* Nærende parkerings plass 75 m²

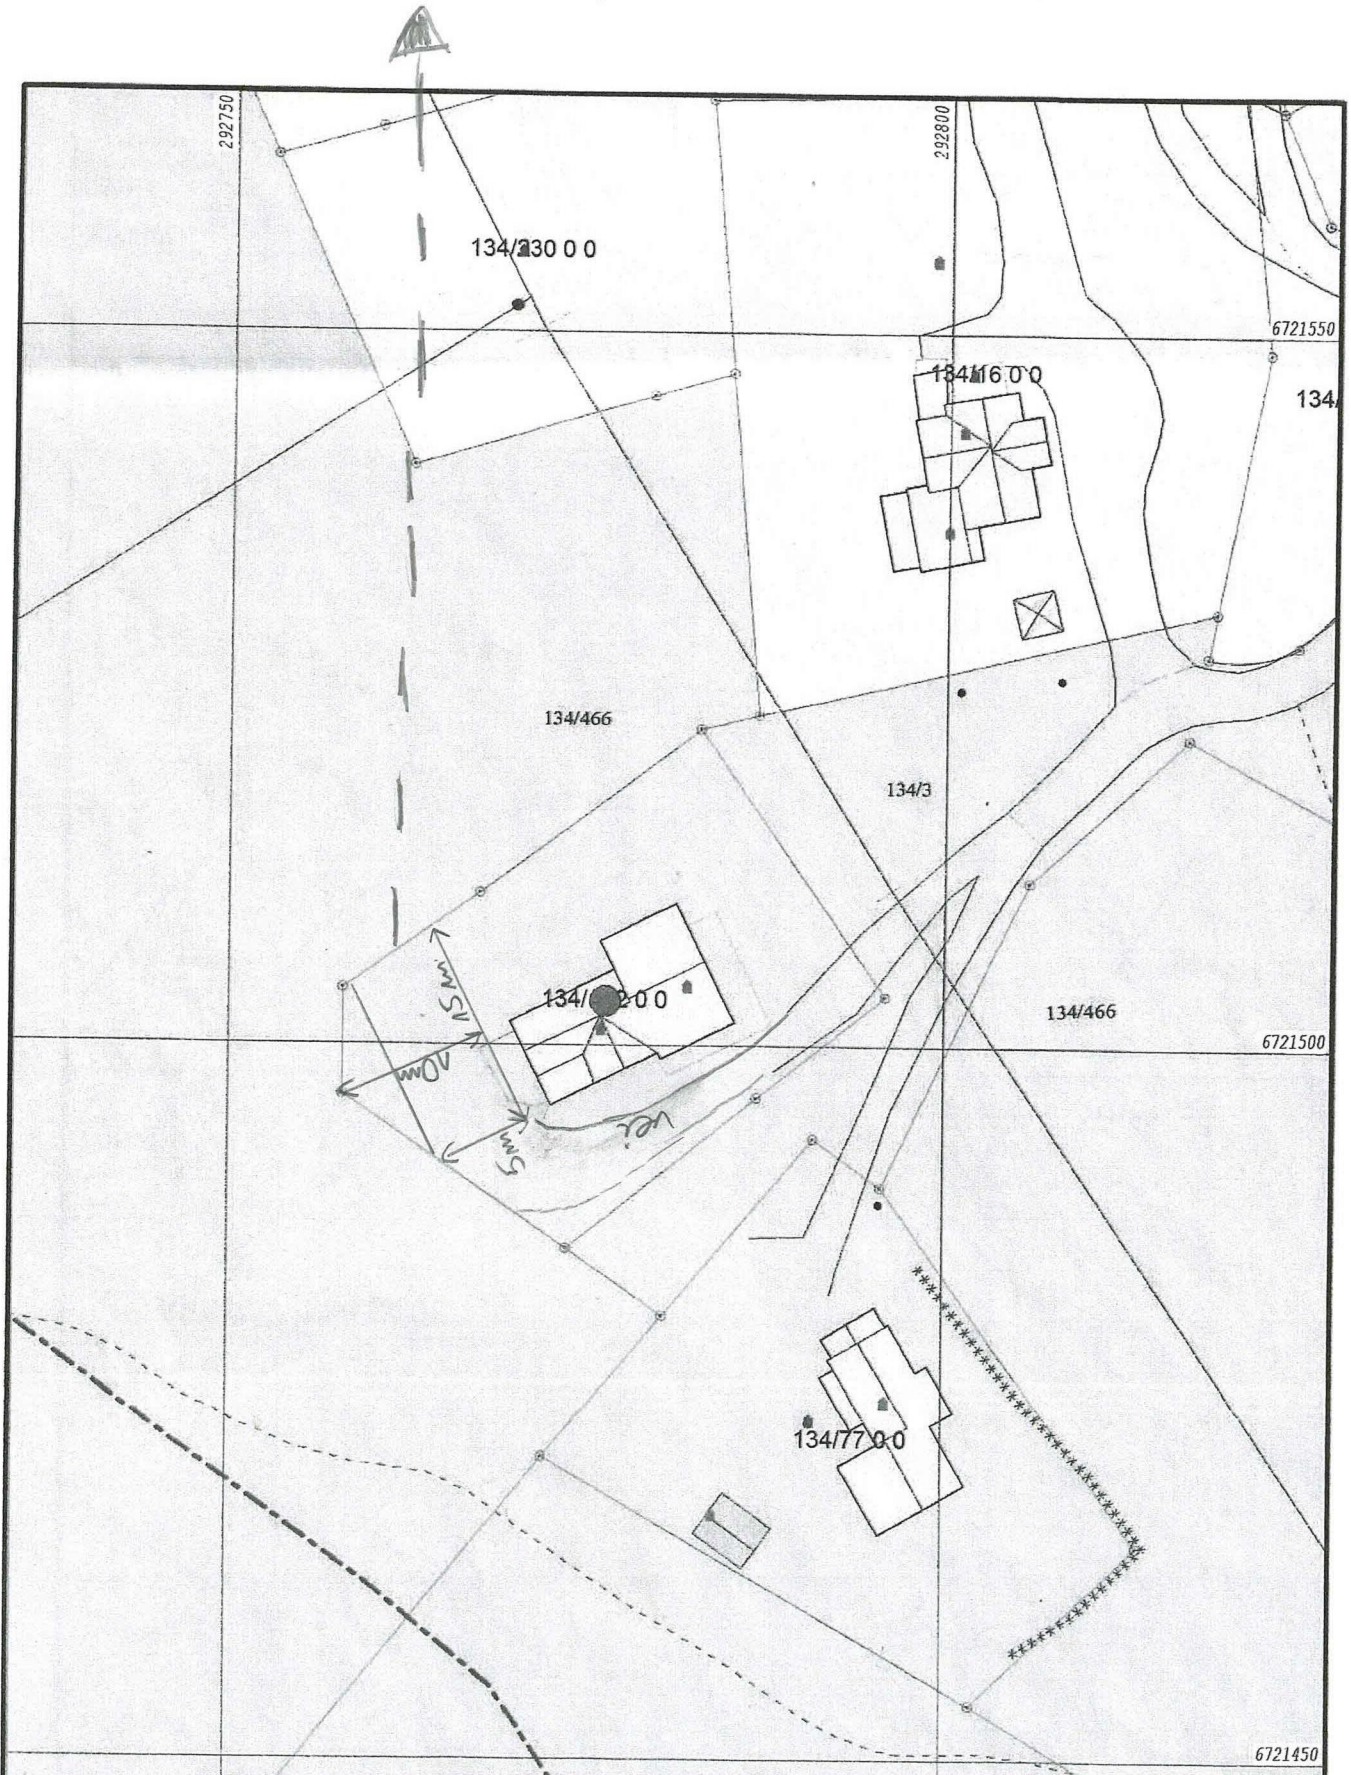

7

