



LINDÅS KOMMUNE

TEKNISK SJEF
5100 ISDALSTØ

TELEFON 56 35 05 55
TELEFAX 56 35 28 00

BERGEN OG OMLAND HAVNEVESEN
SLOTTSGT. 1

5003 BERGEN

G.H.
Bergen og Omland Havnevesen
Mott. 09 DES 1994
J.nr HAV94-5210-54

Dykkar ref.

Vår ref. L J H / 94 / 3463 / 040 / 096 / 01

Dato: 08.12.94

**SØKNAD OM GODKJENNING AV KAI-/FLYTEBRYGGJEANLEGG.
KJELL-ÅGE MYRMEL M.-FL. GNR.040 BNR.096 - HODNELAND.**

Vi viser til vedlagte søknadsdokument og ber om at De handsamar søknaden, før vi gjer sakshandsaming ved teknisk etat.

Eventuelle spørsmål i samband med saka kan De rette til forvaltningssjef Lars Johan Haukås som er sakshandsamar.
Ved førespurnad til teknisk etat, ver venleg å oppgi journalnummer 94/3334.

Med helsing


Hildur Halland
fullm.

Vedlegg: Kopi av situasjonsplan (innteikna på målebrevskart) i mål 1:500
" " kartutsnitt i mål 1:5000
" " sjøkart (utsnitt)


Bnr 40	Bnr 96	Festnr
Representasjonspunkt X 304627. Y -41605. Z		
Kartblad AG064-1-36		X Landanett
Målestokk 1:500	Areal 69.8 m ²	

MÅLEBREVKART


Jnr 31/90
Målebrev nr

PUNKT	X	Y	SIDE	MERKING
25	304631.78	-41610.85	3.40	Godkjent fjellbolt
19	304634.13	-41608.40	11.97	Godkjent fjellbolt
50	304626.39	-41599.27	5.59	Godkjent fjellbolt
20	304622.49	-41603.27	2.72	Godkjent fjellbolt
21	304620.59	-41605.21	12.53	Umerka

LINDÅS KOMMUNE TEKNISK ETAT		
07 DES 1994		
J.nr. 34103	Saksn.	Arkiv 040/096/0

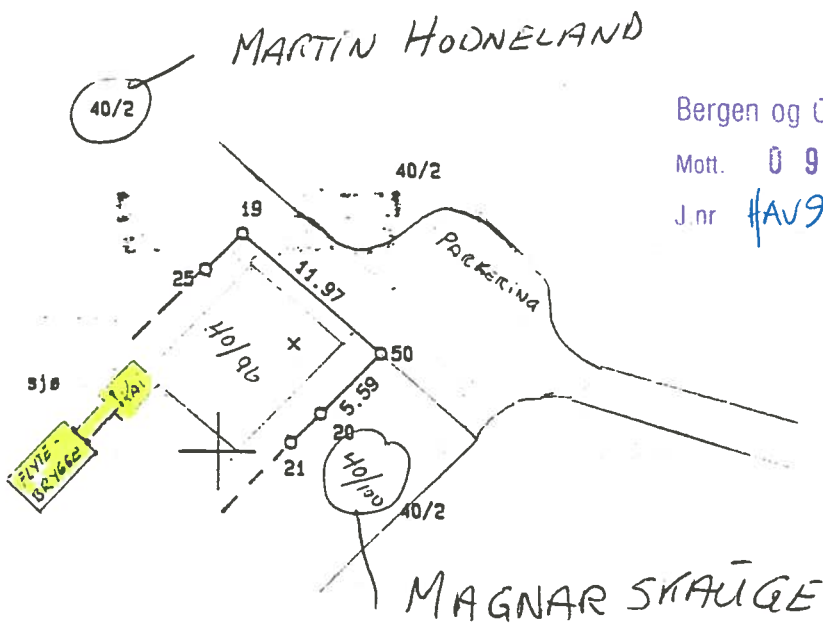

Bergen og Omland Havnevesen
Mott. 09 DES 1994
J.nr #AV94-5210-54

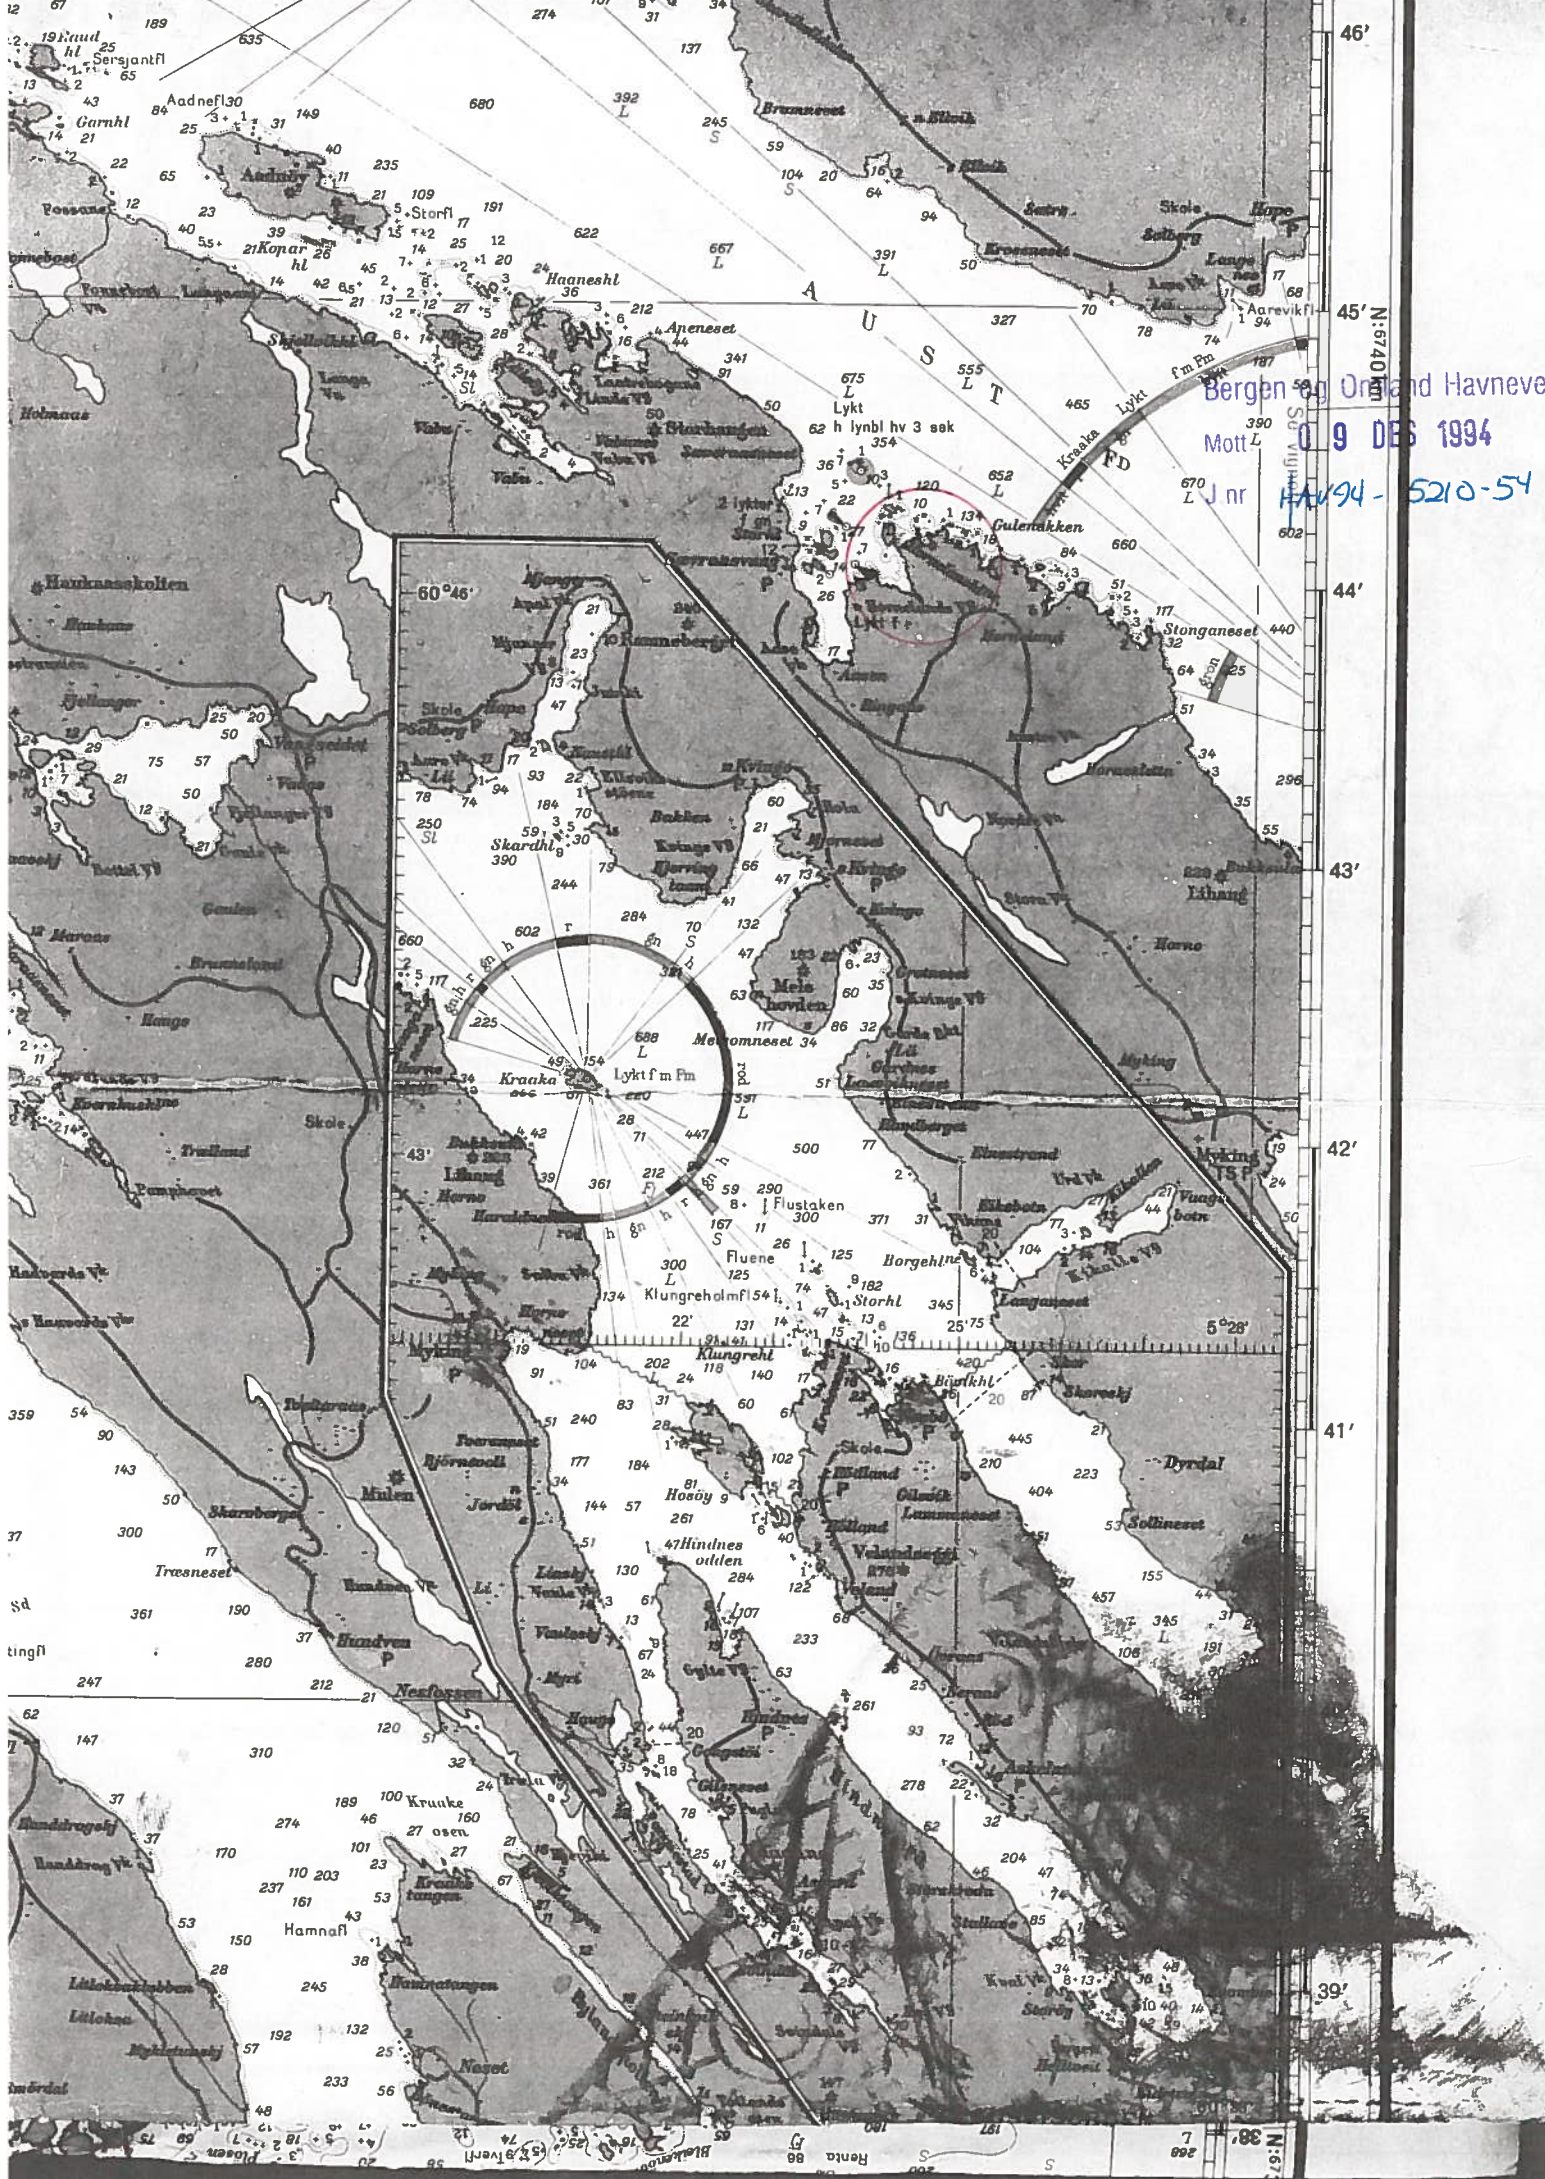

Bergen og Orland Havneves
Mott L 09 DES 1994
Jnr HA 94-5210-54

46'
45'
44'
43'
42'
41'
39'

N. 38'

