

MÅLEBREV

X	uten grensejustering med grensejustering
---	---

Kommune	Radøy Krossvegen 8 5936 Manger 974584352
---------	--

J.nr.	24/05
Målebrev nr.	29/07
Evt. midl. foretning, dato, ref. nr.	

Målebrev over

	Gnr.	Bnr.	Festnr.
Eiendom	93	59	
	Bruksnavn/adresse Straume/ Fesøy		
Areal	849.4		m ²


Delingsloven § 4-2 første ledd

Kommunen skal tinglyse målebrev, midlertidig forretning og registreringsbrev, som er nødvendig for å opprette registerenheten i grunnboken snarest mulig og senest når klagefrister er utløpt. Det samme gjelder målebrev som gir uttrykk for at det som ledd i kartforretningen er foretatt arealoverføring etter reglene om grensejustering.

I henhold til delingsloven av 23. juni 1978 er det holdt følgende forretning

Dato for forretningen	29.05.2007		
Rekvirent	Jarl Magne Henriksen	Gnr.	Bnr.
		93	30
Bestyrer	Kjartan Medaas		
Forretning	Kart- og delingsforretning over parsell av gnr.93 bnr.30. Tilleggsareal til gnr.93 bnr.29.		

Underskrift

Sted	Dato	 RADØY KOMMUNE Underskrift gnr. 8 5936 MANGER Kjartan Medaas Oppmålingsleiar	Underskrift
Manger	10.07.2007		<i>Kjartan Medaas</i> Oppmålingsing.

GAB

Registreringsstempel

Tinglysing (jf. delingsloven § 4-2)

Dagbokstempel
TINGLYST DAGBOKNR: 905287 07 NOV. 2007 STATENS KARTVERK


Påtegninger (rettelser o.l.)

--

Gnr 93	Bnr 59	Festenr
Representasjonspunkt X 6738655		Y 283194
Kartblad 32-05-466-153-07-10	X	Landsnett
Målestokk 1: 500	Areal 849.4	m ²

MÅLEBREVKART

Jnr 24/05
Målebrev nummer 29/07

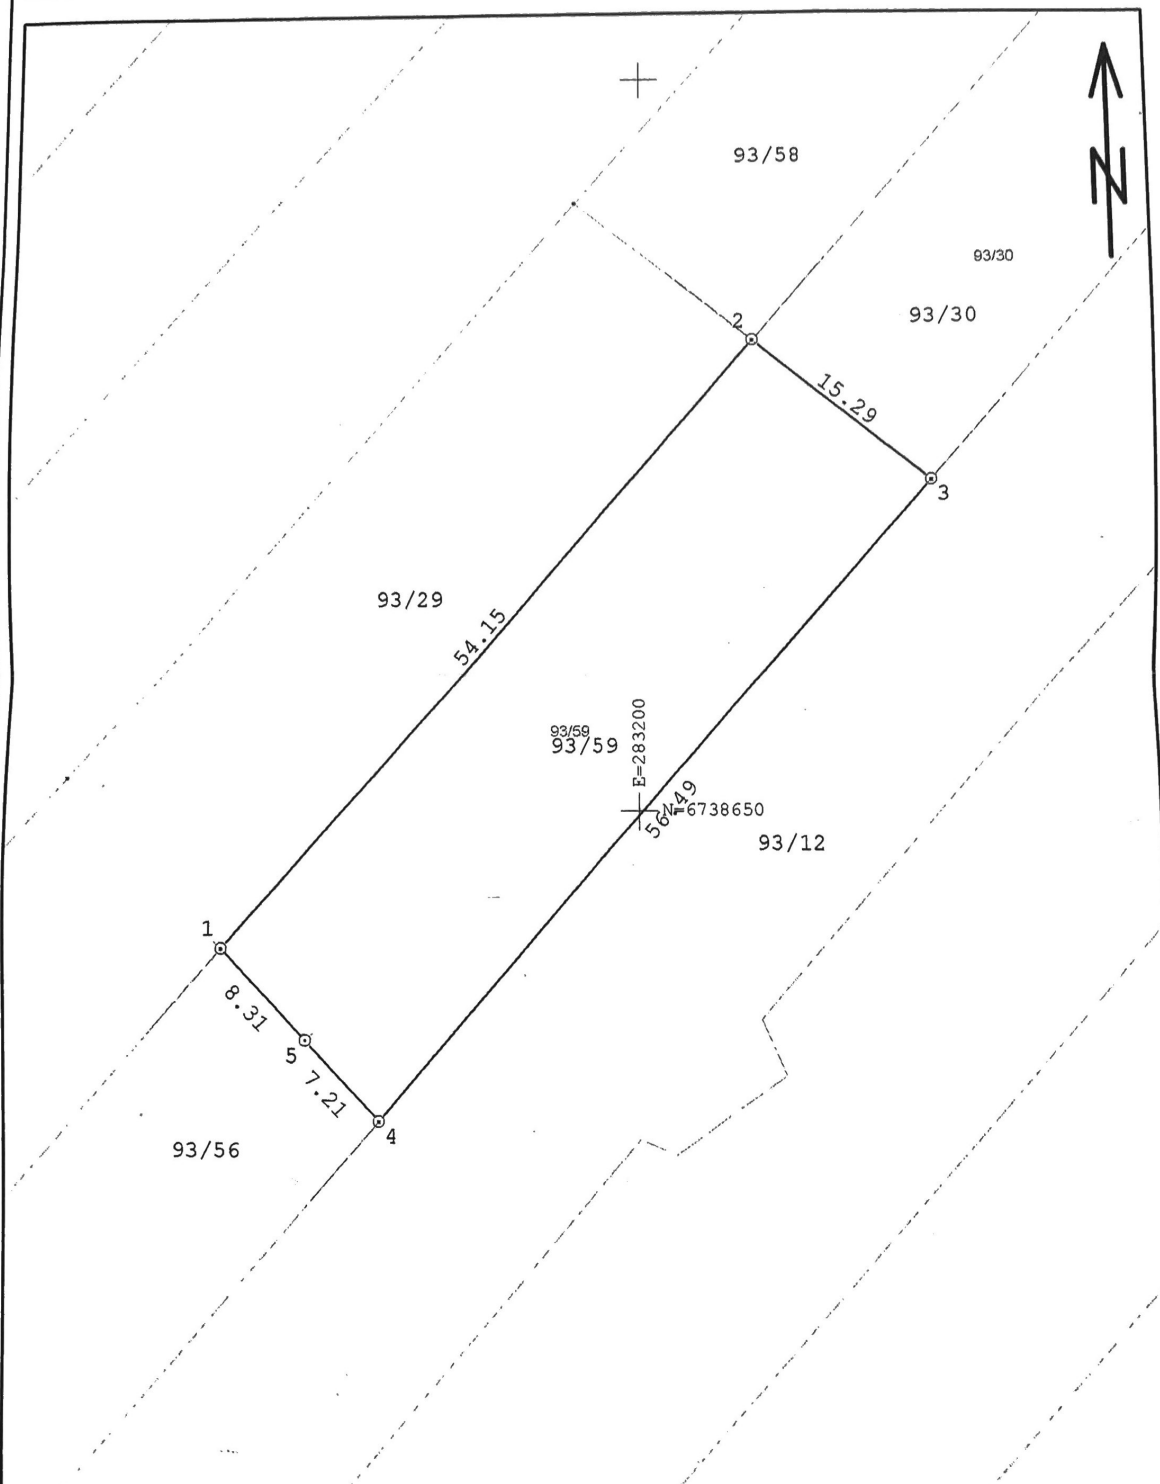

Punkt	Punktbeskrivelse	N-koord	E-koord	Side	Radius
1	Kors i jordf. stein	6738641.05	283172.08	54.15	
2	Umerkta grensepunkt	6738681.89	283207.64	15.29	
3	Off. godkj. grensemerke i jord	6738672.40	283219.63	56.49	
4	Umerkta Grensepunkt (generelt), markmålt	6738629.69	283182.66	7.21	
5	Kors i fjell	6738634.97	283177.74	8.31	