


B-B (1 : 50)

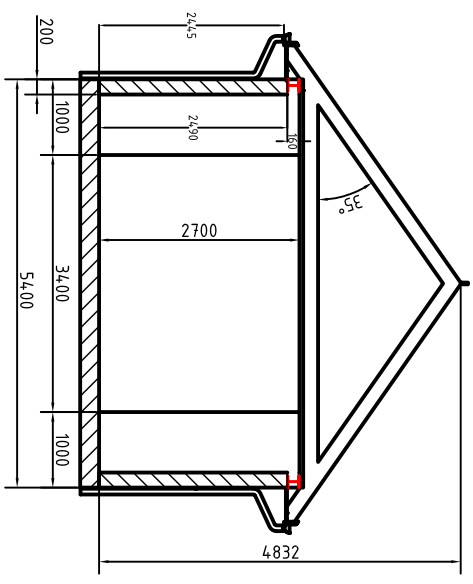

Tegning justert 15/7-20 BOB

Bygget Oslo Byggeservice		M=1:100		Date: 20.08.2017		Blad: BO	
+47 412118 - skaplan@byservice.no		NAUST		FASADER og SNITT		Gjort av: []	

Johannes Fknes