

**For matrikkelenhet:**

Kommune: 4631 - ALVER  
Gårdsnummer: 202  
Bruksnummer: 177

Utskriftsdato/klokkeslett: 06.08.2020 kl. 12:38  
Produsert av: Kjartan Medaas  
Attestert av: Alver kommune

**Orientering om matrikkelbrev**

Matrikkelbrevet er hjemlet i «Lov om eigedomsregistrering» (matrikkelova) av 17. juni 2005. Etter definisjonen i matrikkelovens § 3 d) er matrikkelbrevet en attestert utskrift av matrikkelen som viser alle registrerte opplysninger om en matrikkelenhet ved oppgitt dato.

**Om fullstendighet og nøyaktighet i matrikkelbrevet**

Matrikkelen ble etablert ved konvertering av data fra tidligere registre. Det kan variere hvor gode disse dataene er med hensyn på fullstendighet og nøyaktighet. I enkelte tilfeller kan grensepunkt og grenselinjer mangle helt eller delvis eller være feil registrert. Det kan også være feil og mangler ved registrert bygnings- og adresseinformasjon. Fullstendighet og stedfestingsnøyaktighet er generelt bedre innenfor enn utenfor tettbygd strøk. Vær oppmerksom på at for mange matrikkelenheter og bygg hefter usikkerhet ved arealet som oppgis.

For utfyllende informasjon: [www.kartverket.no/matrikkelbrev](http://www.kartverket.no/matrikkelbrev)

## Matrikkelenhet

Matrikkelenhetstype: Grunneiendom  
Bruksnavn:  
Etableringsdato: 29.07.2020  
Skyld: 0  
Er tinglyst: Ja  
Har festegrunner: Nei  
Er seksjonert: Nei

Det er ikke registrert bygg på matrikkelenheten.

## Arealrapport

Tekst	Areal	Kommentar
Beregna areal for 202 / 177	1 389,8 m2	

## Eierforhold

### Tinglyste eierforhold

Rolle	Status	Føds.d./org.nr	Navn	Bruksenhet	Adresse	Andel
Hjemmelshaver		091156	STYVE GEIR		HJELMÅSEN 37 5915 HJELMÅS	1 / 1

## Oversikt over teiger

(EUREF89 UTM Sone 32)

Løpenr	Type	Hovedteig	Nord	Øst	Høyde	Areal	Merknader
1	Teig	Ja	6722780	300556		1 389,8 m2	

## Forretninger der matrikkelenheten er involvert

Forretning	Forretningsdokumentdato	Status	Tinglysing	Endret dato	Matrikkelføring
Forretningstype	Kommunal saksreferanse				Signatur Dato
Årsak til feilretting	Annen referanse				
Opprett ny grunneiendom ved fradeling	17.06.2020	Tinglyst		31.07.2020	medakjar 24.07.2020
Oppmålingsforretning	20/7337				
		Rolle	Matrikkelenhet		Arealendring
		Avgiver	4631 - 202/3		-1 389,8
		Mottaker	4631 - 202/177		1 389,8
		Berørt	4631 - 202/107		0
		Berørt	4631 - 202/108		0

# Oversiktskart for 202 / 177

Målestokk 1:1 000  
EUREF89 UTM Sone 32

6722850

6722800

Helleåsen

6722750

6722700



40m

300450

300500

300550

300600

300650

202 / 177

# Teig 1 (Hovedteig)

202 / 177

Målestokk 1:500  
EUREF89 UTM Sone 32

6722820

6722800

6722780

6722760

6722740

+202 / 177

+202 / 107

N

20m

300500


300520

300540

300560

300580

300600

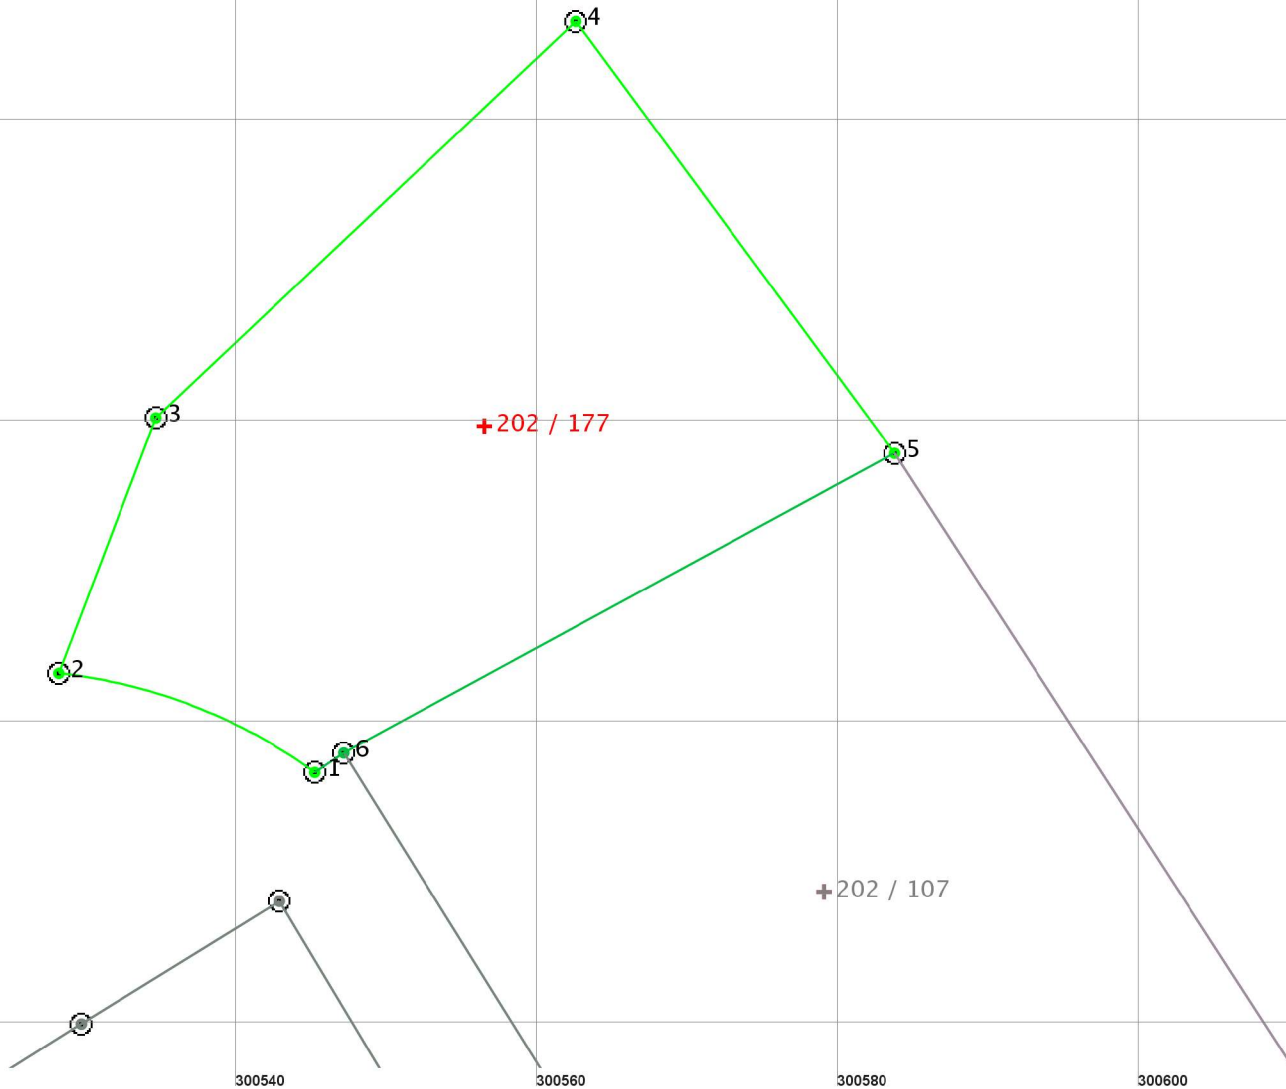

## Areal og koordinater

Areal: 1 389,8

Arealmerknad:

Representasjonspunkt: Koordinatsystem: EUREF89 UTM Sone 32

Nord: 6722780

Øst: 300556

## Grensepunkt / Grenselinje

## Ytre avgrensing

Løpenr	Nord	Øst	Grensemerke nedsatt i / Lengde	Grensepunkttype / Hjelpelinjetype	Målemetode	Nøyaktighet	Radius
1	6722757,02	300545,22	Jord 18,44	Offentlig godkjent grensemerke Ikke hjelpelinje	96 GPS kinematisk (Real time kinematic)	10	-35,00
2	6722763,60	300528,22	Jord 18,15	Offentlig godkjent grensemerke Ikke hjelpelinje	96 GPS kinematisk (Real time kinematic)	10	
3	6722780,56	300534,67	Fjell 38,35	Offentlig godkjent grensemerke Ikke hjelpelinje	96 GPS kinematisk (Real time kinematic)	10	
4	6722806,88	300562,56	Fjell 35,64	Offentlig godkjent grensemerke Ikke hjelpelinje	96 GPS kinematisk (Real time kinematic)	10	
5	6722778,21	300583,74	Jord 41,65	Offentlig godkjent grensemerke Ikke hjelpelinje	96 GPS kinematisk (Real time kinematic)	10	
6	6722758,32	300547,15	Jord 2,33	Offentlig godkjent grensemerke Ikke hjelpelinje	12 Terrengmålt: Teodolitt med elektronisk avstandsmåler	13	