

**For matrikkelenhet:**

Kommune: 4631 - ALVER
Gårdsnummer: 202
Bruksnummer: 176

Utskriftsdato/klokkeslett: 06.08.2020 kl. 12:38
Produsert av: Kjartan Medaas
Attestert av: Alver kommune

Orientering om matrikkelbrev

Matrikkelbrevet er hjemlet i «Lov om eigedsregistrering» (matrikkelova) av 17. juni 2005. Etter definisjonen i matrikkelovens § 3 d) er matrikkelbrevet en attestert utskrift av matrikkelen som viser alle registrerte opplysninger om en matrikkelenhet ved oppgitt dato.

Om fullstendighet og nøyaktighet i matrikkelbrevet

Matrikkelen ble etablert ved konvertering av data fra tidligere registre. Det kan variere hvor gode disse dataene er med hensyn på fullstendighet og nøyaktighet. I enkelte tilfeller kan grensepunkt og grenselinjer mangle helt eller delvis eller være feil registrert. Det kan også være feil og mangler ved registrert bygnings- og adresseinformasjon. Fullstendighet og stedfestingsnøyaktighet er generelt bedre innenfor enn utenfor tettbygd strøk. Vær oppmerksom på at for mange matrikkelenheter og bygg hefter usikkerhet ved arealet som oppgis.

For utfyllende informasjon: www.kartverket.no/matrikkelbrev

Oversiktskart for 202 / 176

Målestokk 1:1 000
EUREF89 UTM Sone 32

6722750

6722700

6722650



40m

300400

300450

300500


300550

300600

202 / 176

Teig 1 (Hovedteig)
202 / 176

Målestokk 1:500
EUREF89 UTM Sone 32

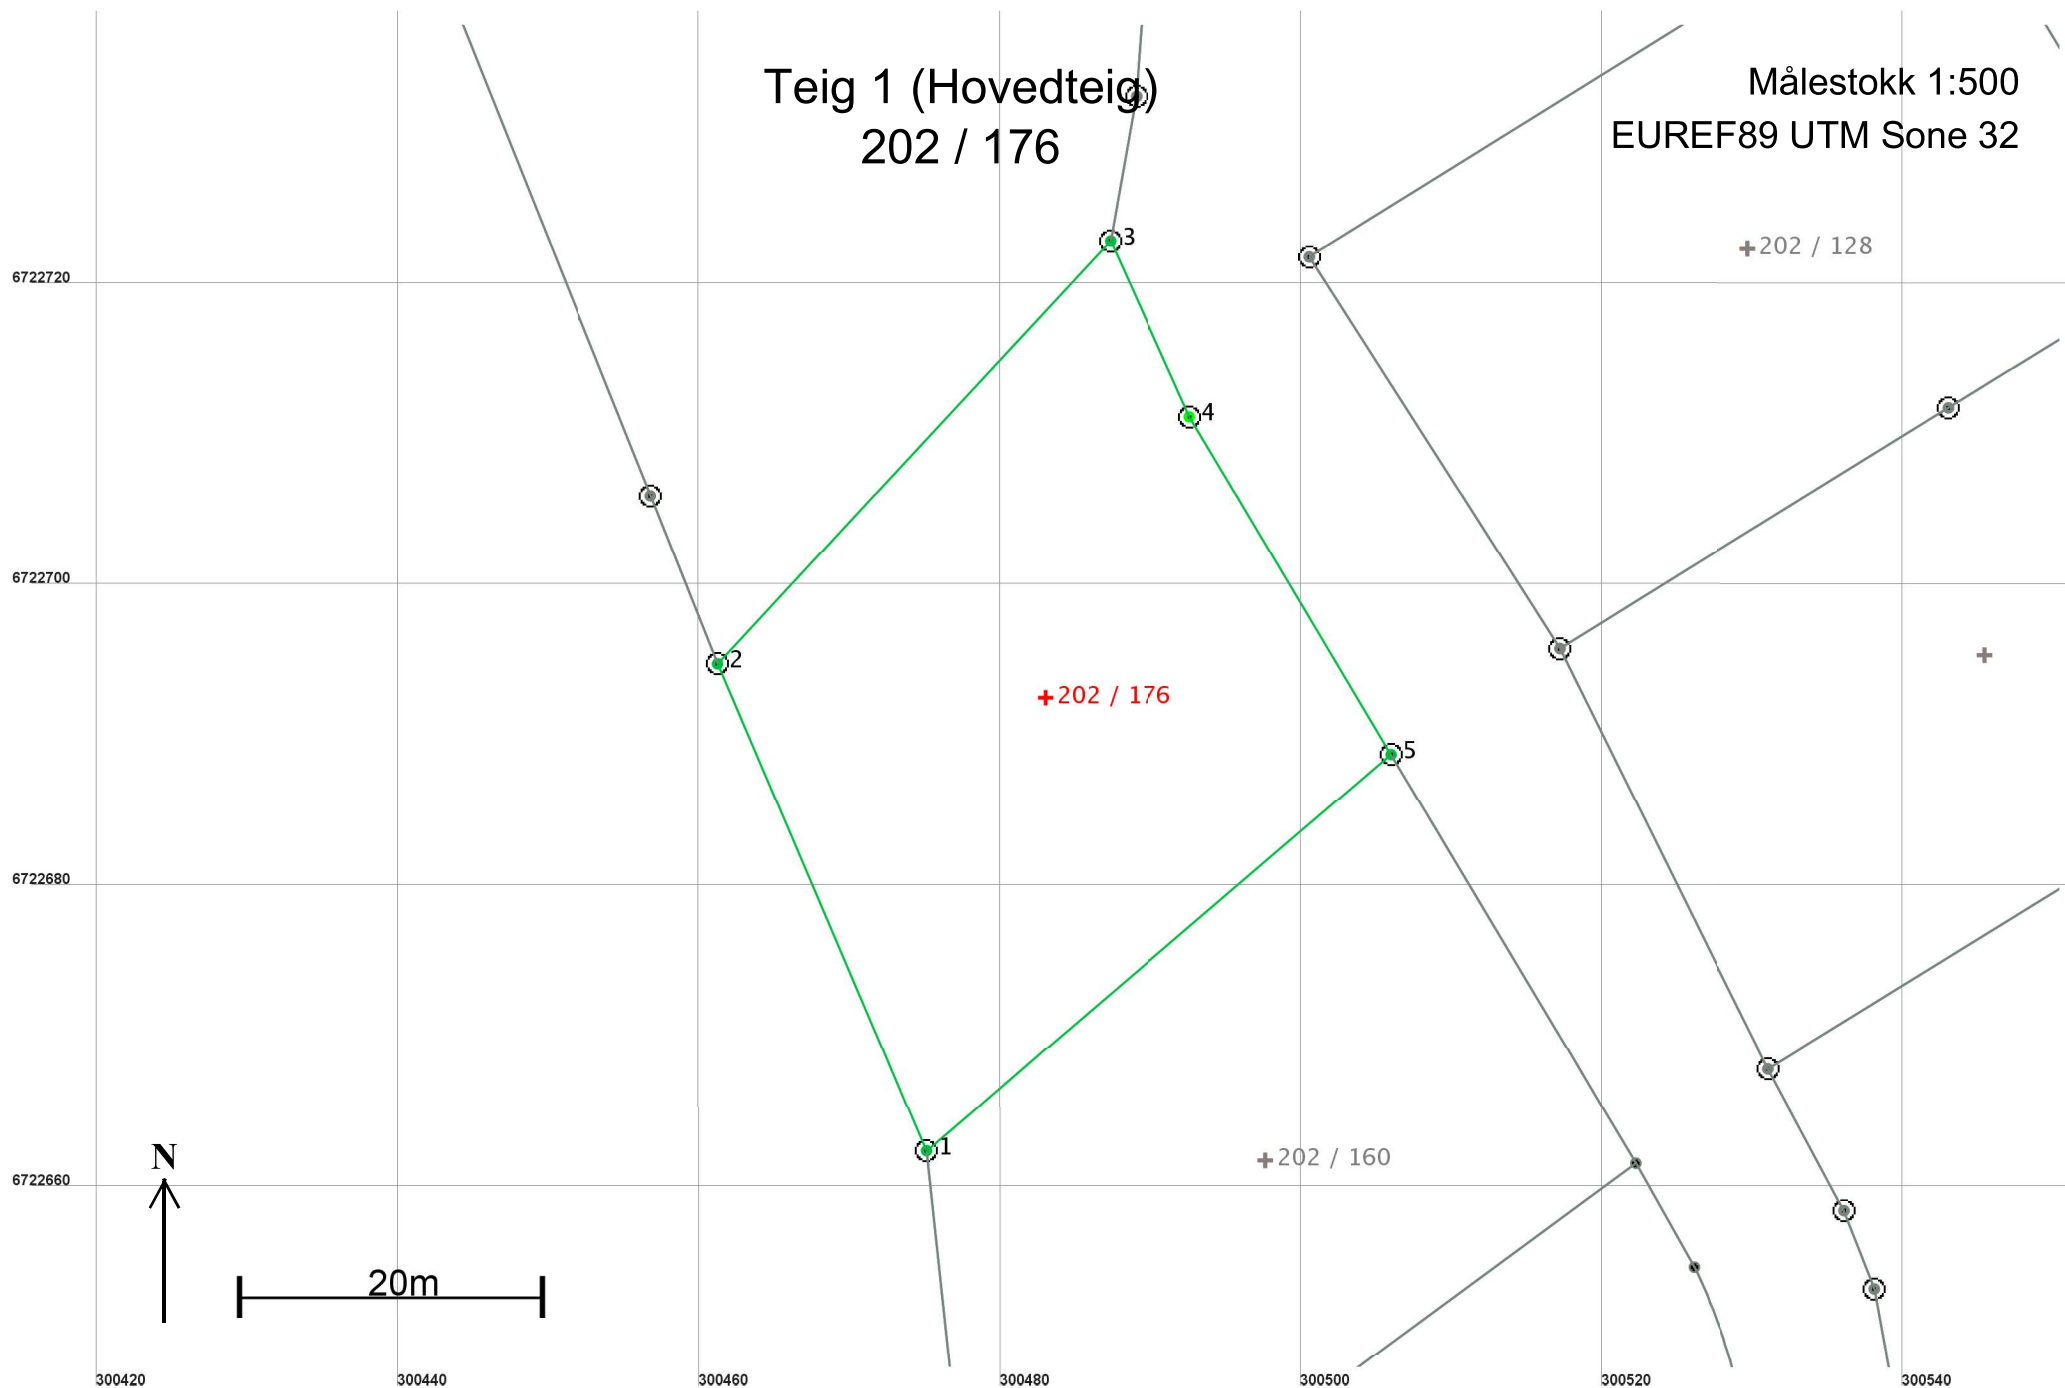

Areal og koordinater

Areal: 1 367,7

Arealmerknad:

Representasjonspunkt: Koordinatsystem: EUREF89 UTM Sone 32

Nord: 6722693

Øst: 300483

Grensepunkt / Grenselinje

Ytre avgrensing

Løpenr	Nord	Øst	Grensemerke nedsatt i / Lengde	Grensepunkttype / Hjelpelinjetype	Målemetode	Nøyaktighet	Radius
1	6722662,78	300475,08	Jord 35,16	Offentlig godkjent grensemerke Ikke hjelpelinje	69 Beregnet	13	
2	6722695,11	300461,27	Jord 38,30	Offentlig godkjent grensemerke Ikke hjelpelinje	96 GPS kinematisk (Real time kinematic)	13 14	
3	6722723,20	300487,30	Jord 12,81	Offentlig godkjent grensemerke Ikke hjelpelinje	96 GPS kinematisk (Real time kinematic)	13	
4	6722711,53	300492,57	Jord 26,11	Offentlig godkjent grensemerke Ikke hjelpelinje	96 GPS kinematisk (Real time kinematic)	10	
5	6722689,11	300505,96	Fjell 40,58	Offentlig godkjent grensemerke Ikke hjelpelinje	96 GPS kinematisk (Real time kinematic)	13 14	