

Melding om bygning eller tilbygg som er unntatt søknadsplikt


Dette skjemaet skal brukes for å melde fra til kommunen om at du har bygget en bygning eller et tilbygg som er unntatt søknadsplikt.

Kryss av for hva som skal meldes inn:					
<input type="checkbox"/>	Tilbygg inntil 15 m ²				
<input checked="" type="checkbox"/>	Bygning inntil 50 m ²				
Underkategori (ett kryss):					
<input checked="" type="checkbox"/>	Garasje eller uthus til bolig	<input type="checkbox"/>	Garasje eller uthus til fritidsbolig	<input type="checkbox"/>	Fiskeri- eller landbruksbygning
Annen type bygning, beskriv:		HAGESTOVE			

Informasjon om eiendommen:	
Eier:	PÅL KARBØ / HEGE HELLEN
Adresse:	FLOØHAUGANE 34B, 5918 FREKHAUG
Gårdsnummer (du kan finne gårdsnummer ved å søke opp adresse på www.seeiendom.no)	322 / 253
Bruksnummer (du kan finne bruksnummer ved å søke opp adresse på www.seeiendom.no)	253
Festenummer (gjelder kun hvis festetomt):	
Seksjonsnummer (gjelder kun hvis sameie):	






Informasjon om bygningen eller tilbygget:			
Bruksareal (BRA): Innvending areal (areal innenfor ytterveggene)	13 m ²	Dato for ferdigstillelse: (dag.mnd.år)	20072020

Legg ved et kart hvor tilbygget eller bygningen er tegnet inn:	
Slik gjør du:	
Bruk et kartutsnitt over eiendommen for å tegne inn hvor bygningen eller tilbygget er plassert.	
Kartet kan for eksempel være:	
<ul style="list-style-type: none"> - et situasjonskart fra kommunen - et kart fra kommunens nettside - et kartutsnitt fra www.seeiendom.no 	
Vi anbefaler at du:	
<ul style="list-style-type: none"> - tegner inn et omriss av bygningen eller tilbygget - oppgir hvor mange meter det er fra bygningen/tilbygget til nabogrensa. 	
Kartet som viser plasseringen sendes til kommunen sammen med dette meldingsskjemaet.	
Pål Karbø	

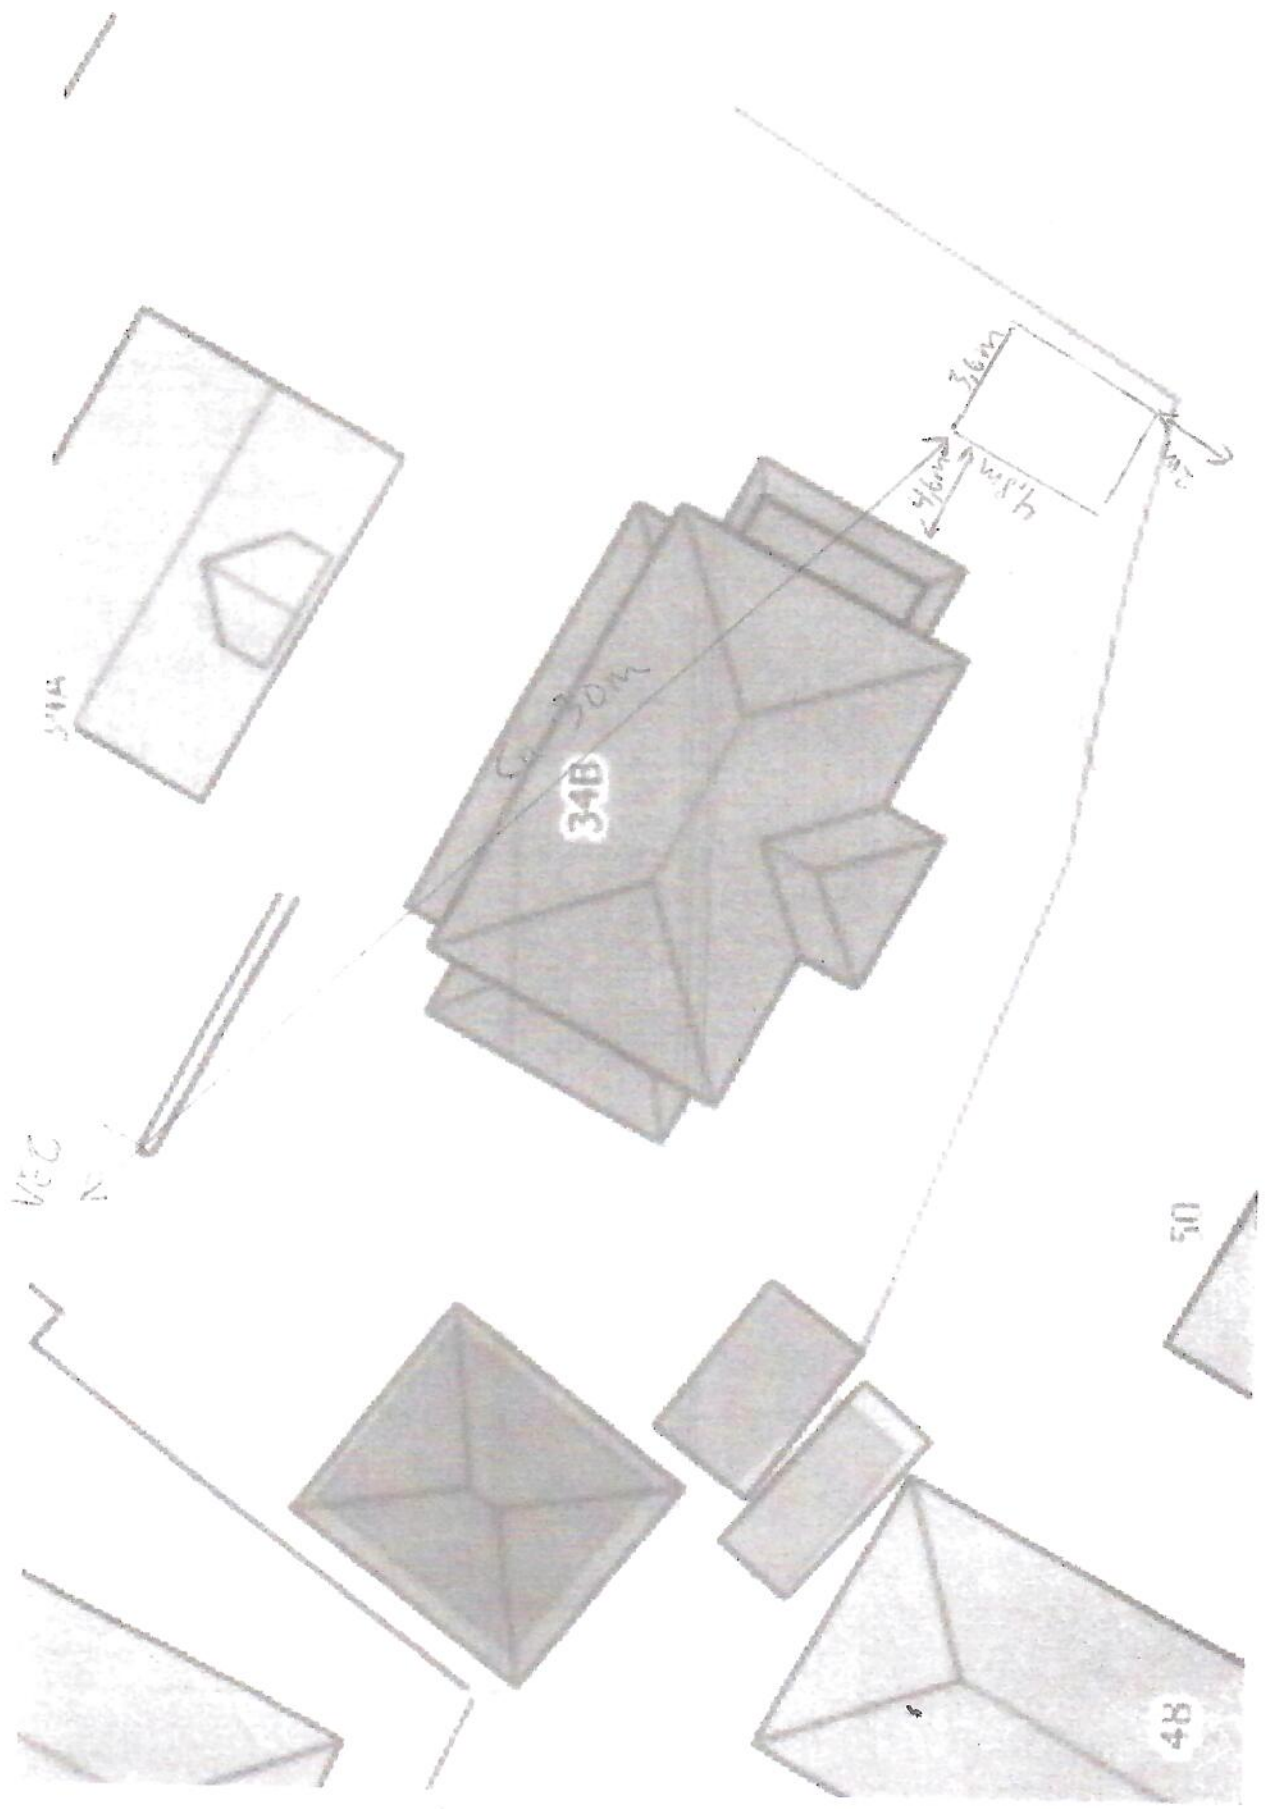

SKISSER HAGESTUE 1

10

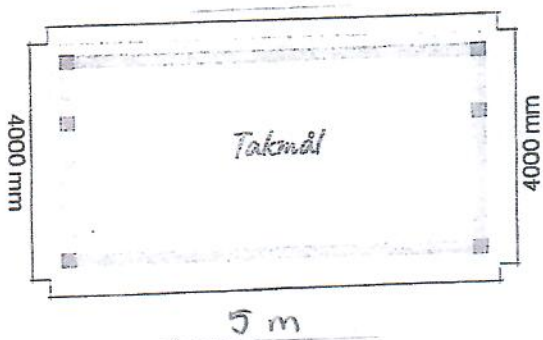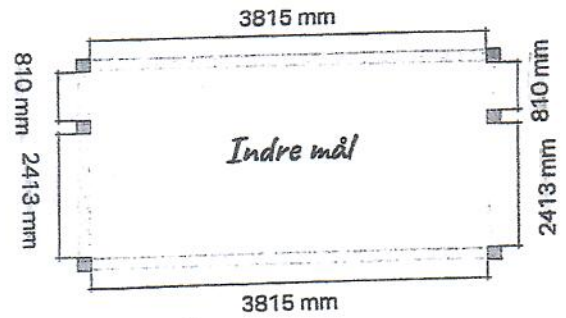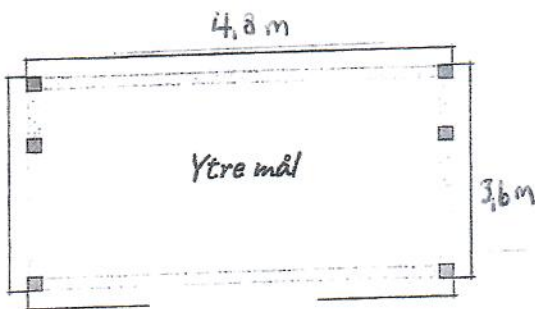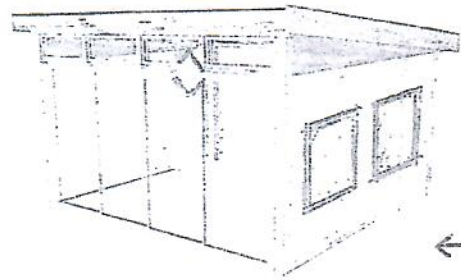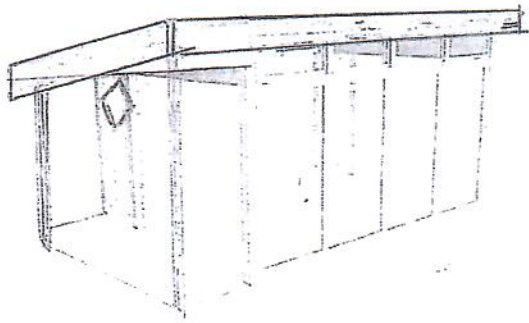

Vindumål innvendig: 100 x 145 cm (2 stk)