


(D1)

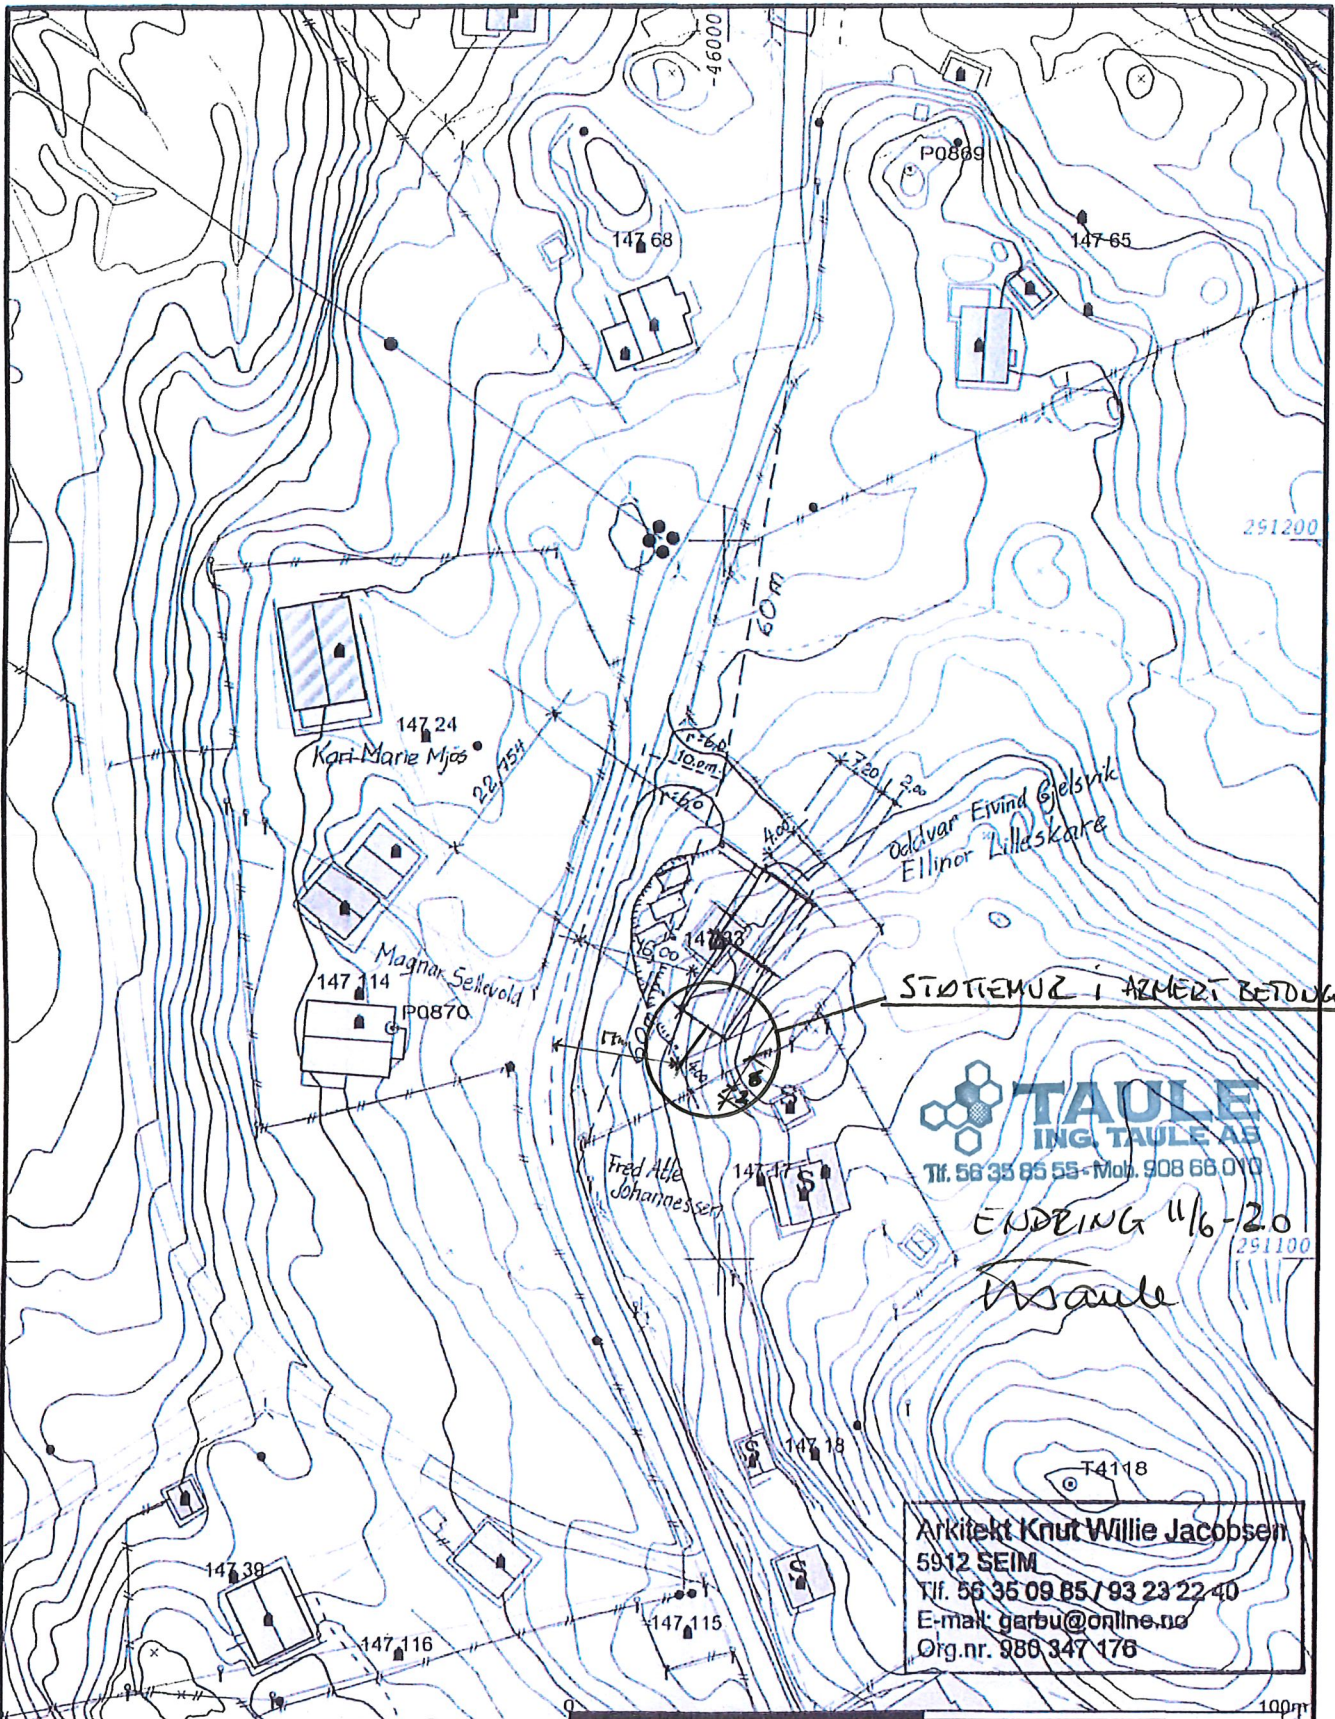

**TAULE**  
 ING. TAULE AS  
 Tlf. 56 35 85 55 - Mob. 908 66 010

ENDRING 1/16-20  
 Taule

Arkitekt Knut Willie Jacobsen  
 5912 SEIM  
 Tlf. 56 35 09 85 / 93 23 22 40  
 E-mail: garbu@online.no  
 Org.nr. 980 347 176

- Målte Grenser
- - - Registrerte Grenser
- | Udefinert grenser
- | Terrengmålte grense
- ▲ Konstruert grensepunkt
- Bolig
- ▨ Bustad m/leilighet
- Våningshus
- Storre bustader
- Hytte/feriehus
- Garasje/uthus
- Industri/lager
- Andre bygg

Beliggenhet og høyder må oppfattes som orienterende.



Lindås kommune  
 Areal- og miljøavdeling



Dato: 2005.06.09  
 sign: tve

G.nr. 147 B.nr. 33

Målestokk  
 1:1000