

Søknad om endring av gitt tillatelse

etter plan- og bygningsloven (pbl) § 20-2

Berører endringen av tiltaket eksisterende eller fremtidige arbeidsplasser slik at det må innhentes nytt samtykke fra Arbeidstilsynet?



Ja Nei

Hvis "ja" må slikt vedtak innhentes før igangsettingsstillatelse kan gis. Byggblankett 5177 med vedlegg.

Søknaden gjelder							
Eiendom/ byggested	Gnr.	Bnr.	Festenr.	Seksjonsnr.	Bygningsnr.	Bolignr.	Kommune
	Adresse				Postnr.	Poststed	
	212	108			5913	Eikanger	ALVER
	Vahaugen 23						

Beskrivelse av endring(er) av tiltak (dispensasjoner, areal, plassering, formål, bruk)
<p>Under arbeid med grunn- og terreng ser vi at planeringshøgd/ topp golv kjem svært lågt i høve til vegen inn i feltet. Vi ser også at bnr 107 har heva planeringshøgd/ topp golv med om lag 0,5 meter for å unngå ei bratt innkøyring og unødvendig høgdeforskjell mellom tilførselsveg og tomt. Tørrmur mot vest er i stor grad ferdig. Tørrmuren vart plassert noko lengre frå grensa mot vest enn planlagt for å redusere høgden på denne. Vi vil derfor endre noko på plassering av bustaden ved at den vert dreia rundt pkt H10, sjå vedlagt innmålingskart.</p> <p>Vi har kontakta naboar og leiar i velforeninga med spørsmål om dei har noko imot at vi hevar planeringsnivå med 0,4 meter. Det har dei ikkje og vi legg ved signert naboerklæring frå leiar i velforeninga og kvittering for nabovarsel utlevert frå øvrige naboar.</p> <p>Etter vårt syn vil tomten med bustad og garasje stå betre til omgjevnadene ved å gjere desse små endringane/ tilpassingane.</p> <p>Vi ber venlegast om eit snarleg svar.</p>

Vedlegg			
Nye vedlegg og tidligere vedlegg som endres	Gruppe	Nr. fra – til	Ikke relevant
Opplysninger om tiltakets ytre rammer og bygningsspesifikasjoner, byggblankett 5175	A	-	<input checked="" type="checkbox"/>
Dispensasjonssøknad (begrunnelse/vedtak) (pbl kap 19)	B	-	<input checked="" type="checkbox"/>
Nabovarsling (gjenpart/nabomerknader/kommentarer til nabomerknader)	C	1 - 1	<input type="checkbox"/>
Situasjonsplan, avkjøringsplan	D	1 - 1	<input type="checkbox"/>
Tegninger	E	3 - 3	<input type="checkbox"/>
Redegjørelser/kart	F	-	<input checked="" type="checkbox"/>
Erklæring om ansvarsrett	G	-	<input checked="" type="checkbox"/>
Gjennomføringsplan	G	1 - 1	<input type="checkbox"/>
Boligspesifikasjon i matrikkelen	H	-	<input checked="" type="checkbox"/>
Uttalelser fra annen offentlig myndighet	I	-	<input checked="" type="checkbox"/>
Rekvisisjon av oppmålingsforretning	J	-	<input checked="" type="checkbox"/>
Andre vedlegg	Q	-	<input checked="" type="checkbox"/>

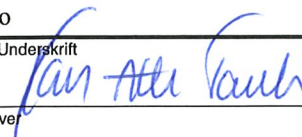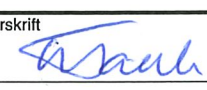Underskrifter			
Ansvarlig søker for tiltaket (for tiltak etter pbl § 20-1)		Tiltakshaver (bare for tiltak uten ansvarlig søker etter pbl § 20-4)	
Foretak Ing. Taule AS		Navn Ing. Taule AS	
Kontaktperson Karl Atle Taule	Telefon Mobiltelefon 90866101	Kontaktperson	Telefon Mobiltelefon
E-post atle@ing-taule.no		E-post	
Dato 13/8-20	Underskrift 	Dato	Underskrift 
Gjentas med blokkbokstaver Karl Atle Taule		Gjentas med blokkbokstaver Ing. Taule AS	



NABOERKLÆRING

i samsvar med plan- og bygningslova § 29-4

Denne erklæringa er berre gyldig i Lindås kommune

C2

Saka gjeld

Gardsnr. Bruksnr. Festenr.

Evt. sak nr. Eigar
annlegg/bygning/tilbygg/garasje mv.

Naboerklæringa er frå

Namn Adresse

Gardsnr. Bruksnr. Festenr.

DET ER TO ALTERNATIV TIL NABOERKLÆRING SOM KAN NYTTAST
Kryss av for alt.1 eller alt.2

ALTERNATIV nr. 1 Eg er kjend med at eg fråskriv meg retten til å føra opp tiltak på min eigedom nærare ovannemnde tiltak enn det som er fastsett i lova om avstand mellom tiltak.
Eg gjev med dette erklæring om at ovannemnde eigedom i Lindås kommune får løyve til å plassera tiltaket m, frå grenselinja mot min eigedom.
(§ 29-4 i plan- og bygningslova)
OG SOM VIST PÅ SITUASJONSKARTE OG TERDENGSUITT VEDLAGT
Denne erklæringa kan tinglysast som hefte på min eigedom.

ALTERNATIV nr. 2 Vilkåret for mitt samtykke er at tiltaket vert utført brannteknisk på ein slik måte at det ikkje får konsekvensar for min rett til å føra opp tiltak på min eigedom etter gjeldane plan- og bygningslov med forskrifter.
Eg gjev med dette erklæring om at ovannemnde eigedom i Lindås kommune får løyve til å plassera tiltaket m, frå grenselinja mot min eigedom.
(§ 29-4 i plan- og bygningslova)


Denne erklæringa kan tinglysast som hefte på min eigedom.

Stad	Dato	Underskrift av eigar til	Gnr.	Bnr.	Fnr.
Eilangervej	9/8-20	Ruben Taula A/S	212	102	

I Lindås kommune

stax

D1

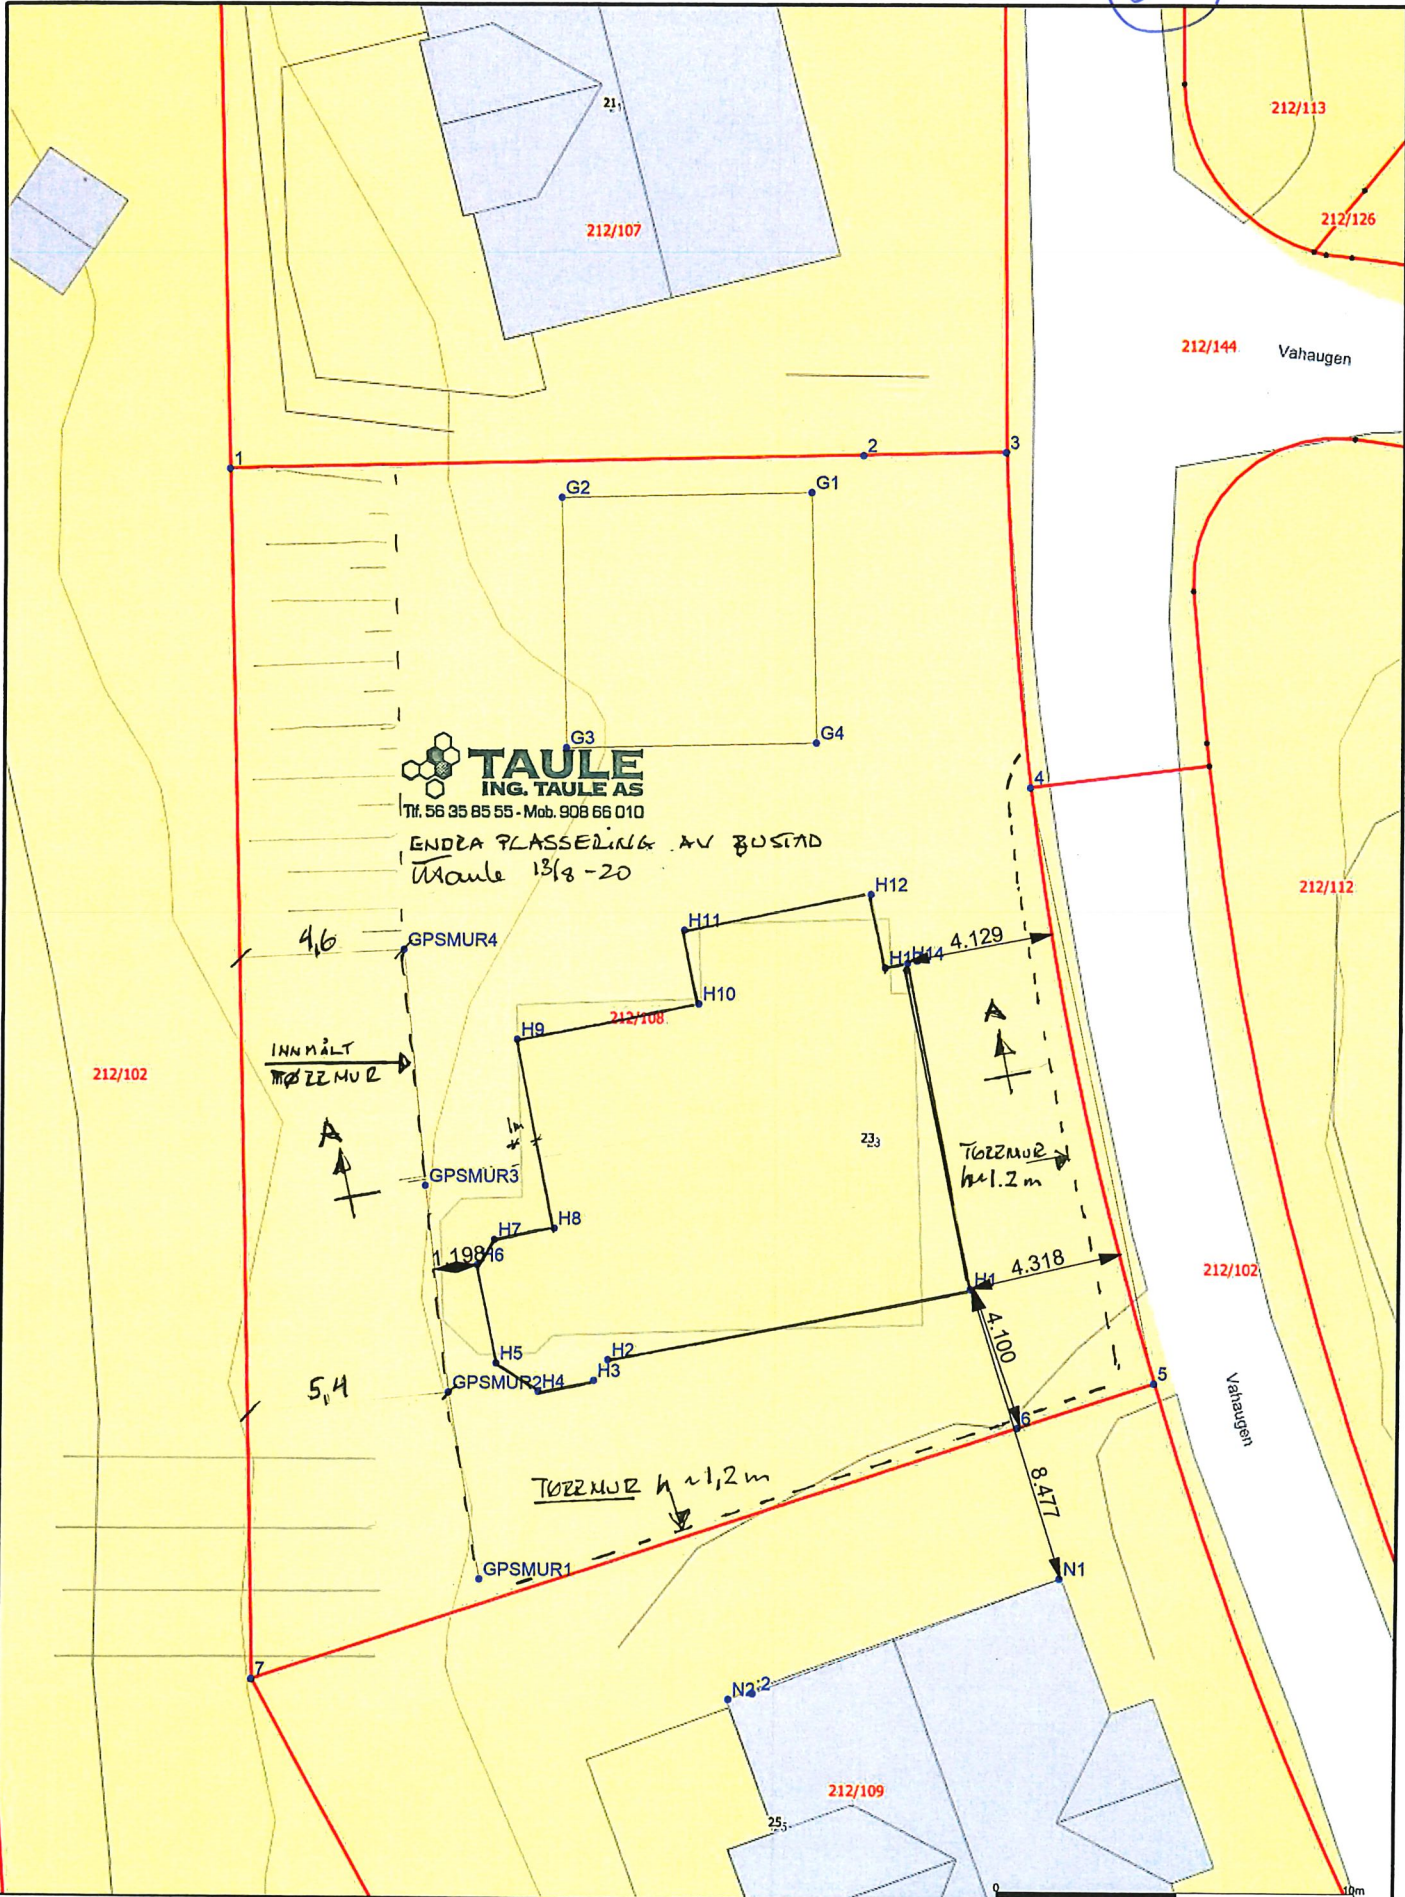

TAULE
 ING. TAULE AS

Tlf. 56 35 85 55 - Mob. 908 66 010

ENDRA PLASSEERING AV BUSSTAD

Måle 13/8-20

212/102

INN MÅLT
TØRRE MUR

5,4

TØRRE MUR h ≈ 1,2 m

V2

Anko AS
Bergen



Dato: 2020.08.13
Sigt: SV

Vahaugen 23



Målestokk
1:150

Anko AS - Bergen
Edvard Griegs vei 3B - 5059 Bergen
55387870 / www.anko.no


TERRENGSNITT - NY KOTEHØYDE +0,4m

A-A

TAULE
 ING. TAULE AS
 Tlf. 56 35 85 55 - Mob. 908 66 010
 18/8-20

TOMTEGRENSE
I VEST MOT 212/102

BUSTAD VERT
 TRUKKE INN
 MOT AUST.
 NY AVSTAND TIL
 TOMTEGRENSE
TAULE
 ING. TAULE AS
 Tlf. 56 35 85 55 - Mob. 908 66 010
 18/8-20

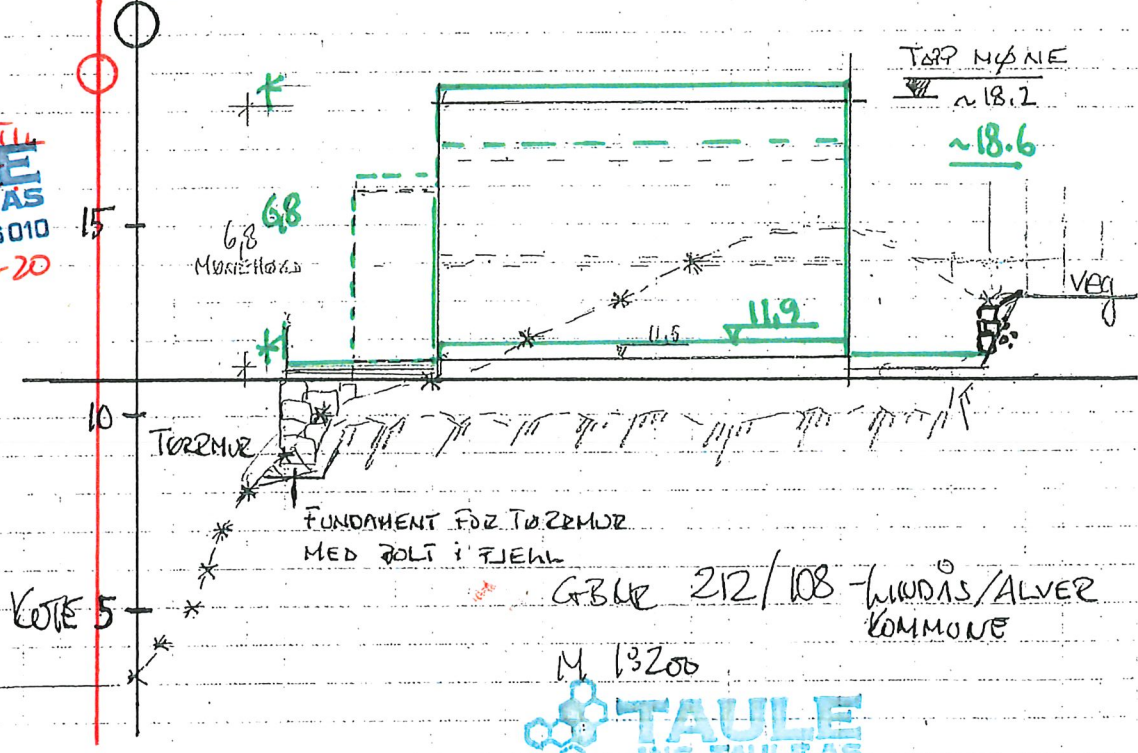

KOTE 5
 GBLR 212/108 - LINDAS/ALVER
 KOMMUNE
 M 13200


TAULE
 ING. TAULE AS
 Tlf. 56 35 85 55 - Mob. 908 66 010

18/11-19

Per Arne Olsen

INGEN ENDRING
 FOR GARASJE.
 18/8-20

B-B

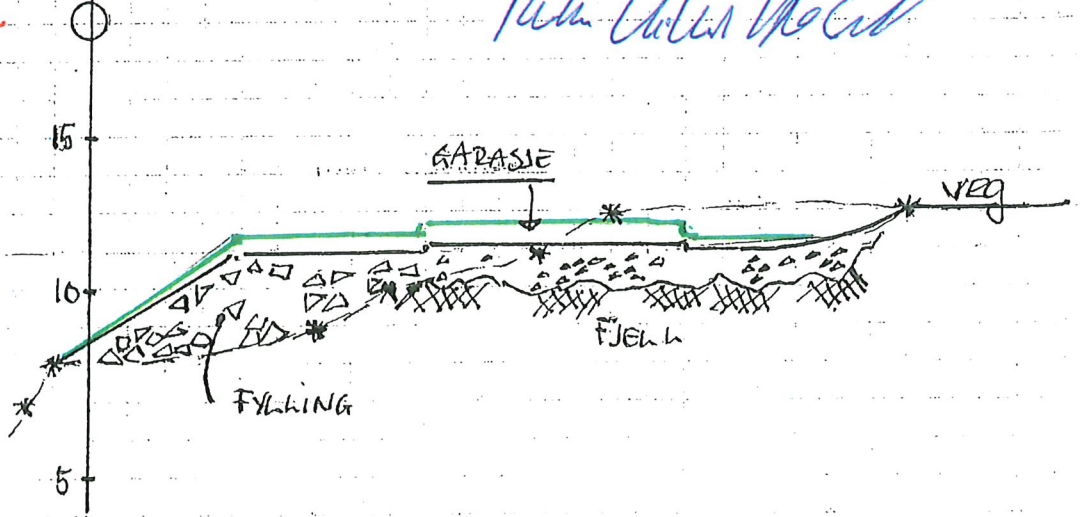

Gjennomføringsplan

Eiendom/ byggested	Gnr. 212	Bnr. 108	Festnr.	Seksj.nr.	Bygn.nr.	Kommune ALVER
Adresse Vahaugen 23			Dato 13.08.2020	Signatur, ansv. søker <i>Jan Arne Taule</i>	Postnr. 5913	Poststed Eikangervåg



Alle fagområder i tiltaket	Beskrivelse av fagområde, ansvarsområde, tiltaksklasse (i hhv. prosjektering, utførelse og kontroll)	Tiltaks-klasse	Foretakets navn og org.nr.	Kryss for planlagt samsvarserklæring / kontrollertklæring erstattes med dato når denne foreligger				Søknad om arbeid innen ansvarsområdet er avsluttet
				Søknad om rammetillatelse	Søknad om igangsettings-tillatelse/ett-trinnsøknad	Søknad om midlertidig brukstillatelse	Søknad om ferdigattest	
(1)	(2)	(3)	(4)	(5)	(6)	(7)	(8)	(9)
	PROSJEKTERING	-						
PRO	Arkitektur, grunn/terreng	1	Ing. Taule AS-988103381		✓ 27/1-20			✓
PRO	Plassering, stikningsdata	1	Ing. Taule AS-988103381		✓ 06/8-20			✓
PRO	Betong, radon, våtrom/membran/flis, tetthet	1	Ing. Taule AS-988103381		✓ 27/1-20			✓
PRO	Utvendig stikkledning/sanitæranlegg i bustad	1	Hole VVS AS- 999540708		✓ 27/1-20			✓
PRO	Balansert ventilasjon	1	Systemair AS-929387384		✓ 27-1-20			✓
PRO	Kontroll våtrom/tetthet	1	Kleivdal Taksering AS-916271654		✓ 27/1-20			✓
	UTFØRELSE	-						
UTF	Utfstikking av tiltak, innmåling	1	ANKO AS- 980538613				✓	
UTF	Grunn og terrengarbeid	1	Entr. Bjørn Dale AS-987814128				✓	
UTF	Betongarbeid og radonsikring	1	Arne-Geir Aasheim- 988426911				✓	
UTF	Tørrer og ventilasjon	1	Ing. Taule AS- 988103381				✓	
UTF	Våtrom membran/flis Bad rom 105	1	Bergen B&Interiør AS-819968632				✓	
UTF	Våtrom membran belegg rom 106 og 202	1	Fargehuset Villanger- 989007858				✓	
UTF	Utvendig stikkledning og sanitæranlegg	1	Hole VVS AS-999540708				✓	
UTF	Tetthetsmåling	1	Ing. Taule AS- 988103381				✓	
UTF	Kontroll utførelse våtrom/tetthet	1	Kleivdal Taksering AS-916271654				✓	