


F. 1-2 Ny løsning

© Denne tegning må ikke kopieres eller benyttes ved foretagender som Mesterhus Norge eller utførende tegnekontor ikke medvirker i.

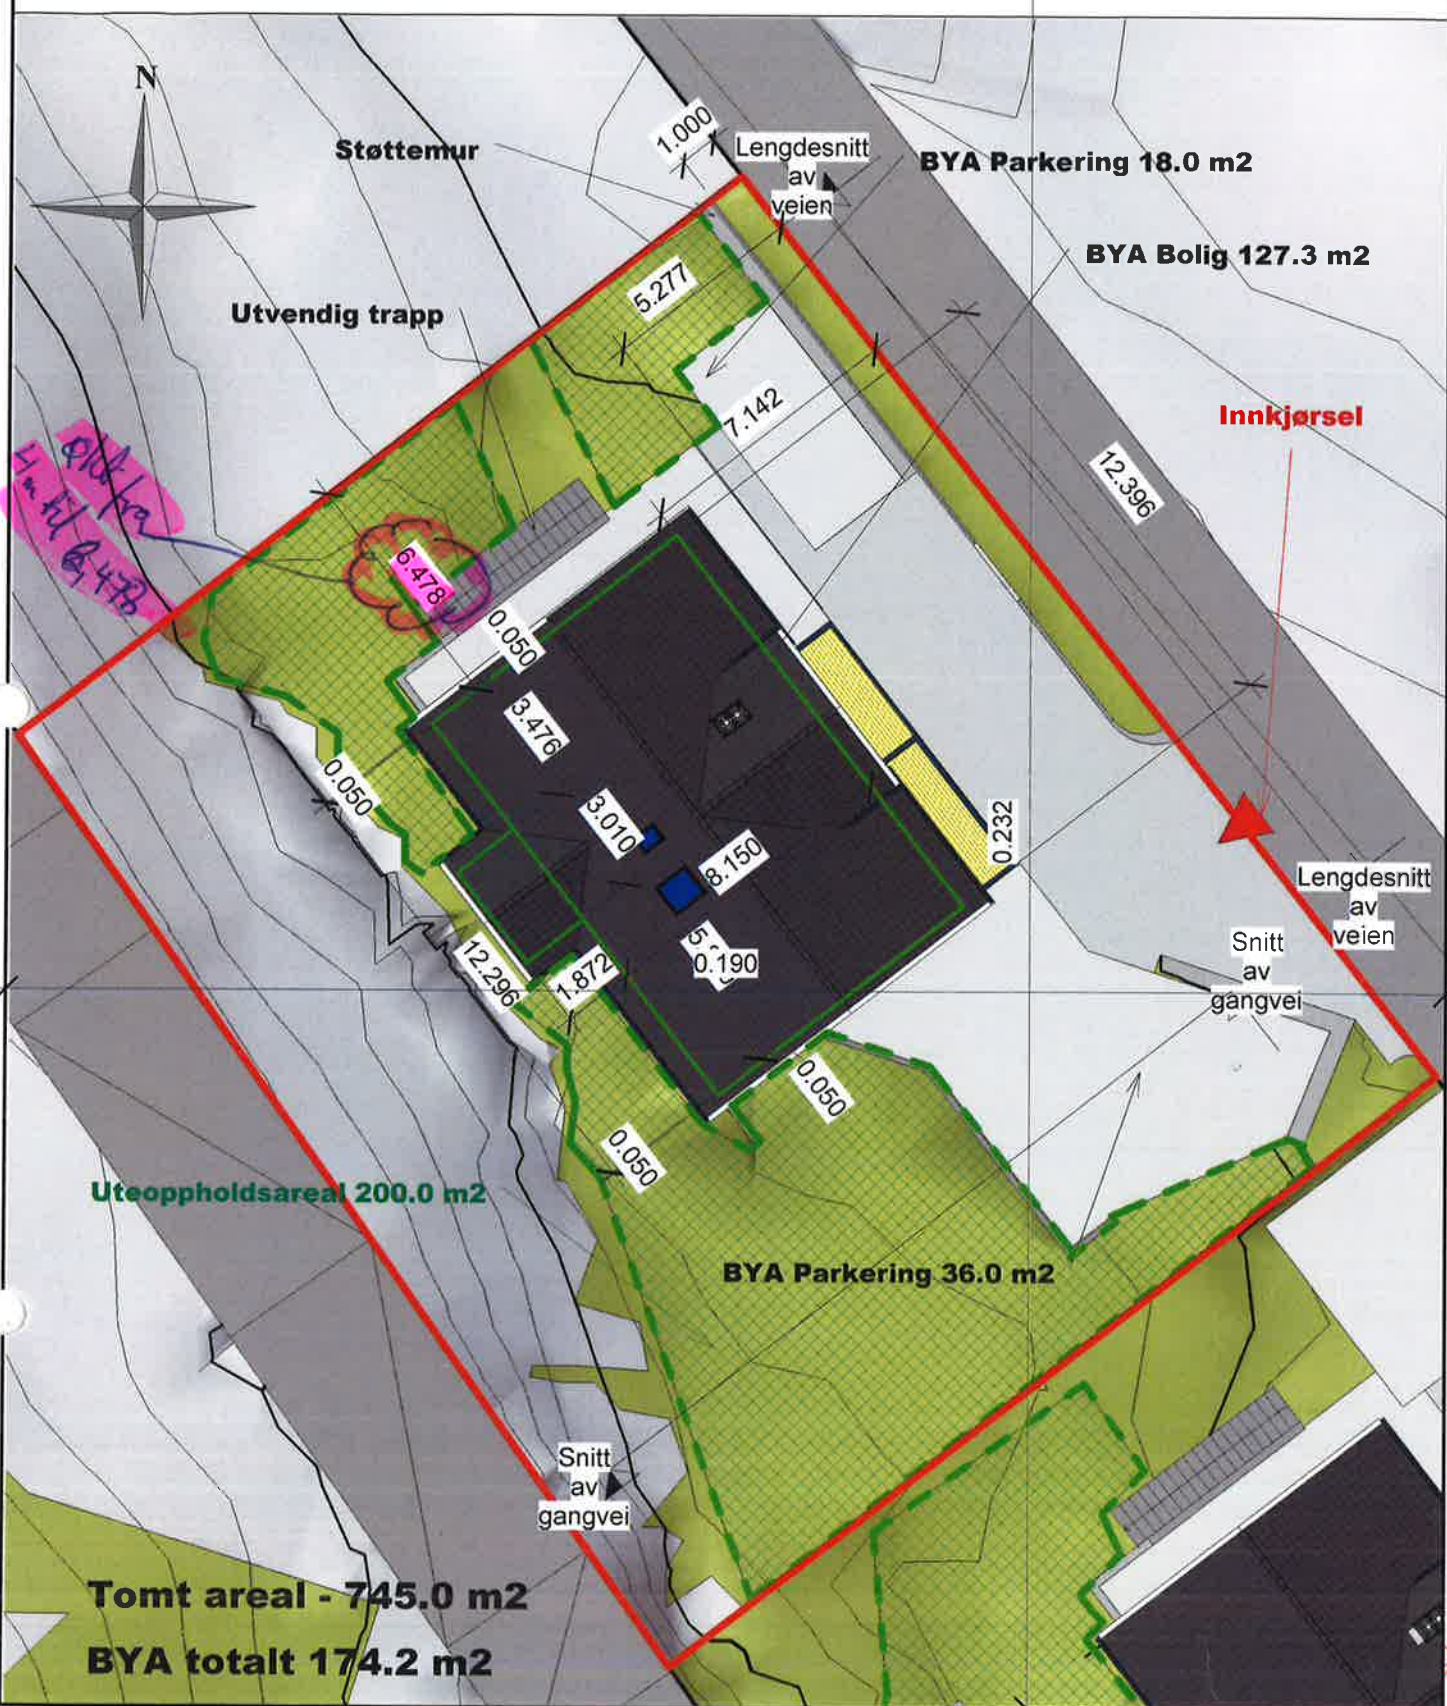

REV:	DATO:	REVISJON:	SIGN:
	19.12.2014	REVIDERT	SB
	15.01.2015	REVIDERT	SB
	03.06.2015	REVIDERT	SB

Utarbeidet av:  
Byggefirma Nilsen & Andersen AS  
Salhusvegen 55  
5131 NYBORG


BYGGEFIRMA  
**Nilsen & Andersen as**

**MESTERHUS**

firmapost@nisenogandersen.no  
www.nisenogandersen.no

TILTAKSHAVER:	
BYGGEPLASS:	MITGÅRD - LEKNES
G.nr/B.nr:	196/159
KOMMUNE:	LINDÅS

TEGN, INNHOLD:	Situasjonplan / <i>FLYTTET BOLIG</i>	TILTAKSART:	BOLIG	MÅL:	1 : 200
PROSJEKT:	<b>Grete Tomt 16</b>	ARKITEKT:	SB	DATO:	28.02.2014
TEGN:	SB	PROSJEKT NR.:	1137	TEGN NR.:	00b

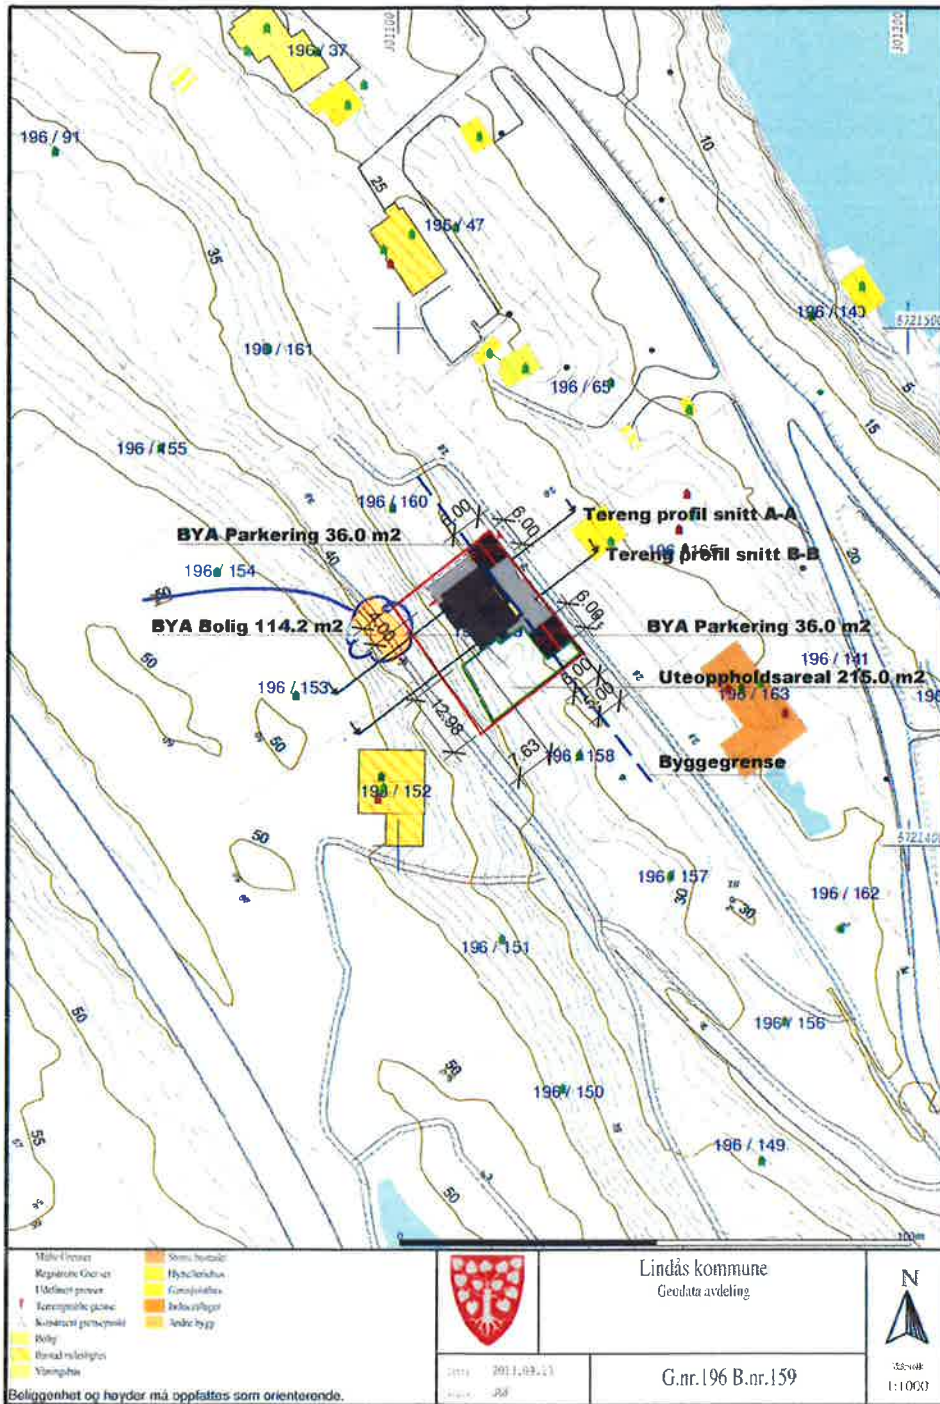

**Tomt areal - 745.1 m<sup>2</sup>**

**BYA totalt - 186.2 m<sup>2</sup>**

REV.	DATO	REVISJON	SIGN.

TILTAKSHAVER	
BYGGEPLASS	
G.nr/B.nr.	
KOMMUNE	
	Utarbeidet av: Byggefirma Nilsen & Andersen AS Salthusvegen 55 5131 NYBORG firmapost@nilsenogandersen.no www.nilsenogandersen.no

TEGN. INNHOLD: <b>Situasjonplan</b>	TILTAKSART	MÅL: 1 : 1000
PROSJEKT: <b>Grete type I Tomt 16</b>		
ARKITEKT:	DATO:	TEGN:
	PROSJEKT NR: <b>878</b>	TEGN NR: <b>0</b>