


Q.3-4

© Denne tegning må ikke kopieres eller benyttes ved foretagender som Mesterhus Norge eller utførende tegnekontor ikke medvirker i.

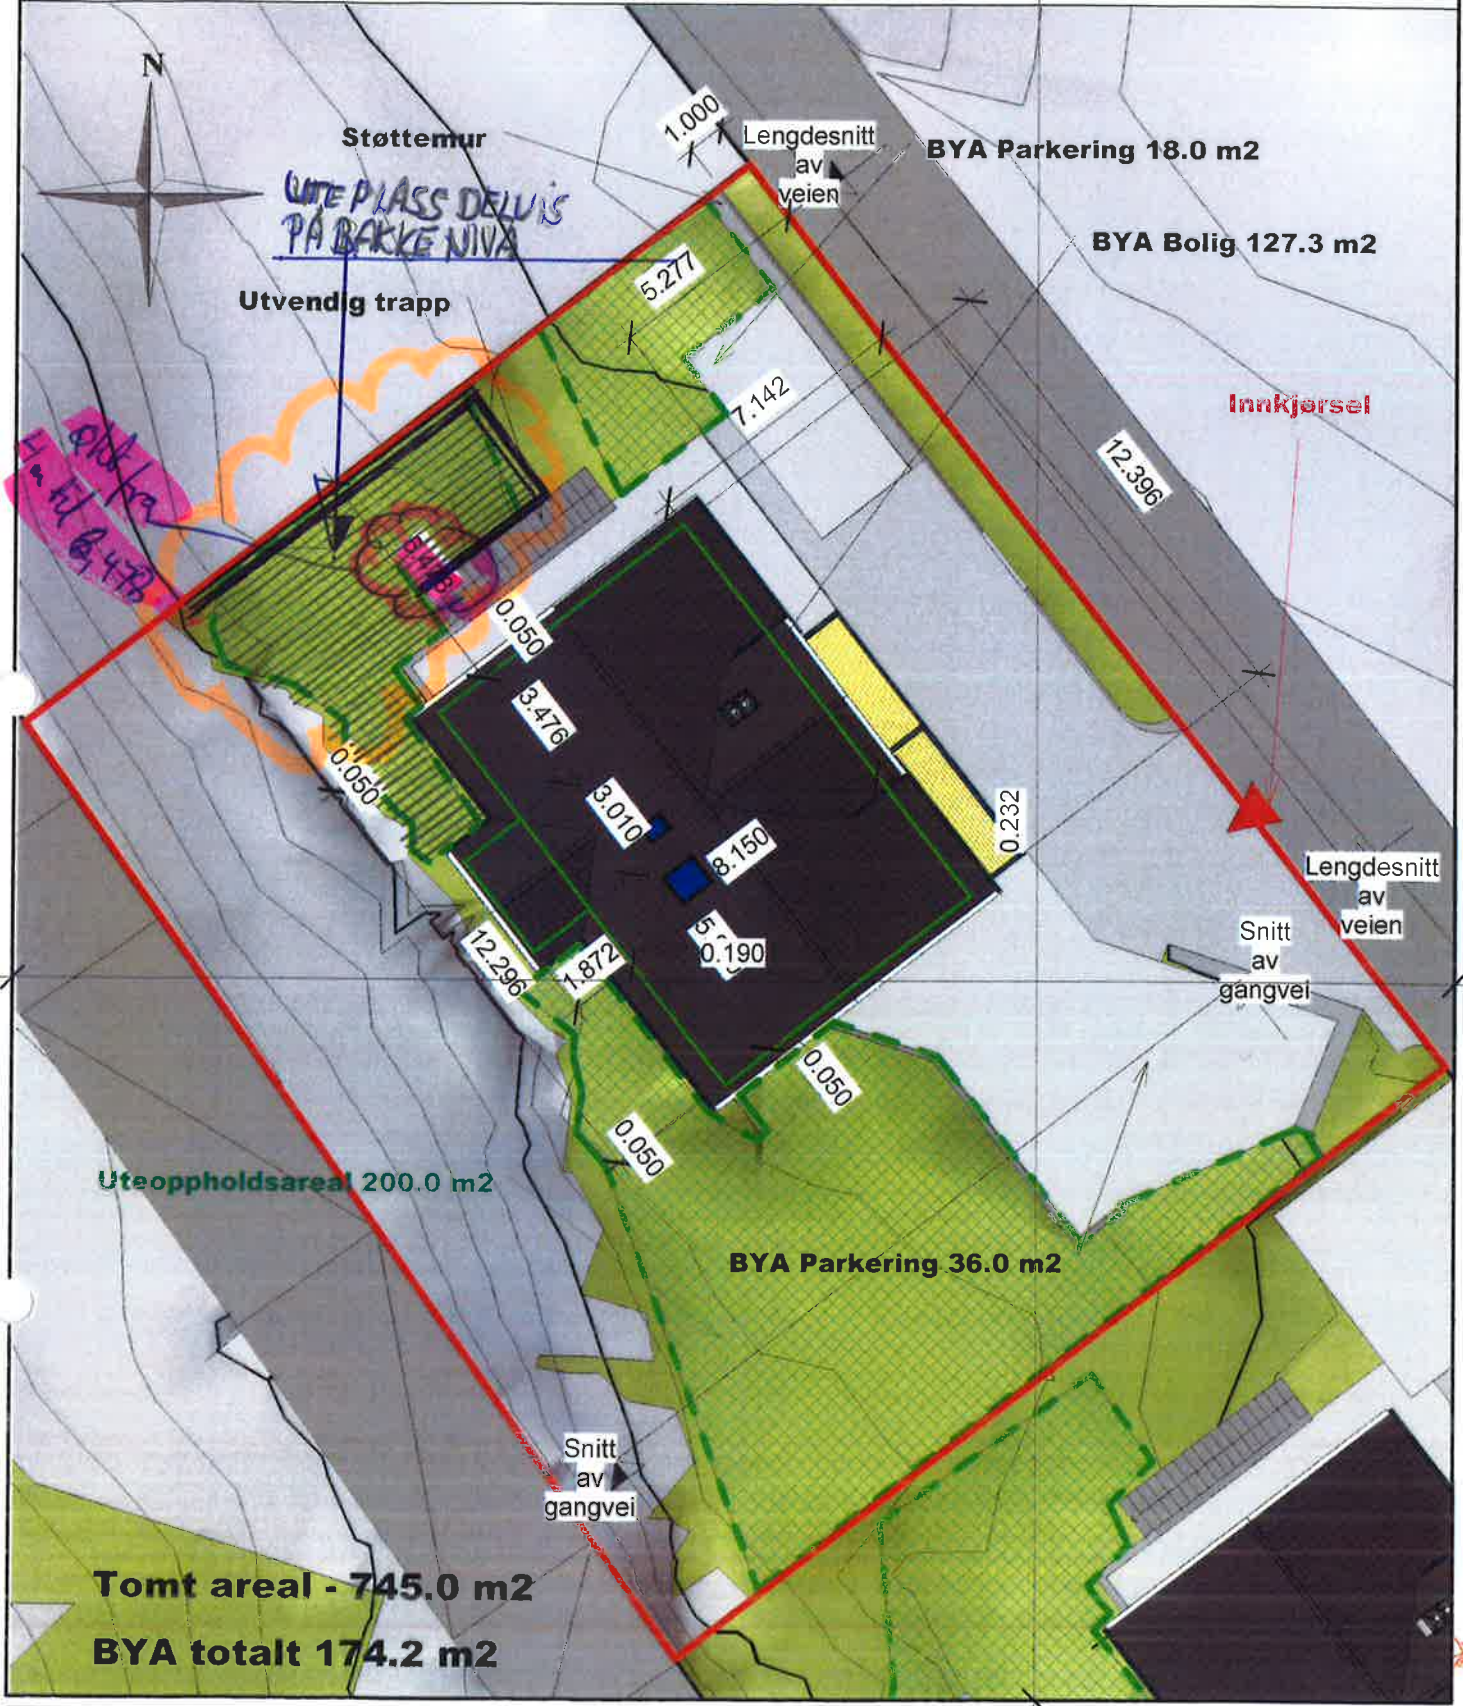

REV.	DATO:	REVISJON:	SIGN:
	19.12.2014	REVIDERT	SB
	15.01.2015	REVIDERT	SB
	03.06.2015	REVIDERT	SB
	13.05.2016	REVIDERT	AG

Utarbeidet av:
Byggefirma Nilsen & Andersen AS
Salhusvegen 55
5131 NYBORG

firmapost@nilsenogandersen.no
www.nilsenogandersen.no

BYGGEFIRMA
Nilsen & Andersen as


MESTERHUS

TILTAKSHAVER:	
BYGGEPLASS:	MITGÅRD - LEKNES
G.nr/B.nr:	196/159
KOMMUNE:	LINDÅS

TEGN, INNHOLD:	Situasjonplan / Terrasse		TILTAKSART:	MÅL:
PROSJEKT:	Grete Tomt 16		BOLIG	1 : 200
ARKITEKT:	SB	DATO:	28.02.2014	TEGN, NR:
		TEGN:	SB	PROSJEKT NR:
				1137
				TEGN, NR:
				00b

Q 4-4

© Denne tegning må ikke kopieres eller benyttes ved foretagender som Mesterhus Norge eller utførende tegnekontor ikke medvirker i.

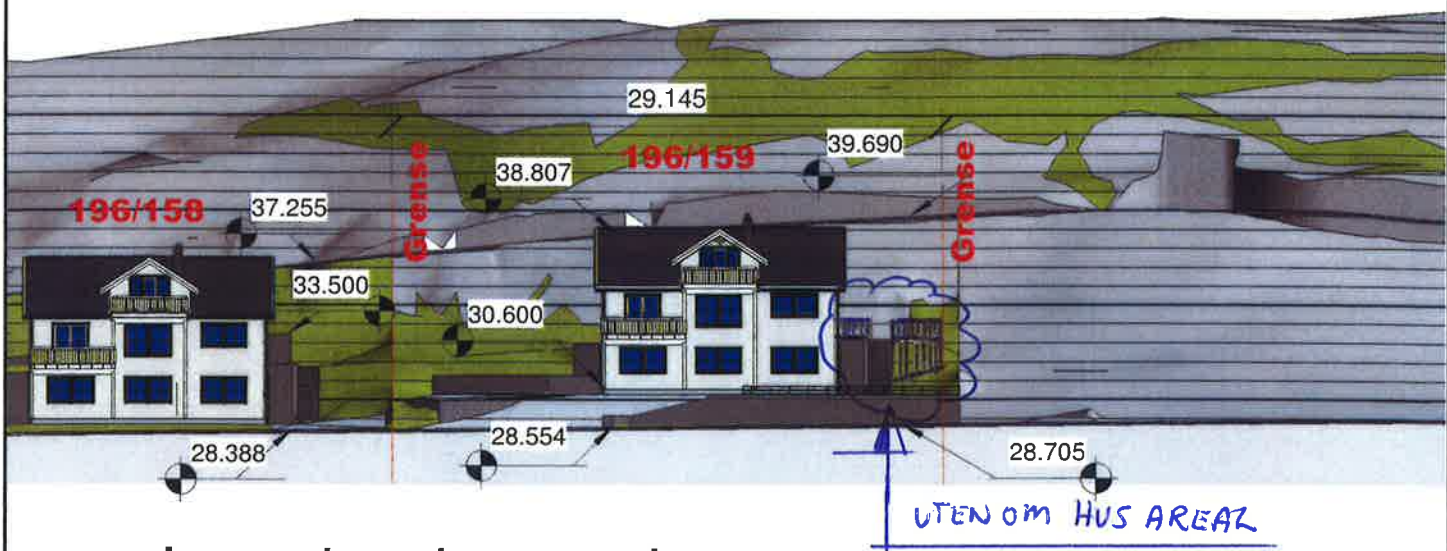

1

Lengdesnitt av veien

1 : 400



2

Snitt av gangvei

1 : 200

REV:	DATO:	REVISJON:	SIGN:
	19.12.2014	REVIDERT	SB
	03.06.2015	REVIDERT	SB
	13.05.2020	REVIDERT	AG

Utarbeidet av:
Byggefirma Nilsen & Andersen AS
Salhusvegen 55
5131 NYBORG

BYGGEFIRMA
Nilsen & Andersen as

MESTERHUS

firmapost@nilsenogandersen.no
www.nilsenogandersen.no

TILTAKSHAVER:
BYGGEPLASS: MITGÅRD - LEKNES
G.nr/B.nr: 196/159
KOMMUNE: LINDÅS

TEGN, INNHOLD: Snitt av tereng 1 / Terrasse	TILTAKSART: BOLIG	MÅL: As indicated
PROSJEKT: Grete Tomt 16	ARKITEKT: SB	DATO: 28.02.2014
TEGN: SB	PROSJEKT NR: 1137	TEGN.NR: 00c