

Vedlegg	Side	- av
C - 1	1	1

Nullstill


Kvittering for nabovarsel sendes kommunen sammen med søknaden

Nabovarsel kan enten sendes som rekommandert sending, overleveres personlig mot kvittering eller sendes på e-post mot kvittering. Med kvittering for mottatt e-post menes en e-post fra nabo/gjenboer som bekrefter å ha mottatt nabovarselet. Ved personlig overlevering vil signatur gjelde som bekreftelse på at varslet er mottatt. Det kan også signeres på at man gir samtykke til tiltaket.

Tiltaket gjelder							
Eiendom/ byggested	Gnr.	Bnr.	Festenr.	Seksjonsnr.	Byggningsnr.	Bolignr.	Kommune
	185	147	-	-	-	-	Alver kommune
	Adresse				Postnr.	Poststed	
	Juvikstølen 52				5916	Isdalstø	

Følgende naboer har mottatt eller fått rek. sending av vedlagte nabovarsel med tilhørende vedlegg:

Nabo-/gjenboereiendom				Eier/fester av nabo-/gjenboereiendom			
Gnr.	Bnr.	Festenr.	Seksjonsnr.	Eiers/festers navn		Dato sendt e-post	
185	130	-	-	Anders og Gry Anita Kjellstadli			
Adresse				Adresse		Kvittering vedlegges	
Juvikstølen 51				Juvikstølen 51			
Postnr.		Poststed		Postnr.		Poststedets reg.nr.	
5916		Isdalstø		5916		Isdalstø	
Personlig kvittering for		Dato	Sign.	Personlig kvittering for		Dato	Sign.
☒ mottatt varsel		15/8-2020	Anders Ljellstadli	☒ samtykke til tiltaket		15/8-2020	Anders Ljellstadli

Nabo-/gjenboereiendom				Eier/fester av nabo-/gjenboereiendom			
Gnr.	Bnr.	Festenr.	Seksjonsnr.	Eiers/festers navn		Dato sendt e-post	
185	119	-	-	Arne Georg og Hjørdis Kvande			
Adresse				Adresse		Kvittering vedlegges	
Juvikstølen 50				Juvikstølen 50			
Postnr.		Poststed		Postnr.		Poststedets reg.nr.	
5916		Isdalstø		5916		Isdalstø	
Personlig kvittering for		Dato	Sign.	Personlig kvittering for		Dato	Sign.
☒ mottatt varsel		15.08.20	A.G. Kvande	☒ samtykke til tiltaket		15.08.20	A.G. Kvande


Nabo-/gjenboereiendom				Eier/fester av nabo-/gjenboereiendom			
Gnr.	Bnr.	Festenr.	Seksjonsnr.	Eiers/festers navn		Dato sendt e-post	
185	110	-	-	Torgeir Nordland og Linda Eidsheim			
Adresse				Adresse		Kvittering vedlegges	
Juvikstølen 48				Juvikstølen 48			
Postnr.		Poststed		Postnr.		Poststedets reg.nr.	
5916		Isdalstø		5916		Isdalstø	
Personlig kvittering for		Dato	Sign.	Personlig kvittering for		Dato	Sign.
☒ mottatt varsel		16.08.20	Torgeir Nordland	☒ samtykke til tiltaket		16.08.20	Torgeir Nordland

Nabo-/gjenboereiendom				Eier/fester av nabo-/gjenboereiendom			
Gnr.	Bnr.	Festenr.	Seksjonsnr.	Eiers/festers navn		Dato sendt e-post	
185	144	-	-	Liv Margrete Brekke og Espen Storstrand			
Adresse				Adresse		Kvittering vedlegges	
Juvikstølen 54				Juvikstølen 54			
Postnr.		Poststed		Postnr.		Poststedets reg.nr.	
5916		Isdalstø		5916		Isdalstø	
Personlig kvittering for		Dato	Sign.	Personlig kvittering for		Dato	Sign.
☒ mottatt varsel		16.08.20	E. Storstrand	☒ samtykke til tiltaket		16.08.20	E. Storstrand

Nabo-/gjenboereiendom				Eier/fester av nabo-/gjenboereiendom			
Gnr.	Bnr.	Festenr.	Seksjonsnr.	Eiers/festers navn		Dato sendt e-post	
Adresse				Adresse		Kvittering vedlegges	
Postnr.		Poststed		Postnr.		Poststedets reg.nr.	
Personlig kvittering for		Dato	Sign.	Personlig kvittering for		Dato	Sign.
☐ mottatt varsel				☐ samtykke til tiltaket			

Det er per dags dato innlevert rekommandert sending til ovennevnte adressater.

Samlet antall sendinger: _____ Sign.

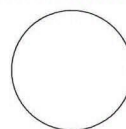

C-2

Gbnr 185/147, kart frå Nordhordlandskart.no.

Endringa er på austsida av bustadhuset.
(Markeringa er berre for å visa, endringa blir ikkje synleg ovanfrå)





15900mm

ØST


M= 1 : 79

Gjertrud-Ketil

Juvikstølen 52

Omsøkt
løyving

C-3

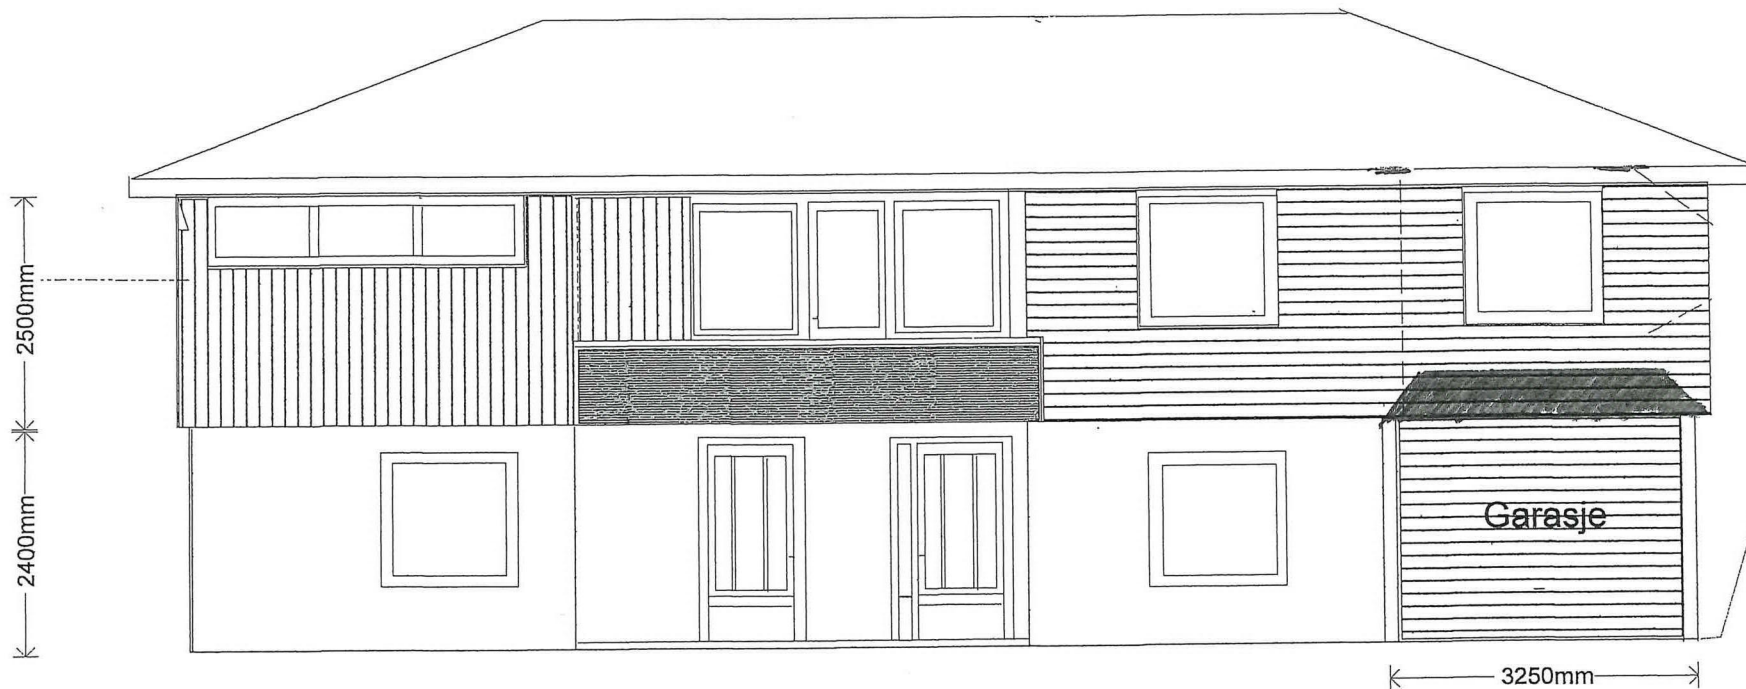

15900mm

3250mm

ØST


M= 1 : 79

Gjertrud-Ketil

Garasje

Dagens
løysing


C-4

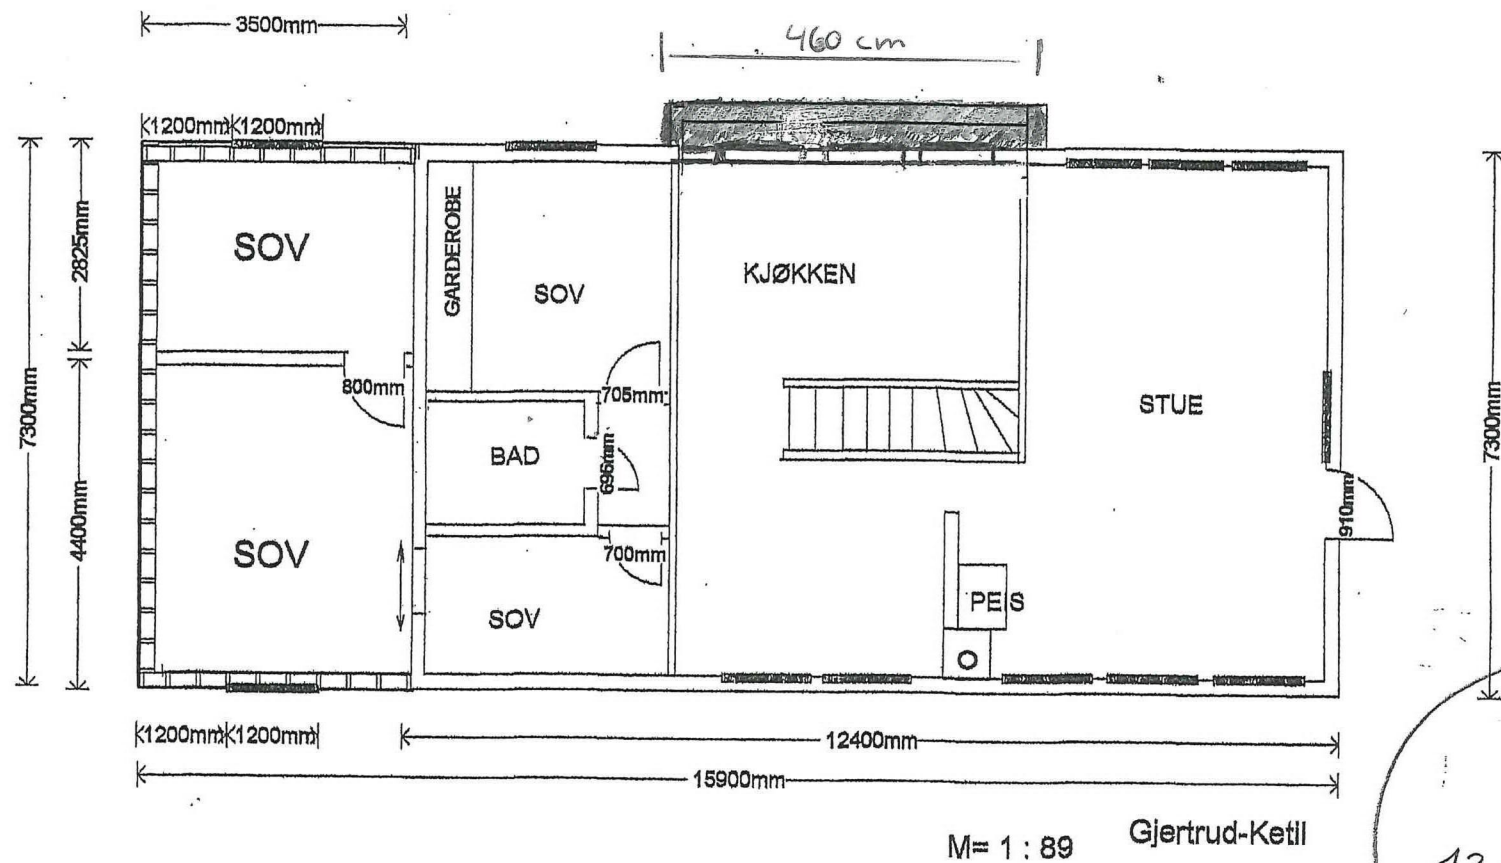

CS

Omsøkt
16.8.2020
13.08.2020

1. Vegg flytta ut slik at den går jamt med vegg på begge sider av dagens altan.
2. Dagens 2 vindauge og altandør blir erstatta av 3 vindauge, standard 120 cm.
3. Resten av dagens altan erstatta av lite takoverbygg under vindauga.

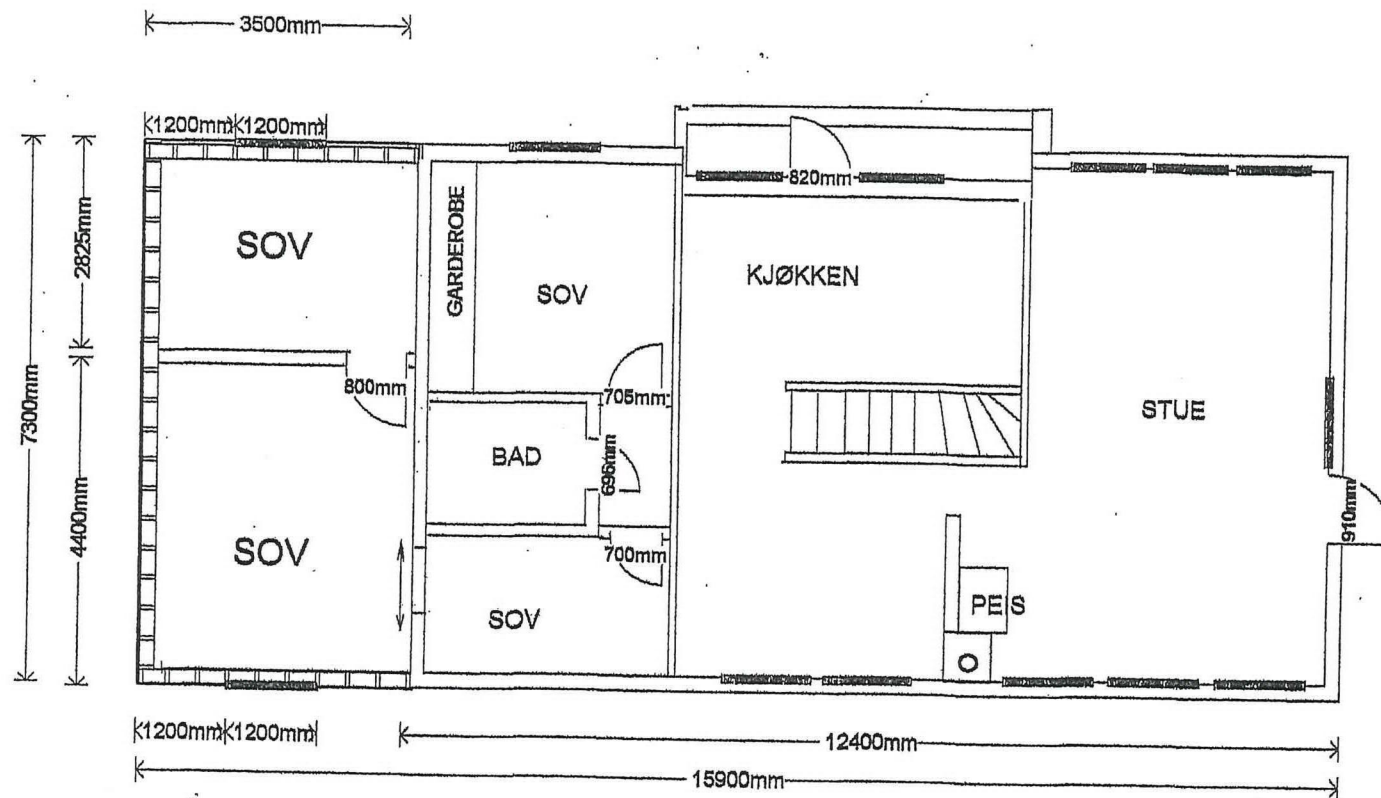

M= 1 : 89 Gjertrud-Ketil

Dagens Gygg

C-7

Fotoskisse kjøkken / fasade-endring, fjerning av altan ved kjøkken



Altanen skal fjernast og kjøkkenet utvidast tilsvarande, med i alt 3,2 kvadratmeter. Ytterveggen vert trekt ut til vegg på sidene av altanen. Dagens to vindauge og altandøra vert erstatta av tre vindauge, av same type som det til høgre for altanen. Del delen av altanen som stikk utom ytterveggen vert erstatta av eit lite skråtak tilsvarande det over carport (sjå mindre bilde under).

Tømrararbeidet skal gjerast av Tjore Bygg AS, org.nr. 917 237 093, iht den standard som gjeld for denne typen fasade-endring/tilbygg.

Elektroarbeid skal gjerast av Nordhordland Elektro AS.

Rørleggar er ikkje klart enno.

