



For matrikkeleining:

Kommune:	4631 - ALVER	Utskriftsdato/klokkeslett:	18.08.2020 kl. 08:47
Gardsnummer:	16	Produsert av:	Liv Berit Ones
Bruksnummer:	4	Attestert av:	Alver kommune

Orientering om matrikelbrev

Matrikelbrevet er heimla i «Lov om eigedomsregistrering» (matrikellova) av 17. juni 2005. Etter definisjonen i matrikellova § 3 d) er matrikelbrevet ei attestert utskrift av matrikkelen som viser alle registrerte opplysningar om ei matrikkeleining ved oppgjeven dato.

Om heilskap og nøyaktigheit i matrikelbrevet

Matrikkelen vart etablert ved konvertering av data frå tidlegare register. Det kan variere kor gode slike data er med omsyn til heilskap og nøyaktigheit. I enkelte tilfelle kan grensepunkt og grenselinjer mangle heilt eller delvis, eller vere feil registrerte. Det kan også vere feil og manglar ved registrert bygnings- og adresseinformasjon. Heilskap og kartfestingsnøyaktigheit er oftest betre innanfor enn utanfor tettbygde strøk. Ver merksam på at oppgjeve areal for mange matrikkeleiningar og bygg er usikre.

For utfyllande informasjon: **www.kartverket.no/matrikelbrev**

Matrikkeleining

Matrikkeleiningstype: Grunneigedom
Bruksnamn: ASKELAND NORDRE
Etableringsdato: 0,86
Er tinglyst: Ja
Har festegrunnar: Nei
Er seksjonert: Nei

Arealrapport

Tekst	Areal	Kommentar
Utrekna areal for 16 / 4	101 136,7 m2	Ukjend grenseforløp
Utrekna areal av uregistret jordsameige der 16 / 4 er registret med del	503 593,2 m2	Ukjend grenseforløp

Eigarforhold

Tinglyste eigarforhold	Namn	Brukseining	Adresse	Andel
Rolle				
Heimelshavar	KALVE SIDSEL HELGA	STRANDA 502	5993 OSTEREIDET	1 / 2
Heimelshavar	NYGÅRD OLAV INGVARD	STRANDA 502	5993 OSTEREIDET	1 / 2

Oversikt over teigar

(EUREF89 UTM Sone 32)

Løpenr	Type	Hovudteig	Nord	Aust	Høgde	Areal	Merknader
1	Teig	Ja	6730189	304809		32 301,7 m2	Hjelpelinje vasskant
2	Teig	Nei	6729981	306345		68 835 m2	
3	Teig	Nei	6730708	306214		503 593,2 m2	Hjelpelinje vasskant

Forretningar der matrikkeleininga er involvert

Forretningstype: Forretningsdokumentdato
Årsak til feilretting: Kommunal saksreferanse
Annann referanse

Forretning	Status	Tinglysing	Endra dato	Matrikkelføring
Arealoverføring	Tinglyst	17.07.2020	medakjør	13.07.2020
Oppmålingsforretning/arealoverføring	Rolle	Matrikkeleining	Arealendring	
	Avgjevar	4631 - 16/5	-4 034,7	
	Mottakar	4631 - 16/4	4 034,7	
	Berørt	4631 - 16/12	0	

Forretning Forretningstype Årsak til feilretting	Forretningsdokumentdato Kommunal saksreferanse Annan referanse	Status	Tinglysing	Endra dato	Matrikkelføring Signatur Dato
Omnummerering v/kommuneendring	01.01.2020	Tinglyst		01.01.2020	smatmynd 01.01.2020
Omnummerering		Omnummerert til: Omnummerert frå:	4631 - 16/4 1263 - 16/4		
Opprett ny grunneigedom ved frådeling	23.03.2015	Tinglyst		09.04.2015	1263sos 26.03.2015
Oppmålingsforretning	2014/7721	Rolle Avgjevar Mottakar	Matrikkeleining 1263 - 16/4 1263 - 16/48	Arealendring -47,9 47,9	
Grensejustering	20.08.2009				1263sos 20.08.2009
Kartforretning med grensejustering	2009/1705 95/2009	Rolle Avgjevar Mottakar Mottakar	Matrikkeleining 1263 - 16/4 1263 - 16/34 1263 - 16/6	Arealendring -204,4 204,3 0	
Grensejustering	10.07.2003				hso
Grensejustering	75/2003	Rolle Avgjevar Mottakar	Matrikkeleining 1263 - 16/4 1263 - 16/34	Arealendring -26 26	
Opprett ny grunneigedom ved frådeling	22.06.2001				
Kart- og delingsforretning		Rolle Avgjevar Mottakar	Matrikkeleining 1263 - 16/4 1263 - 16/45	Arealendring 0 0	
Opprett ny grunneigedom ved frådeling	19.11.1993				HS
Kart- og delingsforretning	072/93	Rolle Avgjevar Mottakar	Matrikkeleining 1263 - 16/4 1263 - 16/39	Arealendring -633 633	
Skylddeling	03.11.1976				
Skylddeling		Rolle Avgjevar Mottakar	Matrikkeleining 1263 - 16/4 1263 - 16/25	Arealendring -1 100 1 100	

Forretning	Forretningsdokumentdato	Status	Tinglysing	Matrikkelføring
Forretningstype	Kommunal saksreferanse		Endra dato	Signatur
Årsak til feilretting	Annann referanse			Dato
Opprett ny grunneigedom ved frådeling	02.02.1946			
Kart- og delingsforretning		Rolle	Matrikkeleining	Arealendring
		Avgjevar	1263 - 16/4	0
		Mottakar	1263 - 16/12	0
Skylddeling	12.06.1874			
Skylddeling		Rolle	Matrikkeleining	Arealendring
		Avgjevar	1263 - 16/4	0
		Mottakar	1263 - 16/5	0
Matrikler umatrikulert grunn som grunneigedom				
Nymatrikulering		Rolle	Matrikkeleining	Arealendring
		Mottakar	1263 - 16/4	0

Forretningar der matrikkeleininga er berørt

Forretning	Forretningsdokumentdato	Status	Tinglysing	Matrikkelføring
Forretningstype	Kommunal saksreferanse		Endra dato	Signatur
Årsak til feilretting	Annann referanse			Dato
Kvalitetshewing for eksisterande matrikkeleining	02.06.2020			onesliv 09.07.2020
Oppmålingsforretning	2020/8186	Rolle	Matrikkeleining	Arealendring
		Berørt	4631 - 16/4	0
		Berørt	4631 - 16/12	0
Kvalitetshewing for eksisterande matrikkeleining	02.06.2020			onesliv 09.07.2020
Oppmålingsforretning	2020/8186	Rolle	Matrikkeleining	Arealendring
		Berørt	4631 - 16/4	0
		Berørt	4631 - 16/5	0
Kvalitetshewing for eksisterande matrikkeleining	02.06.2020			onesliv 09.07.2020
Oppmålingsforretning	2020/8186	Rolle	Matrikkeleining	Arealendring
		Berørt	4631 - 16/3	0
		Berørt	4631 - 16/4	0
		Berørt	4631 - 16/5	0
		Berørt	4631 - 16/12	0

Forretning Forretningstype Årsak til feilretting	Forretningsdokumentdato Kommunal saksreferanse Annan referanse	Status	Tinglysing	Endra dato	Matrikkelføring Signatur Dato
Kvalitetshewing for eksisterande matrikkeleining Oppmålingsforretning	02.06.2020 2020/8186	Rolle Berørt Berørt	Matrikkeleining 4631 - 16/4 4631 - 16/5		onesliv 07.07.2020 Arealendring 0 0
Kvalitetshewing for eksisterande matrikkeleining Oppmålingsforretning	02.06.2020 2020/8186	Rolle Berørt Berørt Berørt Berørt Berørt Berørt	Matrikkeleining 4631 - 16/4 4631 - 16/5 4631 - 16/23 4631 - 16/25 4631 - 16/45 4631 - 17/19		onesliv 07.07.2020 Arealendring 0 0 0 0 0 0
Kvalitetshewing for eksisterande matrikkeleining Annan forretningstype	12.02.2016	Rolle Berørt Berørt Berørt	Matrikkeleining 1263 - 16/4 1263 - 16/5 1263 - 16/25		1263sos 12.02.2016 Arealendring 0 0 0
Kvalitetshewing for eksisterande matrikkeleining Oppmålingsforretning	23.03.2015 2014/7721	Rolle Berørt	Matrikkeleining 1263 - 16/4		1263sos 26.03.2015 Arealendring 0
Kvalitetshewing for eksisterande matrikkeleining Annan forretningstype	16.08.2012 2012/1619	Rolle Berørt Berørt	Matrikkeleining 1263 - 16/4 1263 - 17/1		1263sos 13.09.2012 Arealendring 0 0
Forretning over eksisterande matrikkeleining Feilretting Feilføring	20.08.2009 2009/1705 95/2009	Rolle Berørt Berørt Berørt	Matrikkeleining 1263 - 16/4 1263 - 16/6 1263 - 16/34		1263sos 21.08.2009 Arealendring 0 0 0

Forretning	Forretningsdokumentdato	Status	Tinglysing	Matrikkelføring
Forretningstype	Kommunal saksreferanse		Endra dato	Signatur
Årsak til feilretting	Annan referanse			Dato
Forretning over eksisterande matrikkeleining	20.08.2009			1263sos 21.08.2009
Feilretting	2009/1705	Rolle	Matrikkeleining	Arealendring
Feilføring	95/2009	Berørt	1263 - 16/4	0
		Berørt	1263 - 16/6	0
		Berørt	1263 - 16/34	0
Kvalitetshewing for eksisterande matrikkeleining	12.11.1993			solbsver 28.05.2020
Kartforretning	1993/072	Rolle	Matrikkeleining	Arealendring
		Berørt	1263 - 16/4	0
		Berørt	1263 - 16/5	0
		Berørt	1263 - 16/25	0
		Berørt	1263 - 16/39	0
Kvalitetshewing for eksisterande matrikkeleining	12.11.1993			1263sos 30.04.2013
Kart- og delingsforretning	72/1993	Rolle	Matrikkeleining	Arealendring
		Berørt	1263 - 16/4	0
		Berørt	1263 - 16/25	0
		Berørt	1263 - 16/39	0
		Berørt	1263 - 17/1	0
		Berørt	1263 - 17/14	0

Adresser

Adresstype	Adressenamn	Adressekode	Krinsar	Atkomstpunkt
Vegadresse	Stranda	Kjeldkode 1194		Nei
		Koord.syst. Nord 502		
		EUREF89 UTM Sone 32 6730175	0406 STRANDA	
		304768	1 OSTEREIDET	
			Kyrkjesokn: 07070204 Osterfjorden	
			Postnr.område: 5993 OSTEREIDET	
			Tettstad:	

Aktive bygg som er registrerte på matrikkeleininga

Bygningsnr: 176 297 948

Løpenr:

Repr.punkt: Koordinatsystem: EUREF89 UTM Sone 32
Nord: 6730193 Aust: 304629

Bygningsendringstype: 0

Bygningstype: Naust båthus sjøbu

Næringsgruppe: 0

Bygningsstatus: Teke(n) i bruk

Energikjelder: 0

Oppvarming: 0

Utbygd areal: 0

Bruksareal bustad: 0

Bruksareal anna: 0

Bruksareal totalt: 0

Bruttoareal bustad: 0

Bruttoareal anna: 0

Bruttoareal totalt: 0

Alternativt areal: 0

Alternativt areal 2: 0

Tal bustader: 0

Tal etasjar: 0

Vassforsyning: 0

Avløp: 0

Har heis: 0

0

0

0

Datoar

Rammeløyve:

Igangsetjingsløyve:

Teke(n) i bruk:

Mellombels bruksløyve:

Ferdigattest:

Brukseiningar

Adresse

Brukseiningnummer

Brukseiningstype

Bruksareal

Tal rom

Kjøkkentilgang

Bad

WC

Matrikkeleining

Bygningsnr: 176 297 956

Løpenr:

Repr.punkt: Koordinatsystem: EUREF89 UTM Sone 32
Nord: 6730174 Aust: 304787

Bygningsendringstype: 0

Bygningstype: Hus for dyr/landbr.lager/silo

Næringsgruppe: 0

Bygningsstatus: Teke(n) i bruk

Energikjelder: 0

Oppvarming: 0

Utbygd areal: 0

Bruksareal bustad: 0

Bruksareal anna: 0

Bruksareal totalt: 0

Bruttoareal bustad: 0

Bruttoareal anna: 0

Bruttoareal totalt: 0

Alternativt areal: 0

Alternativt areal 2: 0

Tal bustader: 0

Tal etasjar: 0

Vassforsyning: 0

Avløp: 0

Har heis: 0

0

0

0

Datoar

Rammeløyve:

Igangsetjingsløyve:

Teke(n) i bruk:

Mellombels bruksløyve:

Ferdigattest:

Brukseiningar

Adresse

Brukseiningnummer

Brukseiningstype

Bruksareal

Tal rom

Kjøkkentilgang

Bad

WC

Matrikkeleining

Bygningsnr: 176 297 964

Løpenr:

Repr.punkt: Koordinatsystem: EUREF89 UTM Sone 32

Nord: 6730193 Aust: 304773

Bygningsendringstype:

Bygningstype: Hus for dyr/landbr.lager/silo

Næringsgruppe:

Bygningsstatus: Teke(n) i bruk

Energikjelder:

Oppvarming:

Utbygd areal:

Bruksareal bustad:

Bruksareal anna:

Bruksareal totalt:

Bruttoareal bustad:

Bruttoareal anna:

Bruttoareal totalt:

Alternativt areal:

Alternativt areal 2:

0 Tal bustader:

0 Tal etasjar:

0 Vassforsyning:

0 Avløp:

0 Har heis:

Nei

Mellombels bruksløyve:

Ferdigattest:

Datoar

Rammeløyve:

Igangsetjingsløyve:

Teke(n) i bruk:

Mellombels bruksløyve:

Ferdigattest:

0 0 0

0 0 0

0 0 0

0 0 0

0 0 0

0 0 0

0 0 0

0 0 0

0 0 0

0 0 0

Brukseiningar

Adresse	Brukseiningnummer	Brukseiningstype	Unummerert brukseining	Bruksareal	Tal rom	Kjøkkentilgang	Bad	WC	Matrikkeleining
			0	0	0	0	0	0	16/4

Bygningsnr: 176 297 972

Løpenr:

Repr.punkt: Koordinatsystem: EUREF89 UTM Sone 32

Nord: 6730175 Aust: 304768

Bygningsendringstype:

Bygningstype: Våningshus

Næringsgruppe:

Bygningsstatus: Teke(n) i bruk

Energikjelder:

Oppvarming:

Utbygd areal:

Bruksareal bustad:

Bruksareal anna:

Bruksareal totalt:

Bruttoareal bustad:

Bruttoareal anna:

Bruttoareal totalt:

Alternativt areal:

Alternativt areal 2:

0 Tal bustader:

0 Tal etasjar:

0 Vassforsyning:

0 Avløp:

0 Har heis:

Nei

Mellombels bruksløyve:

Ferdigattest:

Datoar

Rammeløyve:

Igangsetjingsløyve:

Teke(n) i bruk:

Mellombels bruksløyve:

Ferdigattest:

0 0 0

0 0 0

0 0 0

0 0 0

0 0 0

0 0 0

0 0 0

0 0 0

0 0 0

Etasjar

Etasje	Tal på bueingar	BRA bustad	BRA anna	BRA totalt	BTA bustad	BTA anna	BTA totalt	Alt. areal	Alt. areal 2
H01	1	0	0	0	0	0	0	0	0

Brukseiningar

Adresse	Brukseiningnummer	Brukseiningstype	Bruksareal	Tal rom	Kjøkkentilgang	Bad	WC	Matrikkeleining
1194 Stranda 502	H0101	Bustad	0	0	0	0	0	16/4

Bygningsnr: 176 297 980

Løpenr:

Repr.punkt: Koordinatsystem: EUREF89 UTM Sone 32

Nord: 6730164 Aust: 304786

Bygningsendringstype:

Bygningstype: Annan industribygning

Næringsgruppe:

Bygningsstatus: Teke(n) i bruk

Energikjelder:

Oppvarming:

Utbygd areal:

Bruksareal bustad:

Bruksareal anna:

Bruksareal totalt:

Bruttoareal bustad:

Bruttoareal anna:

Bruttoareal totalt:

Alternativt areal:

Alternativt areal 2:

0 Tal bustader:

0 Tal etasjar:

0 Vassforsyning:

0 Avløp:

0 Har heis:

Nei

Mellombels bruksløyve:

Ferdigattest:

0

0

0

0

0

0

0

0

Brukseiningar

Adresse Brukseiningnummer

Bad WC Matrikkeleining

0 0 16/4

Bygningsnr: 176 335 475

Løpenr:

Repr.punkt: Koordinatsystem: EUREF89 UTM Sone 32

Nord: 6730224 Aust: 304600

Bygningsendringstype:

Bygningstype: Naust båthus sjøbu

Næringsgruppe: Anna som ikkje er næring

Bygningsstatus: Teke(n) i bruk

Energikjelder:

Oppvarming:

Utbygd areal:

Bruksareal bustad:

Bruksareal anna:

Bruksareal totalt:

Bruttoareal bustad:

Bruttoareal anna:

Bruttoareal totalt:

Alternativt areal:

Alternativt areal 2:

0 Tal bustader:

0 Tal etasjar:

0 Vassforsyning:

0 Avløp:

0 Har heis:

Nei

Mellombels bruksløyve:

Ferdigattest:

0

0

0

0

0

0

0

0

0

Brukseiningar

Adresse Brukseiningnummer

Bad WC Matrikkeleining

0 0 16/4

Areal og koordinatar

Areal: 32 301,7

Arealmerknad: Hjelpelinje vasskant

Representasjonssystem: EUREF89 UTM Sone 32

Nord: 6730189

Aust: 304809

Grensepunkt / Grenselinje

Ytre avgrensing

Løpenr	Nord	Aust	Grensemerke nedsett i / Lengde Hjelpelinjetype	Målemetode	Nøyaktighet	Radius
1	6730080,56	304707,48	Ikkje spesifisert Kors 10,08 Ikkje hjelpelinje	82 Frihandsteikning: Lagt direkte inn på skjerm	200	200
2	6730085,95	304698,96	Ikkje spesifisert Geometrisk hjelpepunkt 351,85 Vasskant	82 Frihandsteikning: Lagt direkte inn på skjerm	200	200
3	6730227,12	304595,66	Ikkje spesifisert Geometrisk hjelpepunkt 1,36 Ikkje hjelpelinje	24 Digitalt stereoinstrument	200	200
4	6730227,77	304596,85	Fjell Kors	12 Terrengmålt: Teodolitt med elektronisk avstandsmålar	13	201
5	6730230,06	304601,09	4,82 Ikkje hjelpelinje Fjell Kors	12 Terrengmålt: Teodolitt med elektronisk avstandsmålar	13	13
6	6730228,96	304603,38	2,54 Ikkje hjelpelinje Fjell Kors	12 Terrengmålt: Teodolitt med elektronisk avstandsmålar	14	14
7	6730227,38	304618,07	14,78 Ikkje hjelpelinje Fjell Offentleg godkjent grensemerke	12 Terrengmålt: Teodolitt med elektronisk avstandsmålar	13	13
8	6730237,62	304625,83	12,84 Ikkje hjelpelinje Fjell Offentleg godkjent grensemerke	96 GPS kinematisk (Real time kinematic)	13	14
9	6730256,14	304639,49	23,01 Ikkje hjelpelinje Ikkje spesifisert Umerkt	96 GPS kinematisk (Real time kinematic)	13	14
10	6730265,91	304652,61	16,36 Ikkje hjelpelinje Fjell Kors	11 Terrengmålt: Totalstasjon	13	13
11	6730280,82	304672,21	24,63 Ikkje hjelpelinje Ikkje spesifisert Kors	11 Terrengmålt: Totalstasjon	14	14
12	6730318,72	304729,05	68,32 Ikkje hjelpelinje Ikkje spesifisert Annan detalj	55 Digitalisert på dig.bord frå strek-kart: Papirkopi	36	200
13	6730320,13	304730,65	2,13 Ikkje hjelpelinje Ikkje spesifisert Umerkt	69 Utrekna	10	10
			20,38 Ikkje hjelpelinje			

Løpenr	Nord	Aust	Grensemerke nedsett i / Lengde Hjelpelinjetype	Målemetode	Nøyaktighet	Radius
14	6730334,05	304745,54	Ikkje spesifisert Steingjerde	96 GPS kinematisk (Real time kinematic)	10	
			23,49 Ikkje hjelpelinje		14	
15	6730349,61	304763,13	Ikkje spesifisert Steingjerde	96 GPS kinematisk (Real time kinematic)	10	
			3,61 Ikkje hjelpelinje			
16	6730351,96	304765,87	Fjell Offentleg godkjent grensemerke	96 GPS kinematisk (Real time kinematic)	10	
			10,65 Ikkje hjelpelinje		14	
17	6730342,52	304770,80	Jordfast stein Offentleg godkjent grensemerke	96 GPS kinematisk (Real time kinematic)	10	
			20,98 Ikkje hjelpelinje		14	
18	6730323,38	304779,39	Jord Offentleg godkjent grensemerke	96 GPS kinematisk (Real time kinematic)	13	
			7,61 Ikkje hjelpelinje		14	
19	6730316,36	304782,34	Jordfast stein Offentleg godkjent grensemerke	96 GPS kinematisk (Real time kinematic)	10	
			7,62 Ikkje hjelpelinje		14	
20	6730309,72	304786,08	Jordfast stein Offentleg godkjent grensemerke	96 GPS kinematisk (Real time kinematic)	10	
			7,96 Ikkje hjelpelinje		14	
21	6730303,28	304790,74	Jord Offentleg godkjent grensemerke	96 GPS kinematisk (Real time kinematic)	10	
			7,68 Ikkje hjelpelinje		14	
22	6730297,47	304795,77	Jord Offentleg godkjent grensemerke	96 GPS kinematisk (Real time kinematic)	10	
			24,99 Ikkje hjelpelinje		14	
23	6730281,90	304815,31	Jord Offentleg godkjent grensemerke	96 GPS kinematisk (Real time kinematic)	10	
			7,99 Ikkje hjelpelinje		14	
24	6730277,76	304822,15	Jordfast stein Offentleg godkjent grensemerke	96 GPS kinematisk (Real time kinematic)	10	
			10,95 Ikkje hjelpelinje		14	
25	6730273,67	304832,32	Jord Offentleg godkjent grensemerke	96 GPS kinematisk (Real time kinematic)	10	
			30,75 Ikkje hjelpelinje		14	
26	6730259,04	304859,36	Jordfast stein Offentleg godkjent grensemerke	96 GPS kinematisk (Real time kinematic)	10	
			13,30 Ikkje hjelpelinje		14	
27	6730254,53	304871,87	Jord Offentleg godkjent grensemerke	69 Utrekna	10	
			11,00 Ikkje hjelpelinje		14	
28	6730247,36	304863,53	Fjell Offentleg godkjent grensemerke	12 Terrengmålt: Teodolitt med elektronisk avstandsmålar	13	
			4,77 Ikkje hjelpelinje		14	
29	6730244,18	304859,98	Ikkje spesifisert Umerkt	12 Terrengmålt: Teodolitt med elektronisk avstandsmålar	13	
			11,48 Ikkje hjelpelinje			

Løpenr	Nord	Aust	Grensemerke nedsett i / Lengde	Hjelpelinjetype	Målemetode	Nøyaktighet	Radius
30	6730236,52	304851,43	Jord Stein eller røys		12 Terrengmålt: Teodolitt med elektronisk avstandsmålar	13	
			6,18	Ikkje hjelpelinje		14	
31	6730232,40	304846,82	Jord Stein eller røys		12 Terrengmålt: Teodolitt med elektronisk avstandsmålar	13	
			63,90	Ikkje hjelpelinje		14	
32	6730270,86	304795,79	Ikkje spesifisert	Umerkt	69 Utrekna	10	
			0,70	Ikkje hjelpelinje			
33	6730270,28	304795,40	Fjell Kors		12 Terrengmålt: Teodolitt med elektronisk avstandsmålar	13	
			16,91	Ikkje hjelpelinje		14	
34	6730256,25	304785,96	Fjell Kors		12 Terrengmålt: Teodolitt med elektronisk avstandsmålar	13	
			40,91	Ikkje hjelpelinje		14	
35	6730229,24	304816,69	Ikkje spesifisert	Umerkt	12 Terrengmålt: Teodolitt med elektronisk avstandsmålar	13	
			3,24	Ikkje hjelpelinje		14	
36	6730226,77	304814,60	Fjell Offentleg godkjent grensemerke		12 Terrengmålt: Teodolitt med elektronisk avstandsmålar	13	
			15,04	Ikkje hjelpelinje		14	
37	6730215,28	304804,90	Fjell Offentleg godkjent grensemerke		12 Terrengmålt: Teodolitt med elektronisk avstandsmålar	13	
			20,81	Ikkje hjelpelinje		14	
38	6730195,04	304809,73	Fjell Offentleg godkjent grensemerke		12 Terrengmålt: Teodolitt med elektronisk avstandsmålar	13	
			9,26	Ikkje hjelpelinje		14	
39	6730188,08	304815,84	Fjell Offentleg godkjent grensemerke		12 Terrengmålt: Teodolitt med elektronisk avstandsmålar	13	
			1,27	Ikkje hjelpelinje		14	
40	6730187,13	304816,69	Ikkje spesifisert	Umerkt	12 Terrengmålt: Teodolitt med elektronisk avstandsmålar	13	
			20,67	Ikkje hjelpelinje			
41	6730169,11	304806,57	Ikkje spesifisert	Annan detalj	12 Terrengmålt: Teodolitt med elektronisk avstandsmålar	36	
			26,04	Ikkje hjelpelinje			
42	6730145,98	304794,59	Ikkje spesifisert	Umerkt	82 Frihandsteikning: Lagt direkte inn på skjerm	200	
			4,40	Ikkje hjelpelinje			
43	6730142,08	304792,57	Ikkje spesifisert	Annan detalj	55 Digitalisert på dig.bord frå strek-kart: Papirkopi	200	
			39,02	Ikkje hjelpelinje		200	
44	6730119,22	304760,95	Ikkje spesifisert	Annan detalj	82 Frihandsteikning: Lagt direkte inn på skjerm	200	
			65,98	Ikkje hjelpelinje		200	

Grensepunkt / Grenselinje


Indre avgrensing 1

Løpenr	Nord	Aust	Grensemerke nedsett i / Lengde Hjelpelinjetype	Grensepunkttype / Grenselinjetype	Målemetode	Nøyaktighet	Radius
45	6730276,03	304778,07	Ikkje spesifisert	Offentleg godkjent grensemerke	20 Stereoinstrument	200	
			28,28	Ikkje hjelpelinje			
46	6730294,42	304756,58	Ikkje spesifisert	Offentleg godkjent grensemerke	20 Stereoinstrument	200	
			5,63	Ikkje hjelpelinje		501	
47	6730298,78	304760,15	Ikkje spesifisert	Umerkt	69 Utrekna	200	
			2,17	Ikkje hjelpelinje			
48	6730297,51	304761,91	Ikkje spesifisert	Gjerdestolpe	82 Frihandsteikning: Lagt direkte inn på skjerm	200	
			9,62	Ikkje hjelpelinje			
49	6730292,18	304769,91	Mur	Gjerdestolpe	82 Frihandsteikning: Lagt direkte inn på skjerm	200	
			16,51	Ikkje hjelpelinje			
50	6730281,26	304782,30	Mur	Gjerdestolpe	82 Frihandsteikning: Lagt direkte inn på skjerm	200	
			6,73	Ikkje hjelpelinje			

Grensepunkt / Grenselinje

Indre avgrensing 2

Løpenr	Nord	Aust	Grensemerke nedsett i / Lengde Hjelpelinjetype	Grensepunkttype / Grenselinjetype	Målemetode	Nøyaktighet	Radius
51	6730197,63	304630,22	Jordfast stein	Offentleg godkjent grensemerke	96 GPS kinematisk (Real time kinematic)	13	
			8,94	Ikkje hjelpelinje		14	
52	6730203,59	304623,56	Fjell	Offentleg godkjent grensemerke	96 GPS kinematisk (Real time kinematic)	13	
			5,59	Ikkje hjelpelinje		14	
53	6730207,83	304627,20	Fjell	Offentleg godkjent grensemerke	96 GPS kinematisk (Real time kinematic)	13	
			9,22	Ikkje hjelpelinje		14	
54	6730201,24	304633,65	Jordfast stein	Offentleg godkjent grensemerke	96 GPS kinematisk (Real time kinematic)	13	
			4,98	Ikkje hjelpelinje		14	

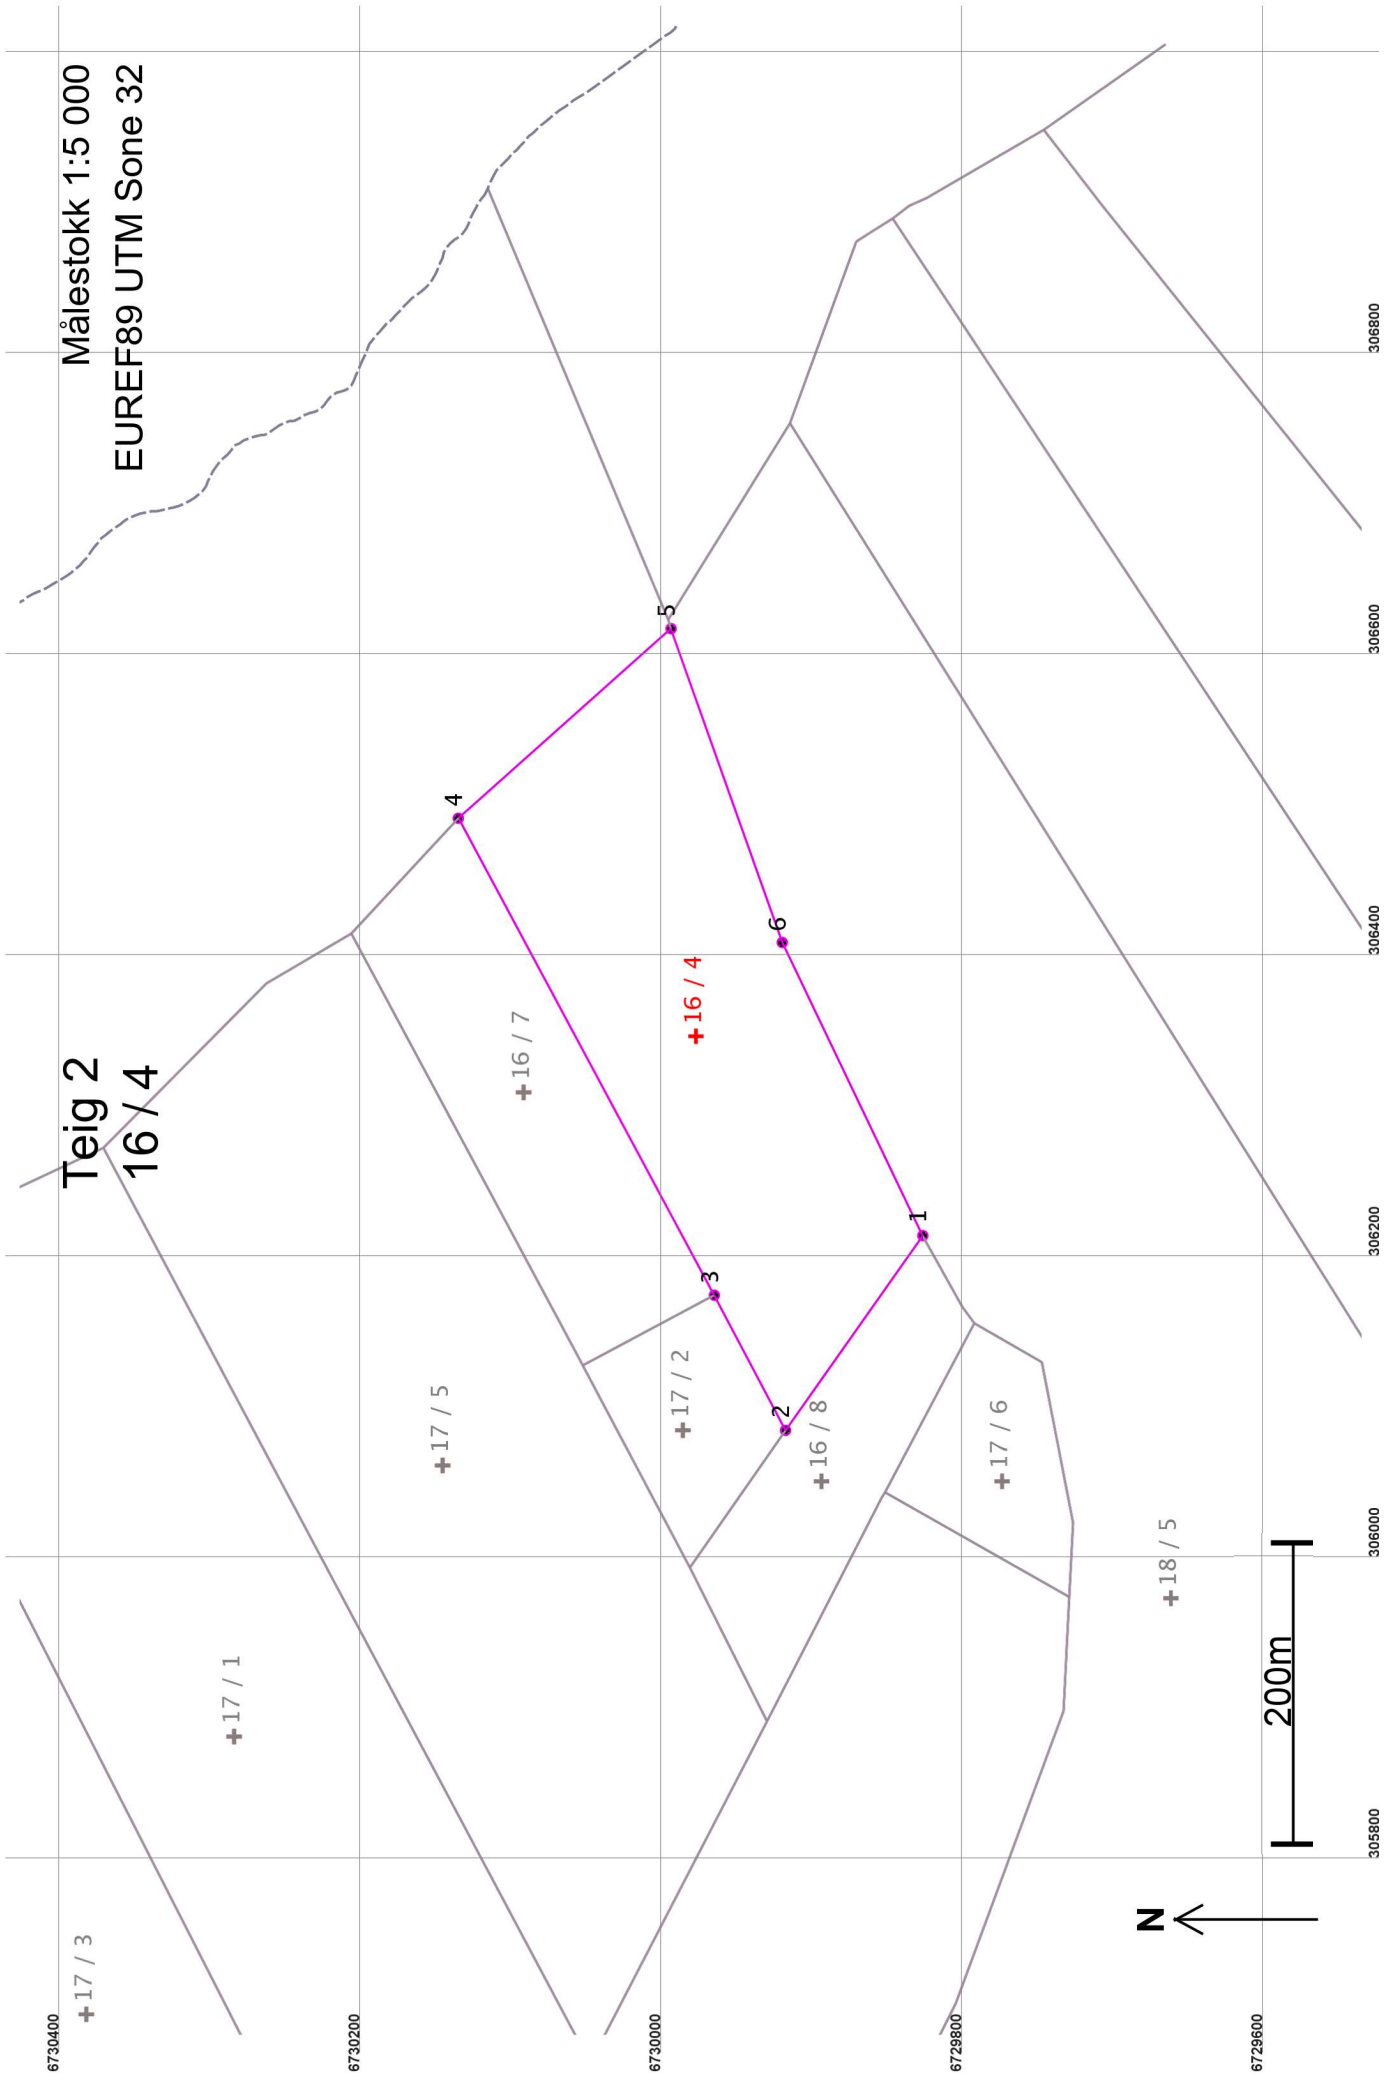

Areal og koordinatar

Areal: 68 835

Arealmerknad:

Representasjonssystem: EUREF89 UTM Sone 32

Nord: 6729981

Aust: 306345

Grensepunkt / Grenselinje

Ytre avgrensing

Løpenr	Nord	Aust	Grensemerke nedsett i / Lengde Hjelpelinjetype	Målemetode	Nøyaktigheit	Radius
1	6729830,29	306212,94	Steingjerde Steingjerde	55 Digitalisert på dig.bord frå strek-kart: Papirkopi	200	200
2	6729921,40	306083,75	158,09 Ikkje hjelpelinje Ikkje spesifisert Annan detalj	55 Digitalisert på dig.bord frå strek-kart: Papirkopi	200	200
3	6729968,67	306173,42	101,37 Ikkje hjelpelinje Ikkje spesifisert Annan detalj	55 Digitalisert på dig.bord frå strek-kart: Papirkopi	200	200
4	6730138,68	306489,96	359,31 Ikkje hjelpelinje Ikkje spesifisert Annan detalj	55 Digitalisert på dig.bord frå strek-kart: Papirkopi	200	200
5	6729997,40	306615,76	189,17 Ikkje hjelpelinje Ikkje spesifisert Annan detalj	55 Digitalisert på dig.bord frå strek-kart: Papirkopi	200	200
6	6729923,58	306407,53	220,93 Ikkje hjelpelinje Steingjerde Steingjerde	55 Digitalisert på dig.bord frå strek-kart: Papirkopi	200	200
			215,80 Ikkje hjelpelinje	55 Digitalisert på dig.bord frå strek-kart: Papirkopi	200	200

6731500

6731000

6730500

6730000

305000

305500

306000

306500

307000

Målestokk 1:10 000


EUREF89 UTM Sone 32

Teig 3

Uregistrert jordsameige

16 / 1, 16 / 2, 16 / 3, 16 / 4, 17 / 1, 17 / 2, 17 / 3, 17 / 4, 17 / 5 og 17 / 6

+16 / 1 - 4, 17 / 1 - 6

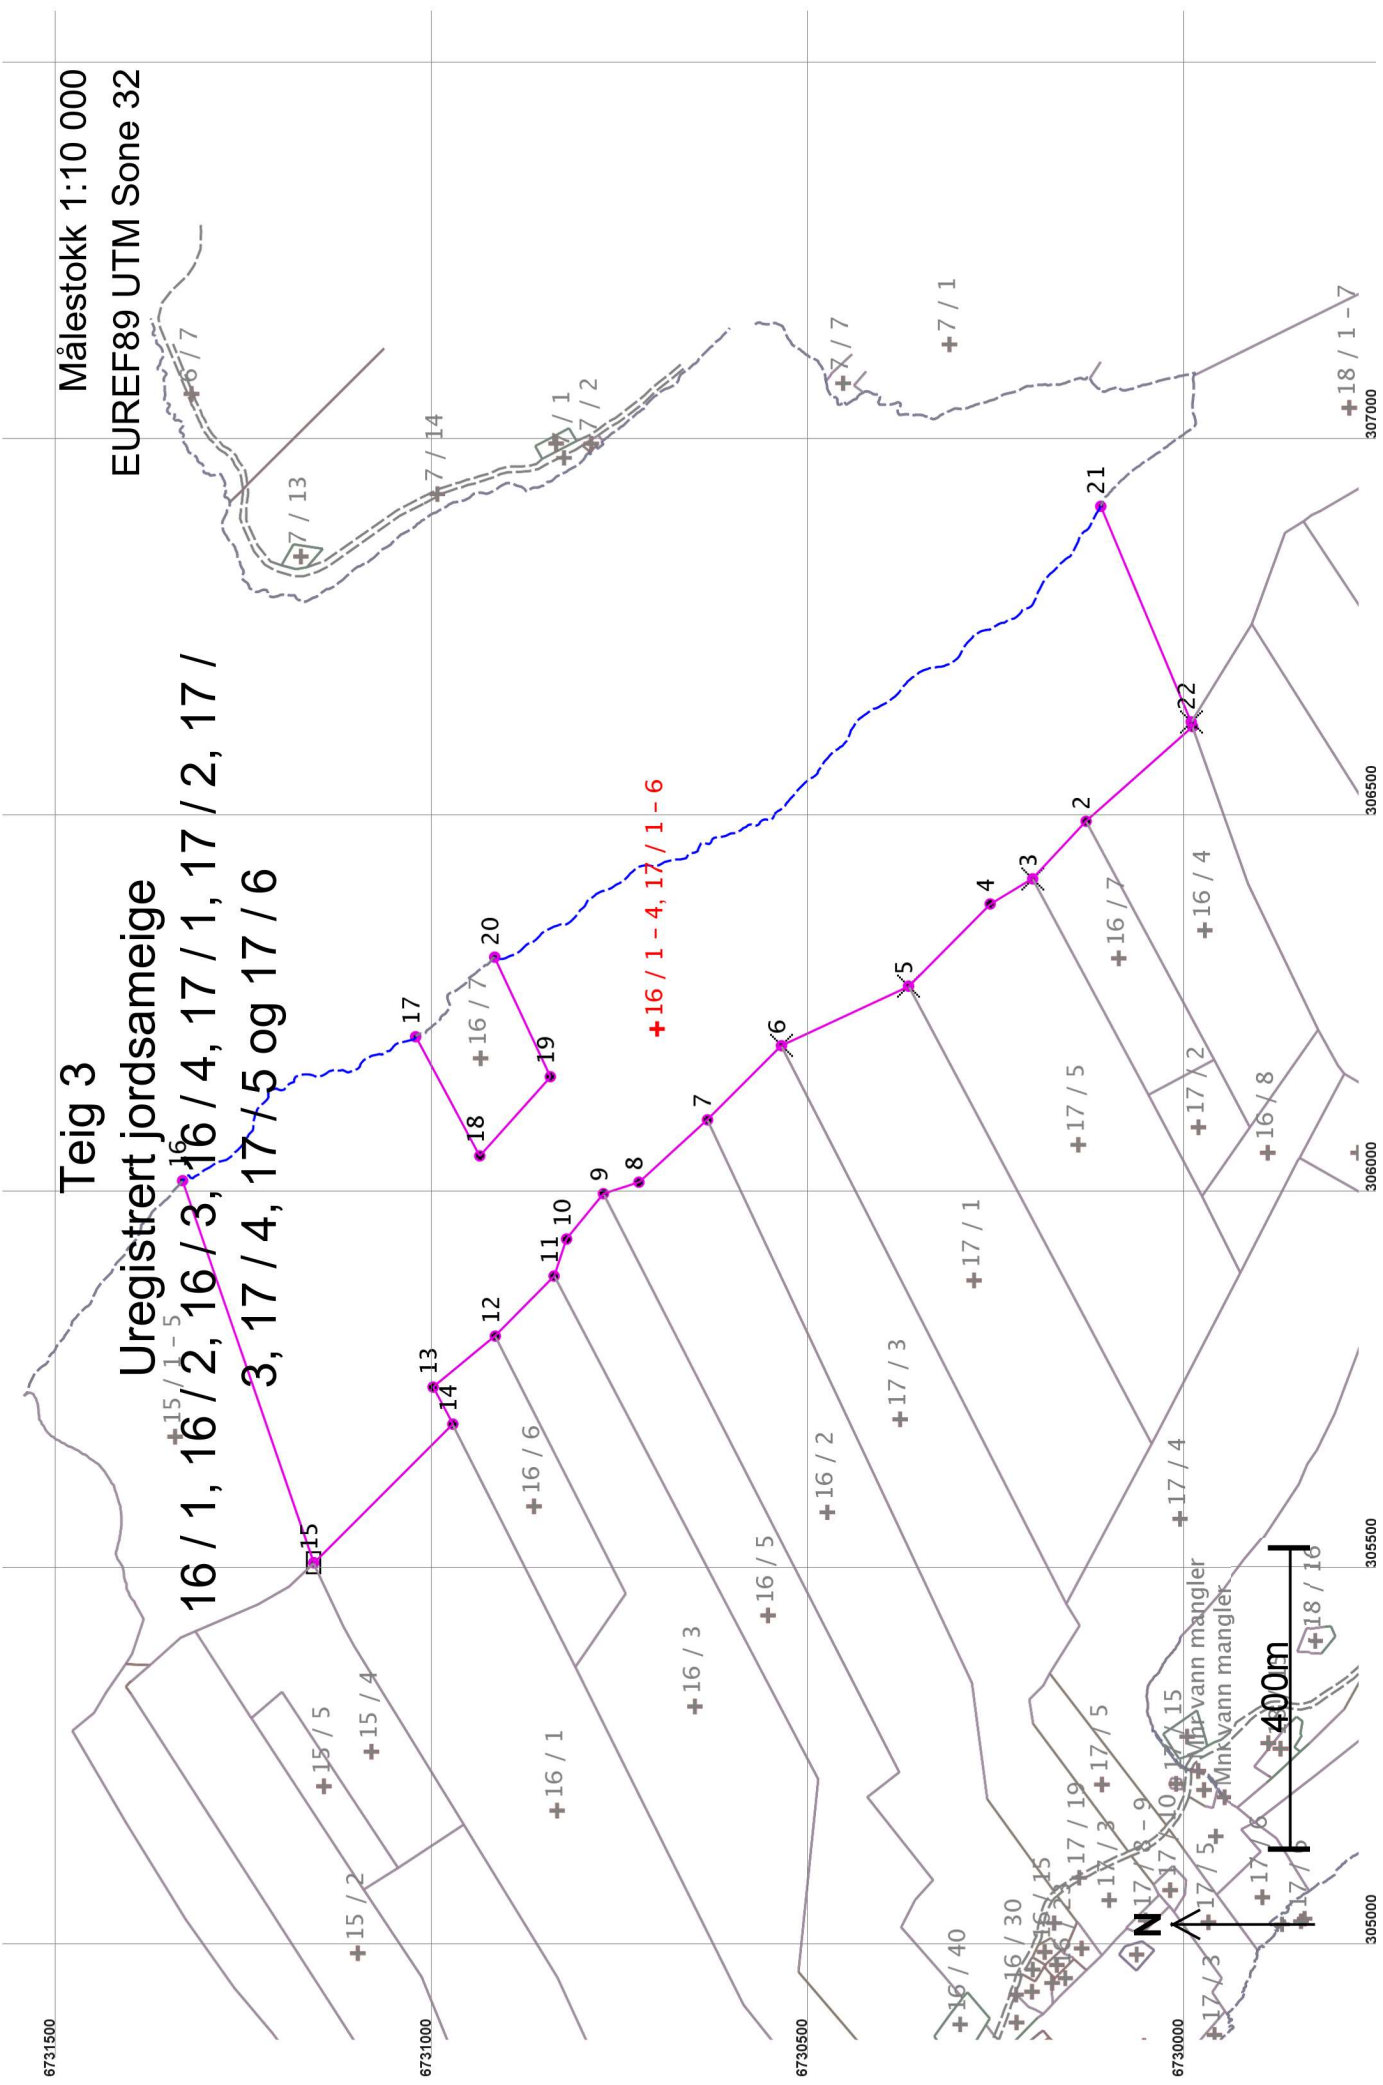

Uregistret jordsameige 16 / 1, 16 / 2, 16 / 3, 16 / 4, 17 / 1, 17 / 2, 17 / 3, 17 / 4, 17 / 5 og 17 / 6
 Avklarte eigatar: Ja

Areal og koordinatar

Areal: 503 593,2 Arealmerknad: Hjelpelinje vasskant

Representasjonssystem: EUREF89 UTM Sone 32

Nord: 6730708 **Aust:** 306214

Ytre avgrensing

Løpnr	Nord	Aust	Grensemerke nedsett i / Grensepunkttype / Lengde	Hjelpelinjetype	Målemetode	Nøyaktigheit	Radius
1	6729997,40	306615,76	Ikkje spesifisert	Annan detalj	55 Digitalisert på dig.bord frå strek-kart: Papirkopi	200	
2	6730138,68	306489,96	189,17	Ikkje hjelpelinje	55 Digitalisert på dig.bord frå strek-kart: Papirkopi	200	
3	6730209,69	306413,63	104,25	Ikkje hjelpelinje	55 Digitalisert på dig.bord frå strek-kart: Papirkopi	200	
4	6730266,09	306380,26	65,53	Ikkje hjelpelinje	55 Digitalisert på dig.bord frå strek-kart: Papirkopi	200	
5	6730374,56	306271,18	153,83	Ikkje hjelpelinje	55 Digitalisert på dig.bord frå strek-kart: Papirkopi	200	
6	6730543,28	306192,08	186,34	Ikkje hjelpelinje	55 Digitalisert på dig.bord frå strek-kart: Papirkopi	200	
7	6730641,43	306093,66	139,00	Ikkje hjelpelinje	55 Digitalisert på dig.bord frå strek-kart: Papirkopi	200	
8	6730732,60	306010,89	123,14	Ikkje hjelpelinje	55 Digitalisert på dig.bord frå strek-kart: Papirkopi	200	
9	6730779,71	305995,66	49,51	Ikkje hjelpelinje	55 Digitalisert på dig.bord frå strek-kart: Papirkopi	200	
10	6730828,60	305935,43	77,58	Ikkje hjelpelinje	55 Digitalisert på dig.bord frå strek-kart: Papirkopi	200	
11	6730845,25	305886,36	51,82	Ikkje hjelpelinje	55 Digitalisert på dig.bord frå strek-kart: Papirkopi	200	
12	6730923,31	305806,61	111,59	Ikkje hjelpelinje	55 Digitalisert på dig.bord frå strek-kart: Papirkopi	200	
			106,83	Ikkje hjelpelinje	55 Digitalisert på dig.bord frå strek-kart: Papirkopi	200	

Løpenr	Nord	Aust	Grensemerke nedsett i / Lengde	Hjelpelinjetype	Målemetode	Nøyaktighet	Radius
13	6731005,93	305738,89	Ikkje spesifisert	Annan detalj	55 Digitalisert på dig.bord frå strek-kart: Papirkopi	200	
14	6730979,71	305689,77	55,68	Ikkje hjelpelinje	62 Genererte data (interpolasjon): Vekta middel	200	
15	6731164,39	305505,83	260,65	Ikkje hjelpelinje	55 Digitalisert på dig.bord frå strek-kart: Papirkopi	200	
16	6731338,58	306012,94	Jord Stein med kross og vitne 536,19	Ikkje hjelpelinje	55 Digitalisert på dig.bord frå strek-kart: Papirkopi	200	
17	6731029,09	306203,88	Ikkje spesifisert	Geometrisk hjelpepunkt	55 Digitalisert på dig.bord frå strek-kart: Papirkopi	200	
18	6730943,88	306045,77	179,61	Ikkje hjelpelinje	55 Digitalisert på dig.bord frå strek-kart: Papirkopi	200	
19	6730850,28	306150,90	140,76	Ikkje hjelpelinje	55 Digitalisert på dig.bord frå strek-kart: Papirkopi	200	
20	6730924,13	306309,62	175,06	Ikkje hjelpelinje	55 Digitalisert på dig.bord frå strek-kart: Papirkopi	200	
21	6730119,23	306907,96	Ikkje spesifisert	Geometrisk hjelpepunkt	55 Digitalisert på dig.bord frå strek-kart: Papirkopi	200	
22	6729999,11	306621,75	1062,74	Vasskant	55 Digitalisert på dig.bord frå strek-kart: Papirkopi	32	
			310,39	Ikkje hjelpelinje	55 Digitalisert på dig.bord frå strek-kart: Papirkopi	200	
			Ikkje spesifisert	Kors	55 Digitalisert på dig.bord frå strek-kart: Papirkopi	200	
			6,23	Ikkje hjelpelinje			