


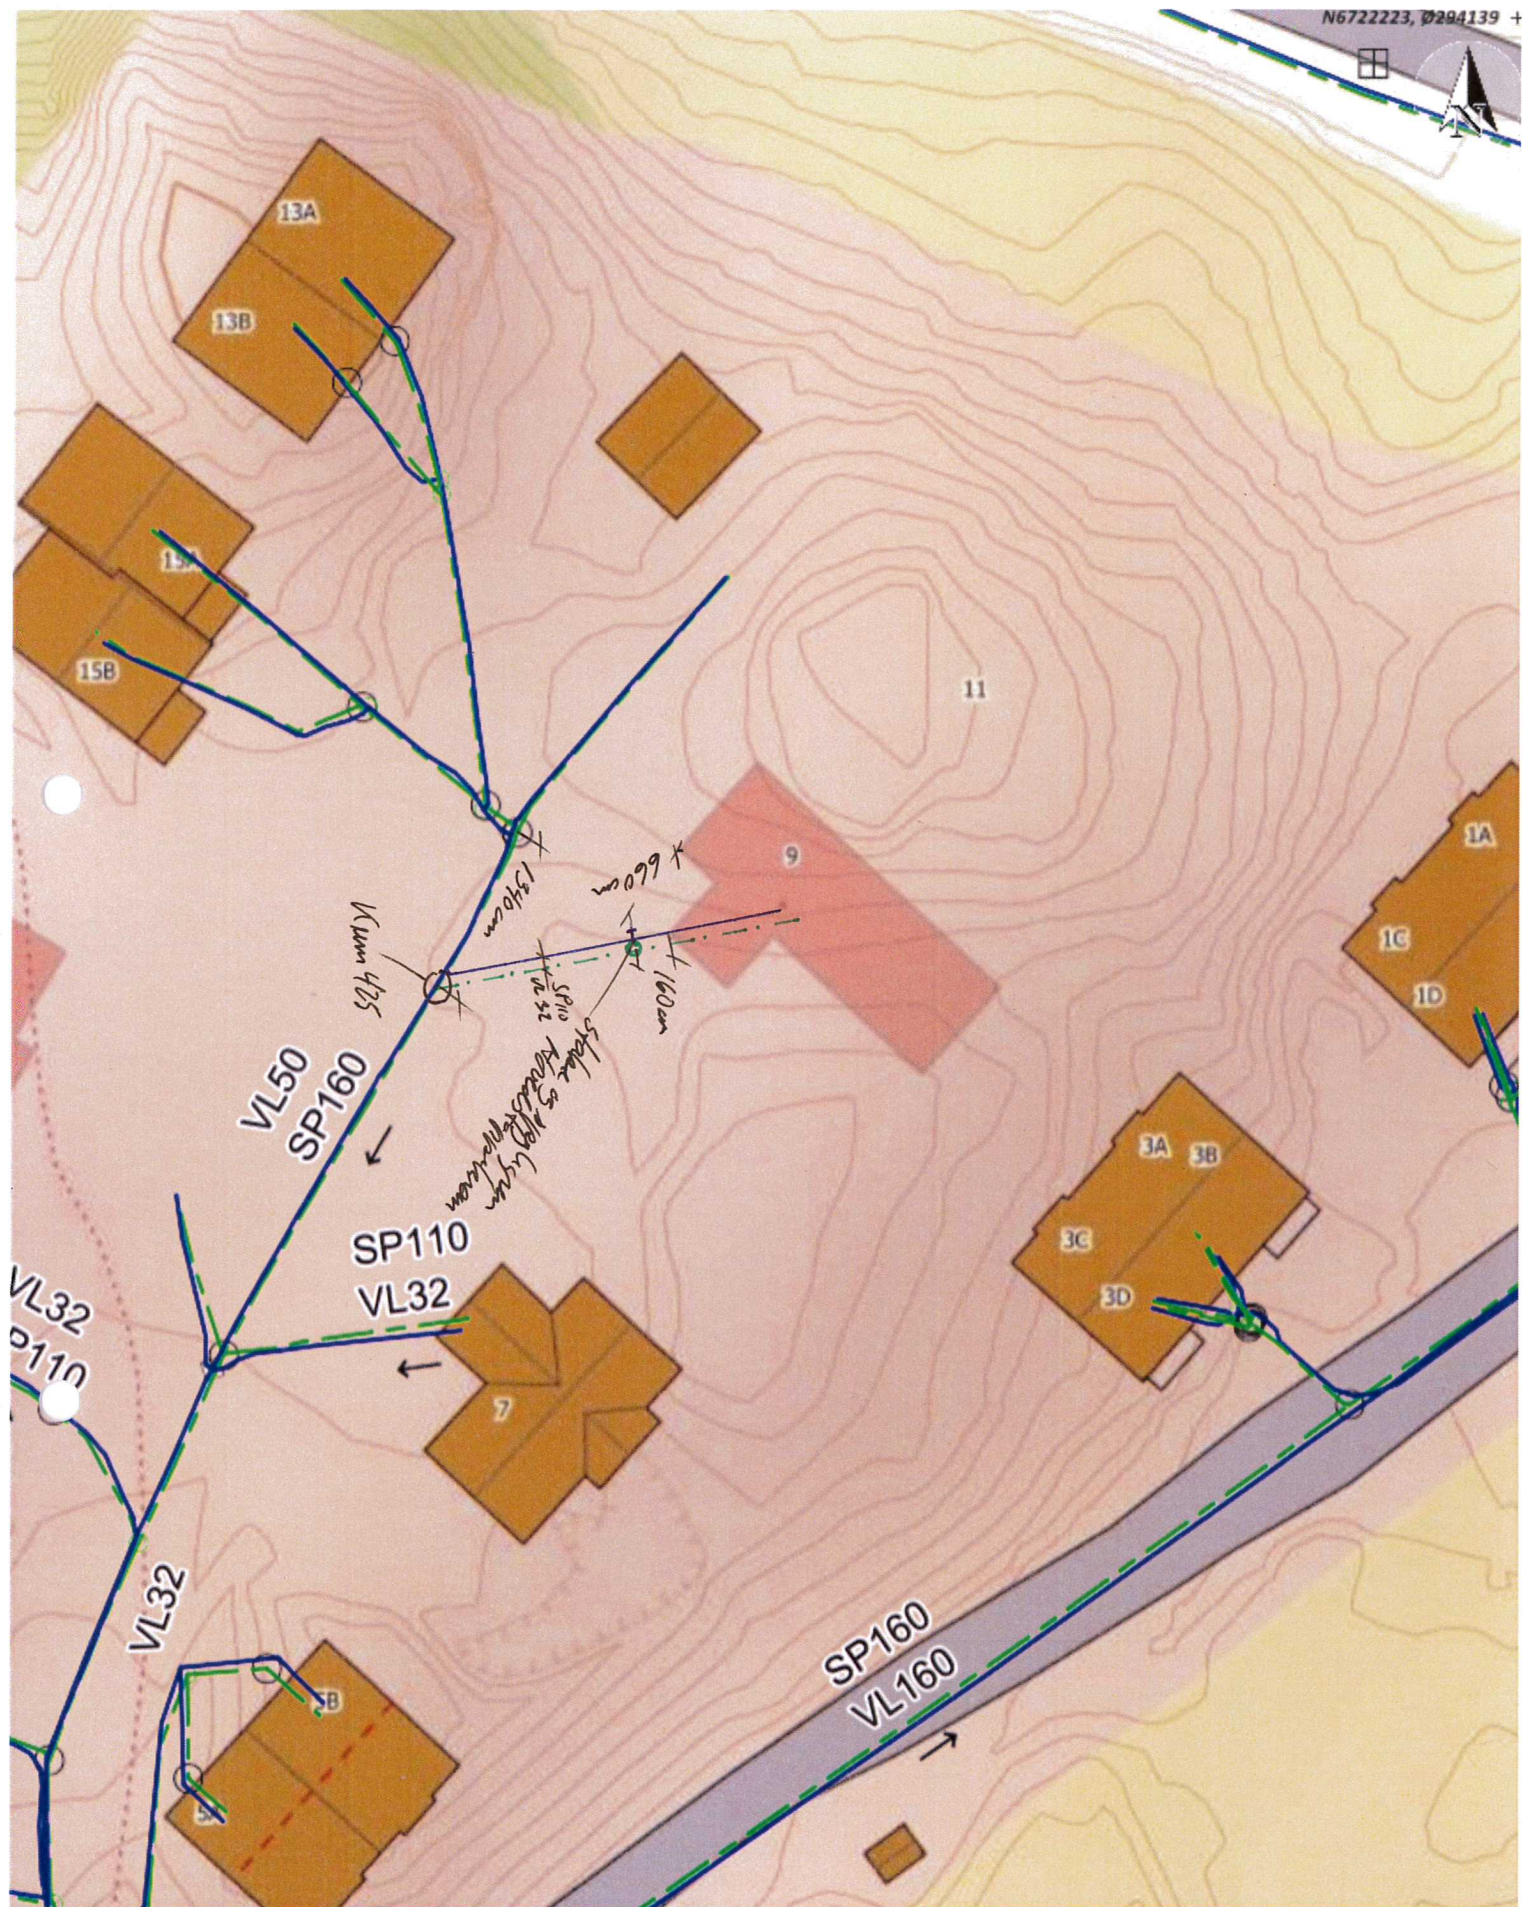

Situasjonskart -

Gnr 141 Bnr 86

Nhdigi.no

Dato: 11-08-2020

Målestokk: 1:500

15m