

Marianne Sandvik,

Hei.




Viser til telefonsamtale.
Gjelder sak 20/7668.

Sender nye tegninger
på brygge, går fra
bredde 5,50 til 4,20.
Ber om at dette kan
vurderes som et
alternativ til tidligere
innsendte søknad

Mvh

Vigdis Hundwies

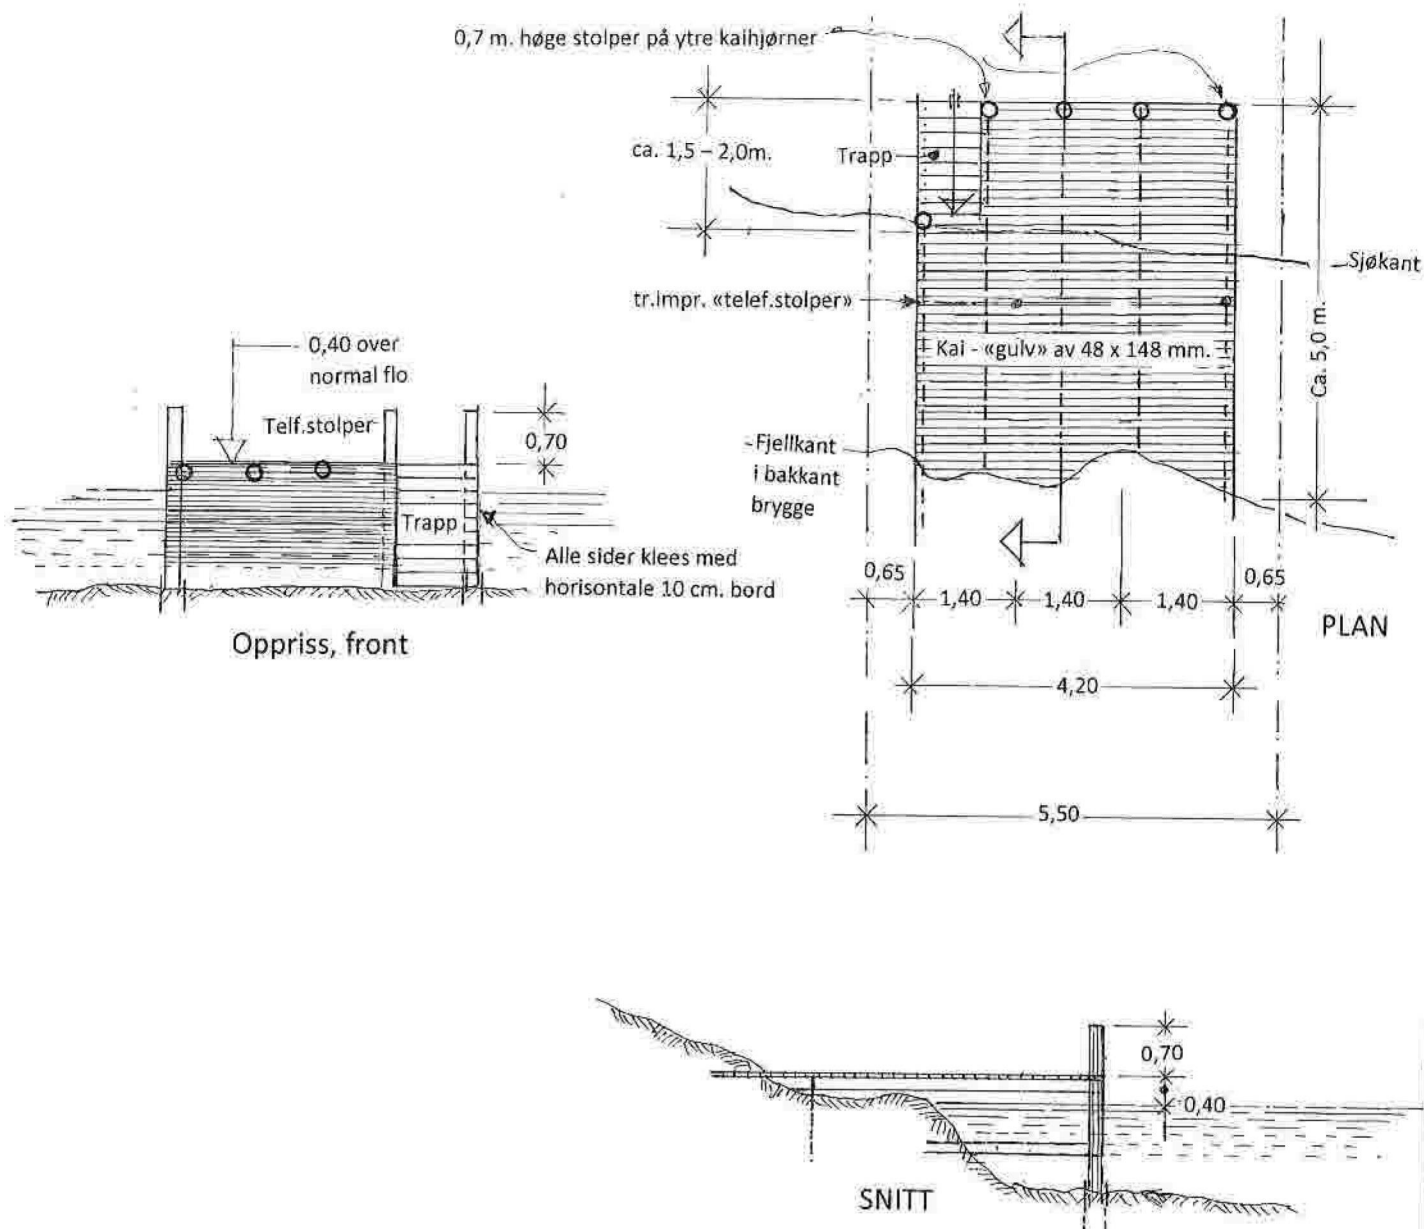

Mål = 1 : 100

Prosj. kai på gnr.58, bnr.137,
Buskeneset, Feste i Alver kommune

Tiltakshaver : Byggmester Jarle Hundvin

Rådal, 24. 02. 2020

Rettet : 25. 02. 2020