

Vedlegg (4)

### SITUASJONSKART

Gnr/Bnr: 357/33  
Adresse: Skorpo 3  
Eigar/søkar: Aud og Martin Seim

Kvalitet: FKB-B


Gjeldande plan: Kommuneplan  
Planformål: LNF

Vår referanse: PAS

Sign. ....




ALVER  
KOMMUNE

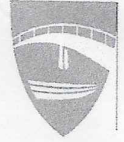

Målestokk: 1:1000  
Dato: 17.03.2020

// — // Gjerde  
- - - - - Usikker eigedomsgranse  
———— Målt eigedomsgranse

■ Bolighus  
■ Andre bygg

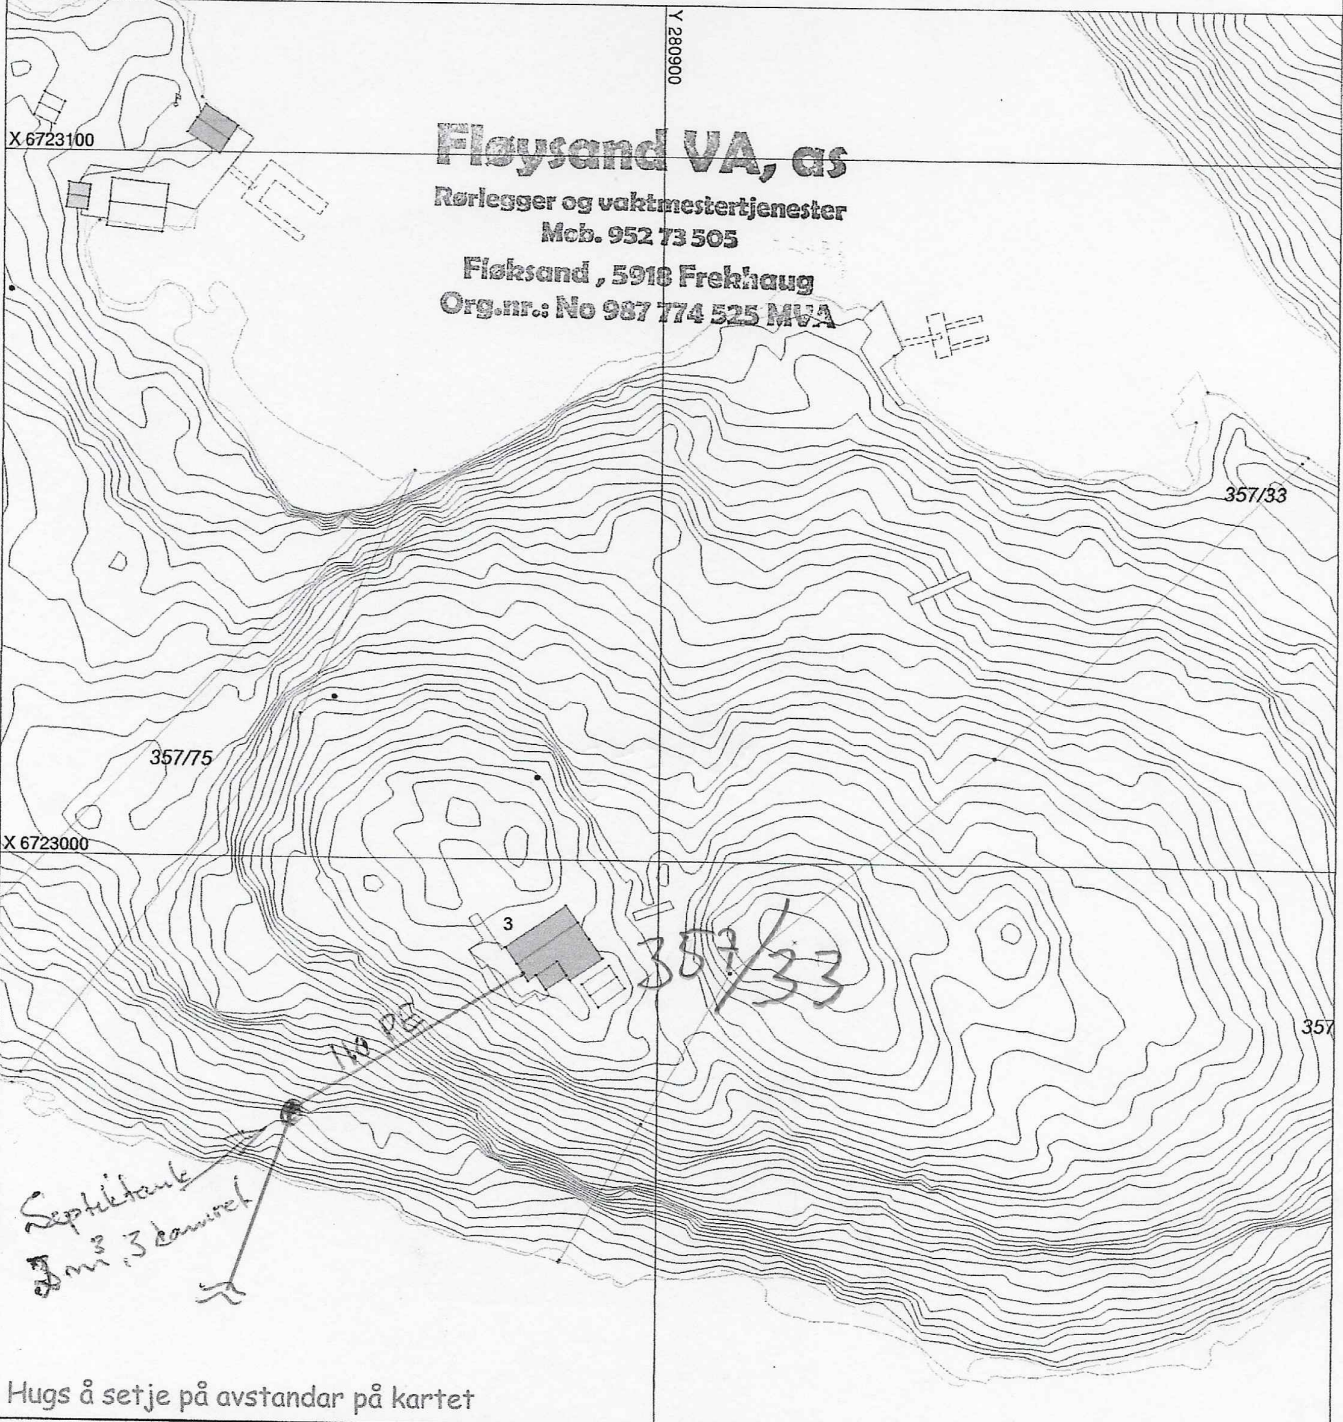

### SITUASJONSPLAN

■ Tiltak

Underskrift Situasjonsplan Dato