


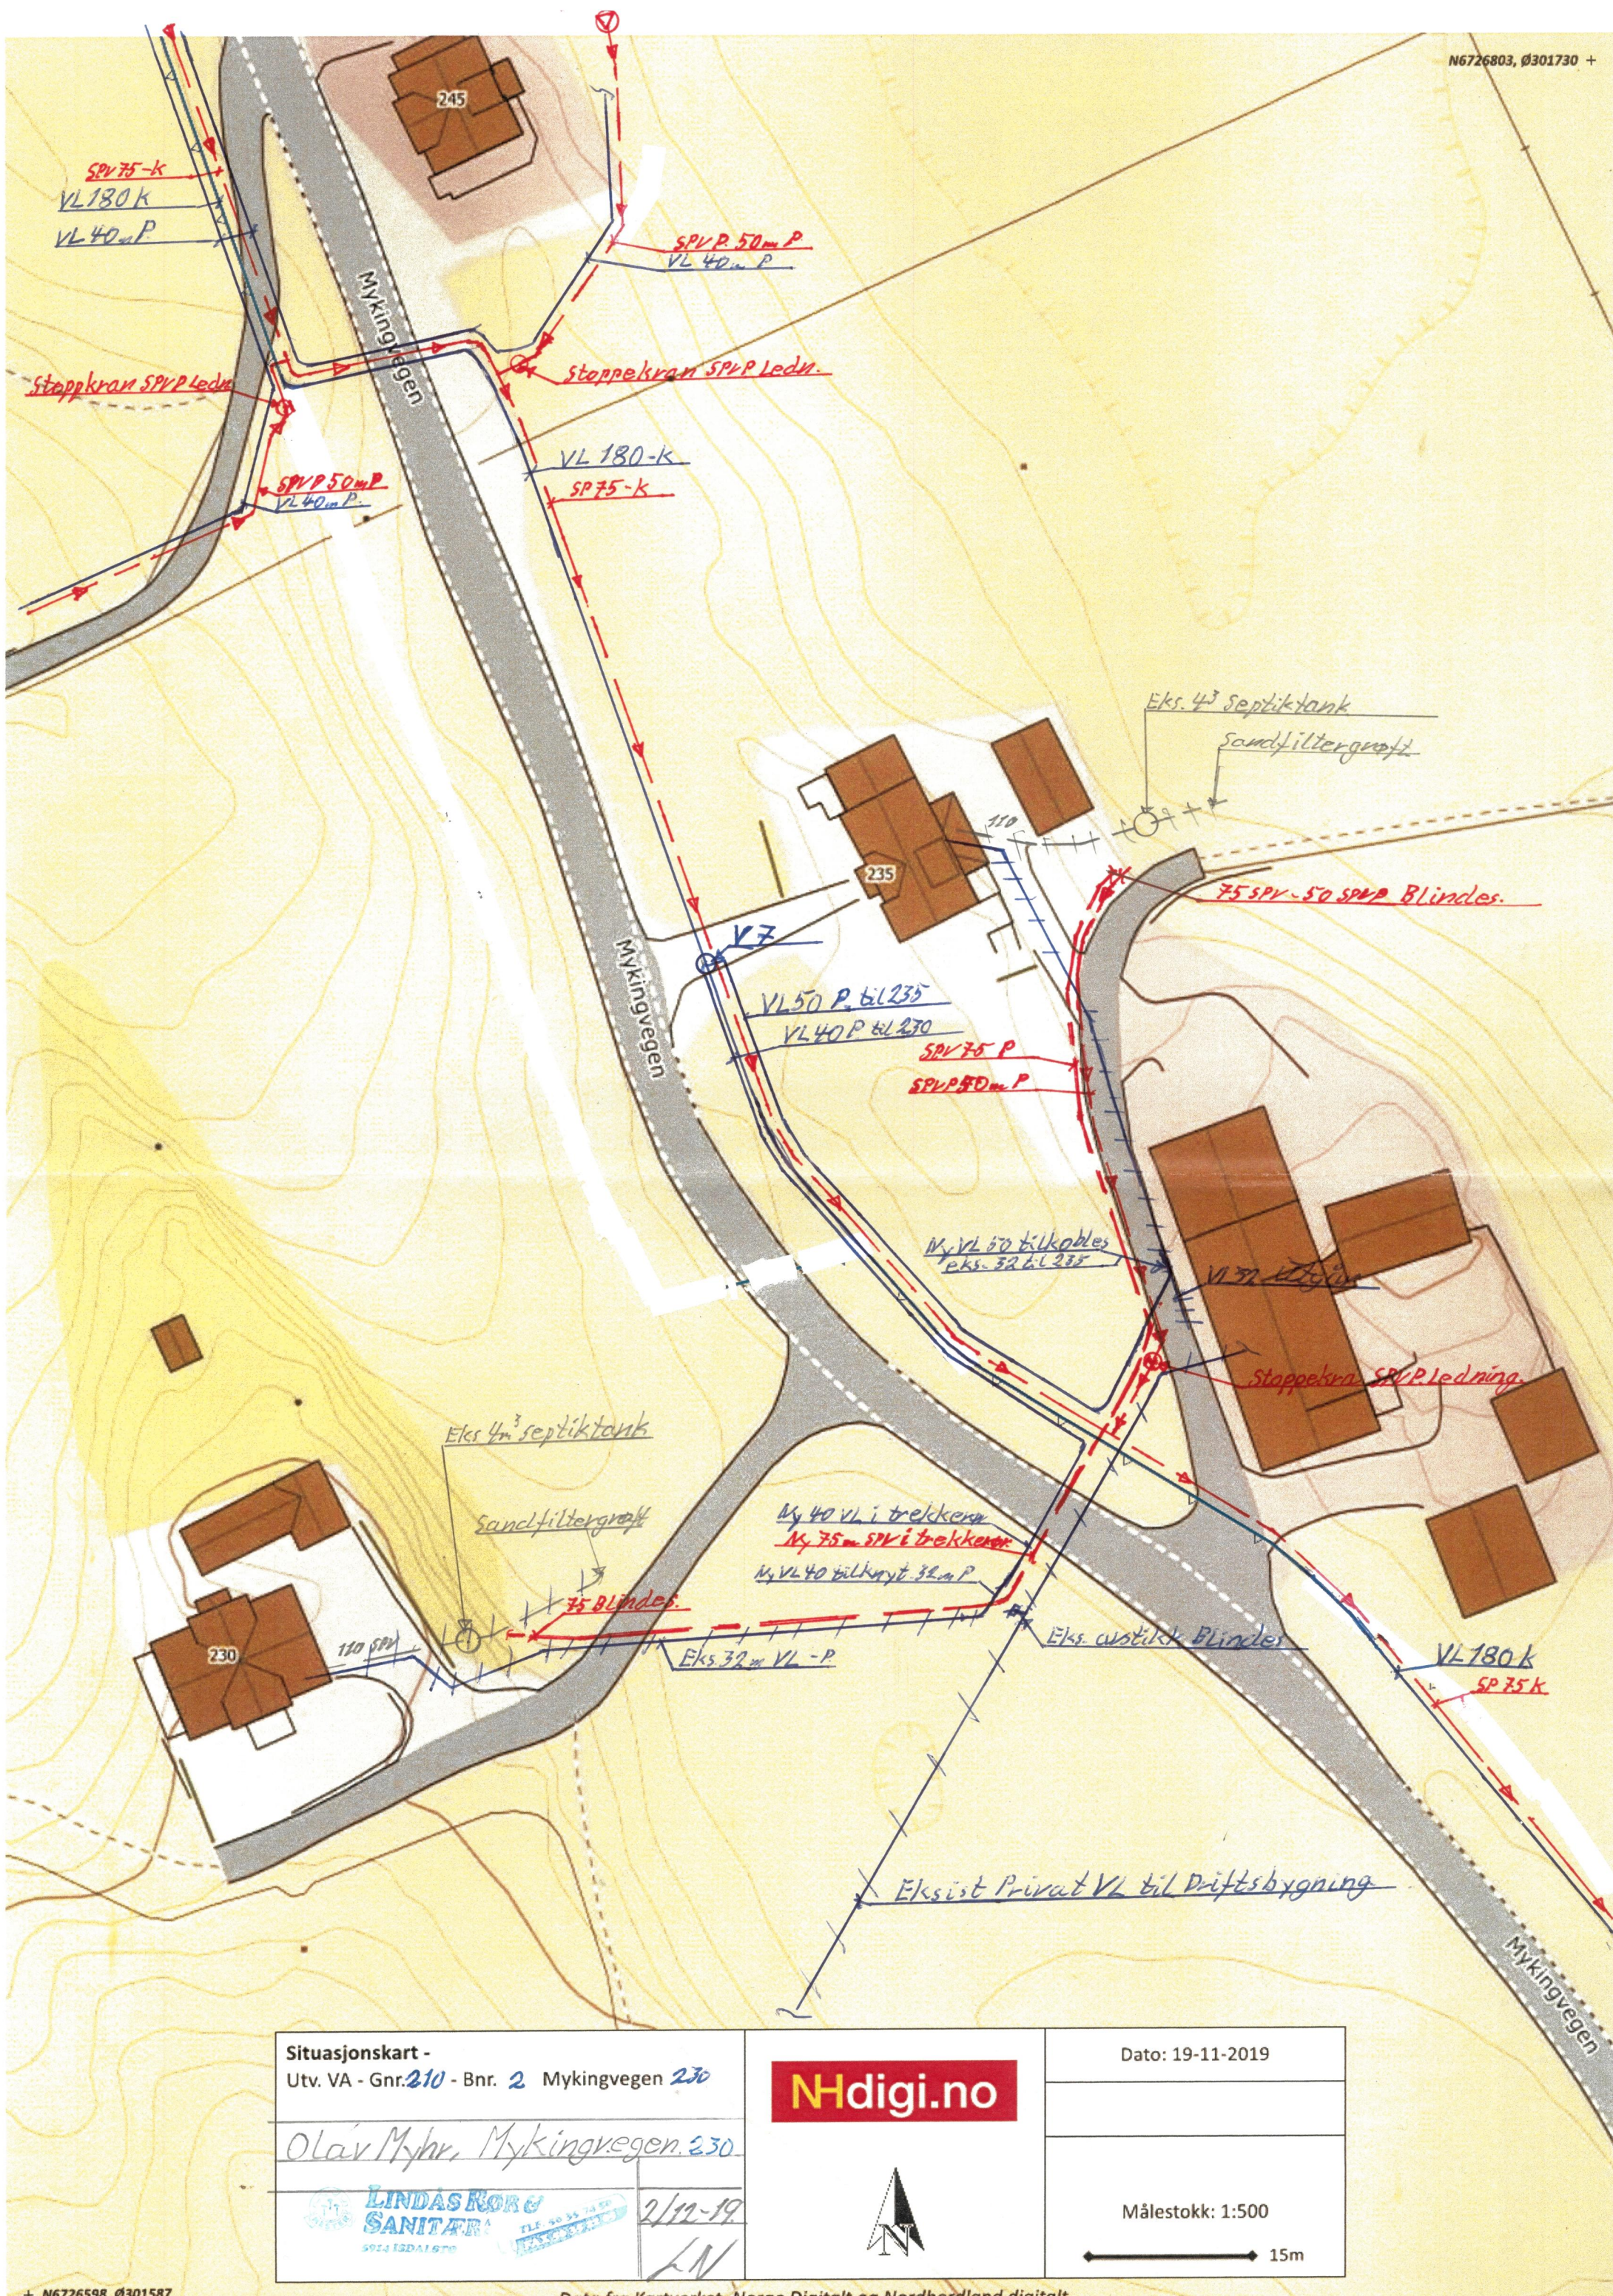

Situasjonskart -
Utv. VA - Gnr. 210 - Bnr. 2 Mykingvegen 230

Olav Myhr, Mykingvegen 230

LINDAS RØR & SANITÆR
5924 ISDALSTØ
Tlf. 50 35 74 50
2/12-19

NHdigi.no



Dato: 19-11-2019

Målestokk: 1:500

15m