

Gnr/Bnr: 357/58 og 357/61
Adresse: Sætreviksmarka 118 og 120
Eigar/søkar: Mathiesen og Løtvedt

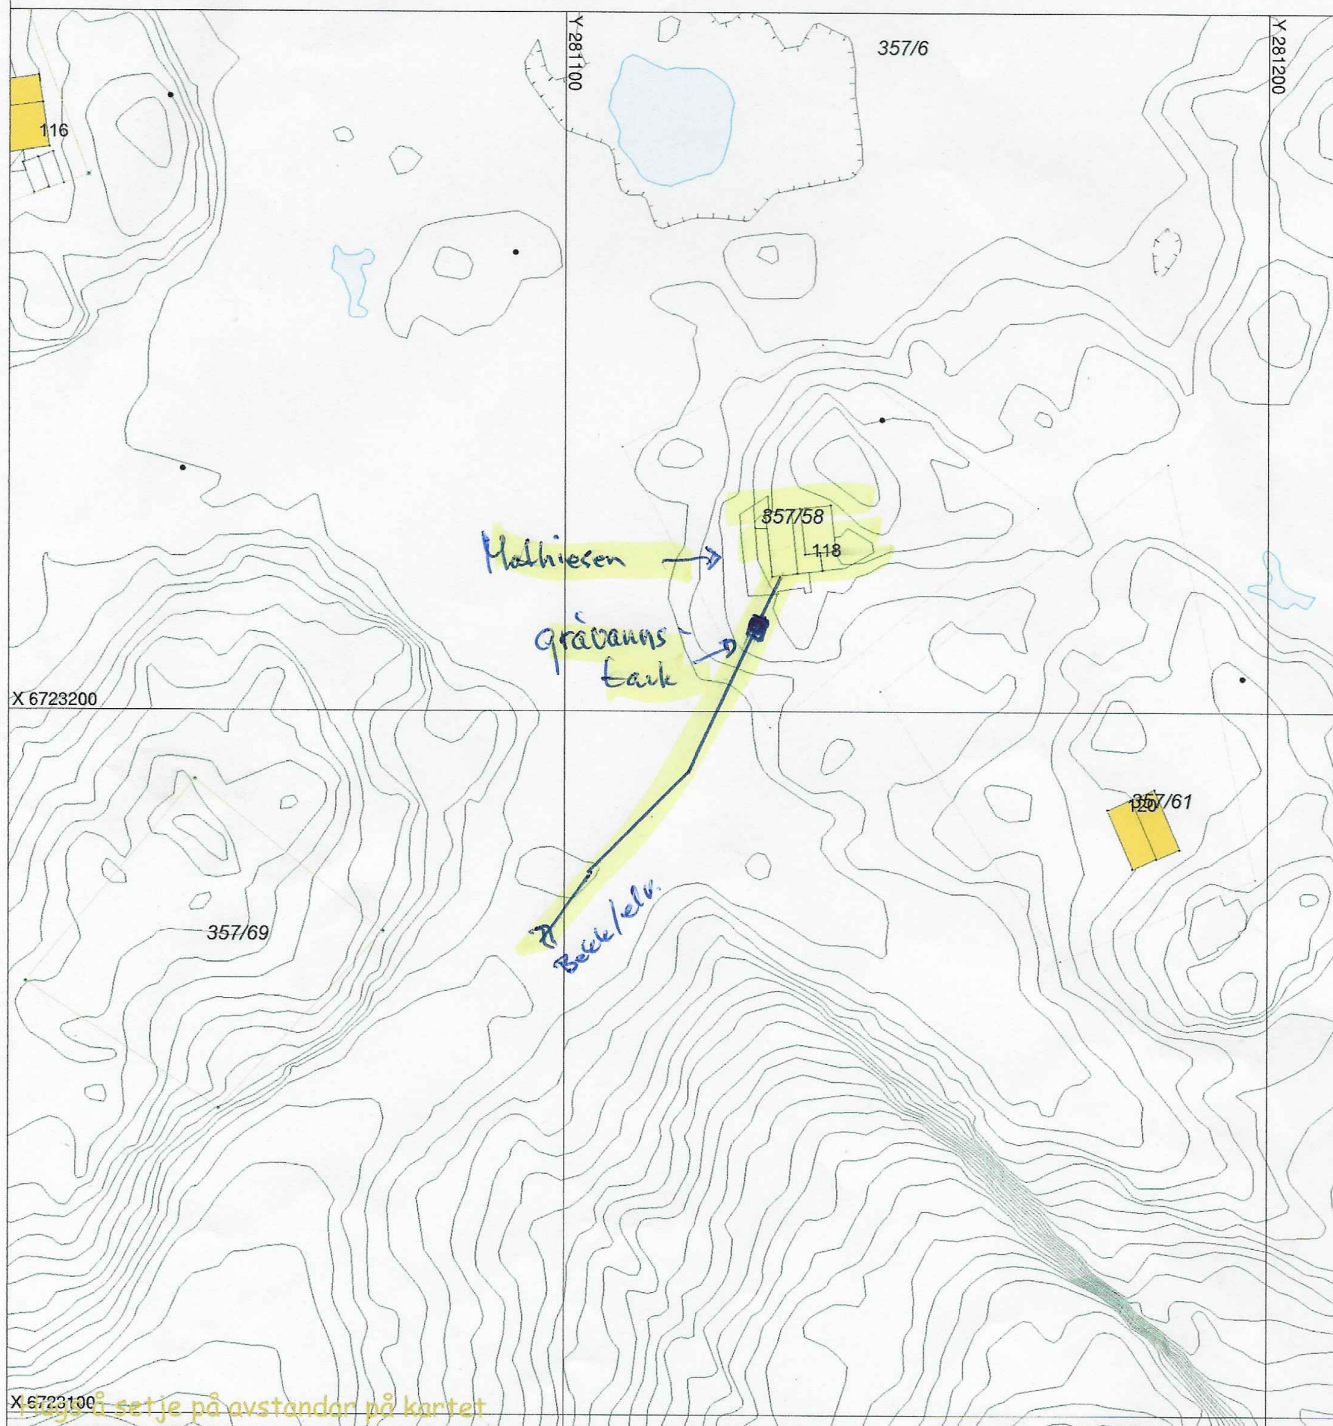
Målestokk: 1:1000
Dato: 27.02.2020

 Gjerde
 Usikker eigedomsgrense
 Målt eigedomsgrense

 Bolighus

 Andre bygg

Sign.

**ALVER
KOMMUNE**

Tiltak

Underskrift Situasjonsplan

Dato