




06.06.2019

### Tilbakemelding når det gjeld Løypetona og brannvesenets tilkomst

COWI har gjort ein vurdering for å etablere parkeringsplassar ved Løypetona. NGIB (Nordhordland og Gulen Interkommunale Brannførebyggjande avdeling) har ingen motførestelling til forslag om parkering langs bygget om det vert minimum 3 meter brei køyreveg på sida parkeringsplassane og at det ikkje vert parkering på endane slik skissa under visar.

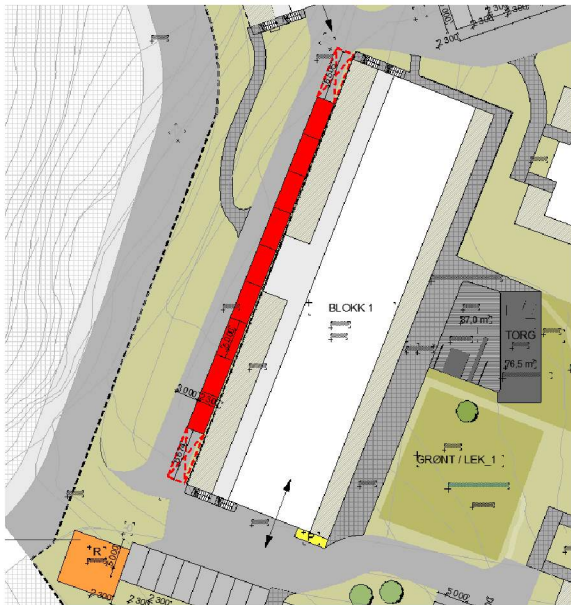


Skisse med 8 parkeringsplassar langs bygget

NGIB tilrår oppstillingsplass for brannvesenets mannskapsbil og tankbil framfor konteinrar og parkering, sjå skissa under.



For å kunne kjøre forbi oppstillingsplass med eksempelvis sjukebil for tilkomst til bygga lengre nede, må veg forbi oppstillingsplass må ha minimum bredde på 3 meter. Visar til prinsippskisse for brannredningsareal i gatelaup.

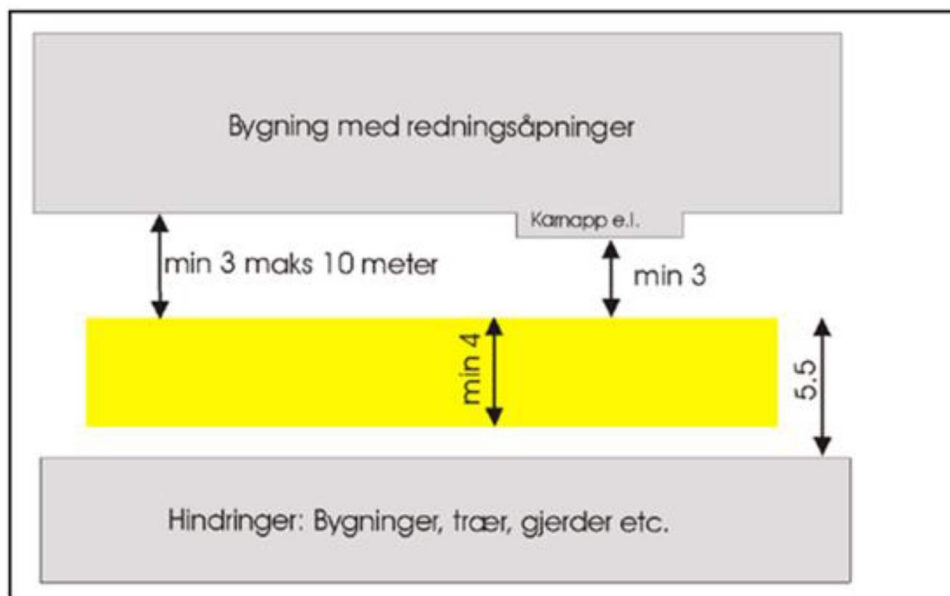

Prinsippskisse for brannredningsareal i gatelaup

NGIB konkluderer med at COWI kan la ARK etablere parkeringsplasser; 8 plasser langs med framsida av bygget.

Med vennleg helsing

Ann-Therese Strønen

Nordhordland og Gulen Interkommunale  
Brannførebyggjande avdeling

Postadresse  
Dokumentsenteret,  
Kvernhusmyrane 20,  
5914 ISDALSTØ

Besøksadresse  
Stølen 7,  
5911 Alversund

Telefon  
56 35 50 00

Telefaks  
56 37 51 01

Konto  
7413 05 01005

Organisasjonsnr.  
935 084 733