




o G1

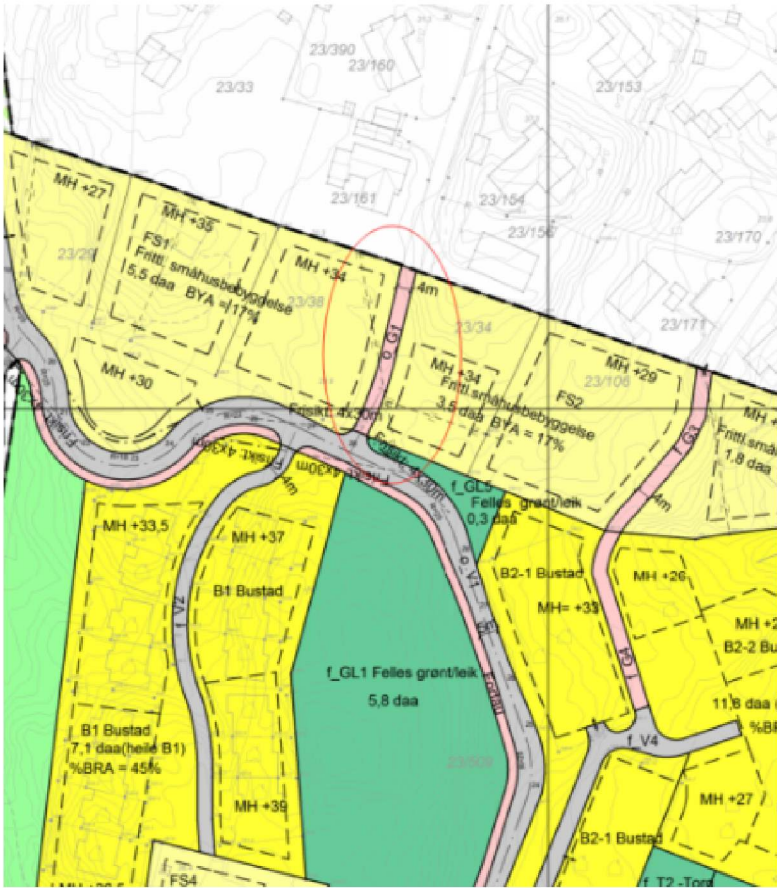

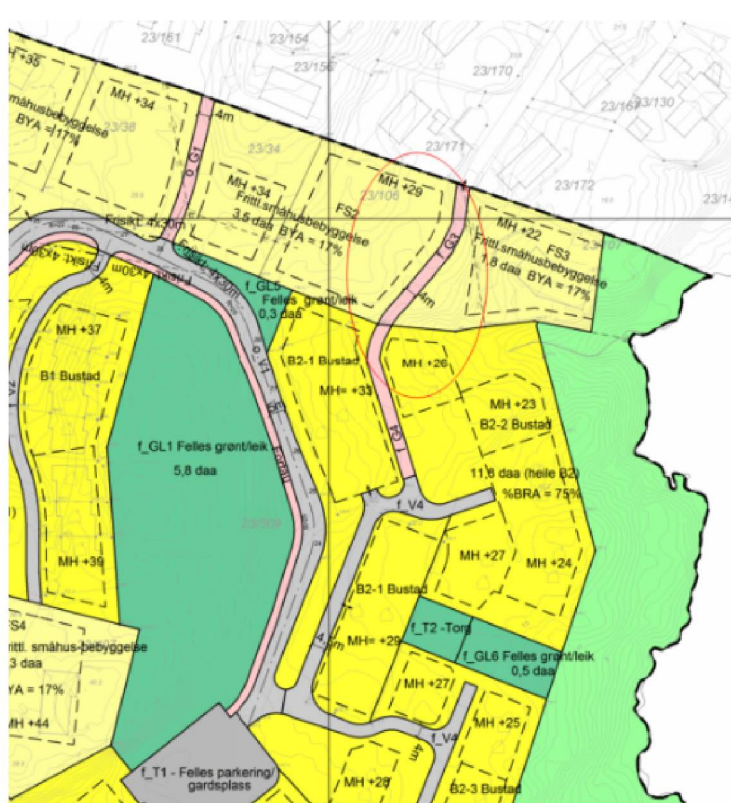

f G3

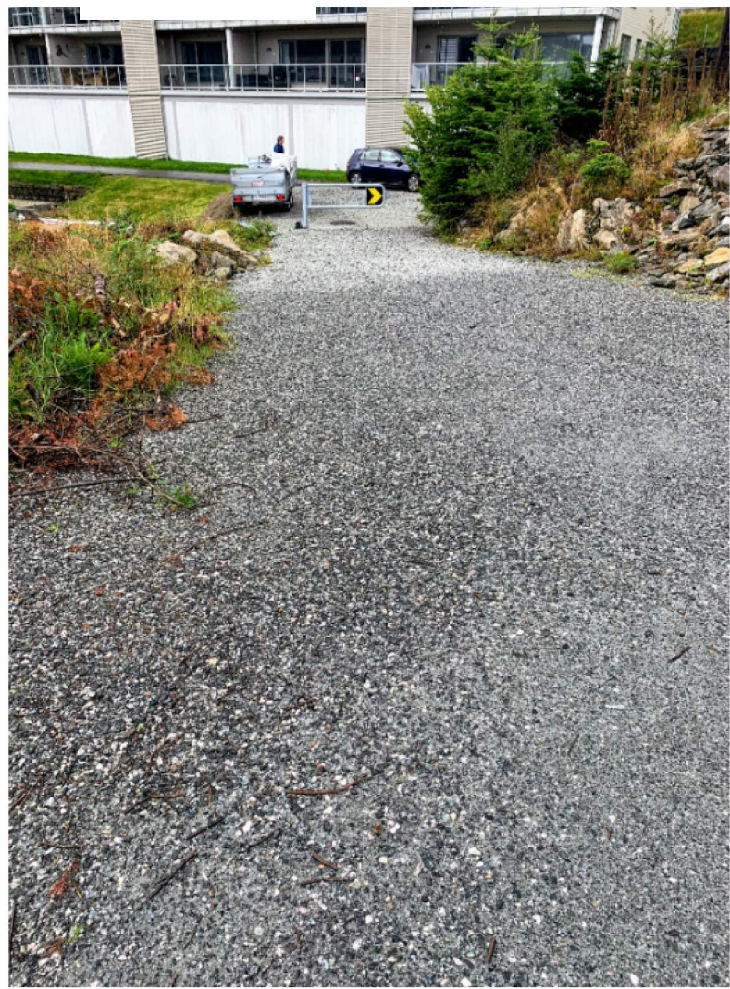

Parkering langs bygg



Ekstra parkering der
avfallscontainere stod
tidligere



Nyetablert
renovasjonsløsning

