

Kartvedlegg til protokoll for oppmålingsforretning

Alver Kommune

N

Eigedom
496/3

Saks nr
202013070

Oppdragnr

Rekvirent
Pletten Claus Bertin


Forretningsdato
31/7/2020

Landmålar
Kjartan Medaas

Målestokk 1:500

0 5 10 15 20 m

Beskriving/avtalar:

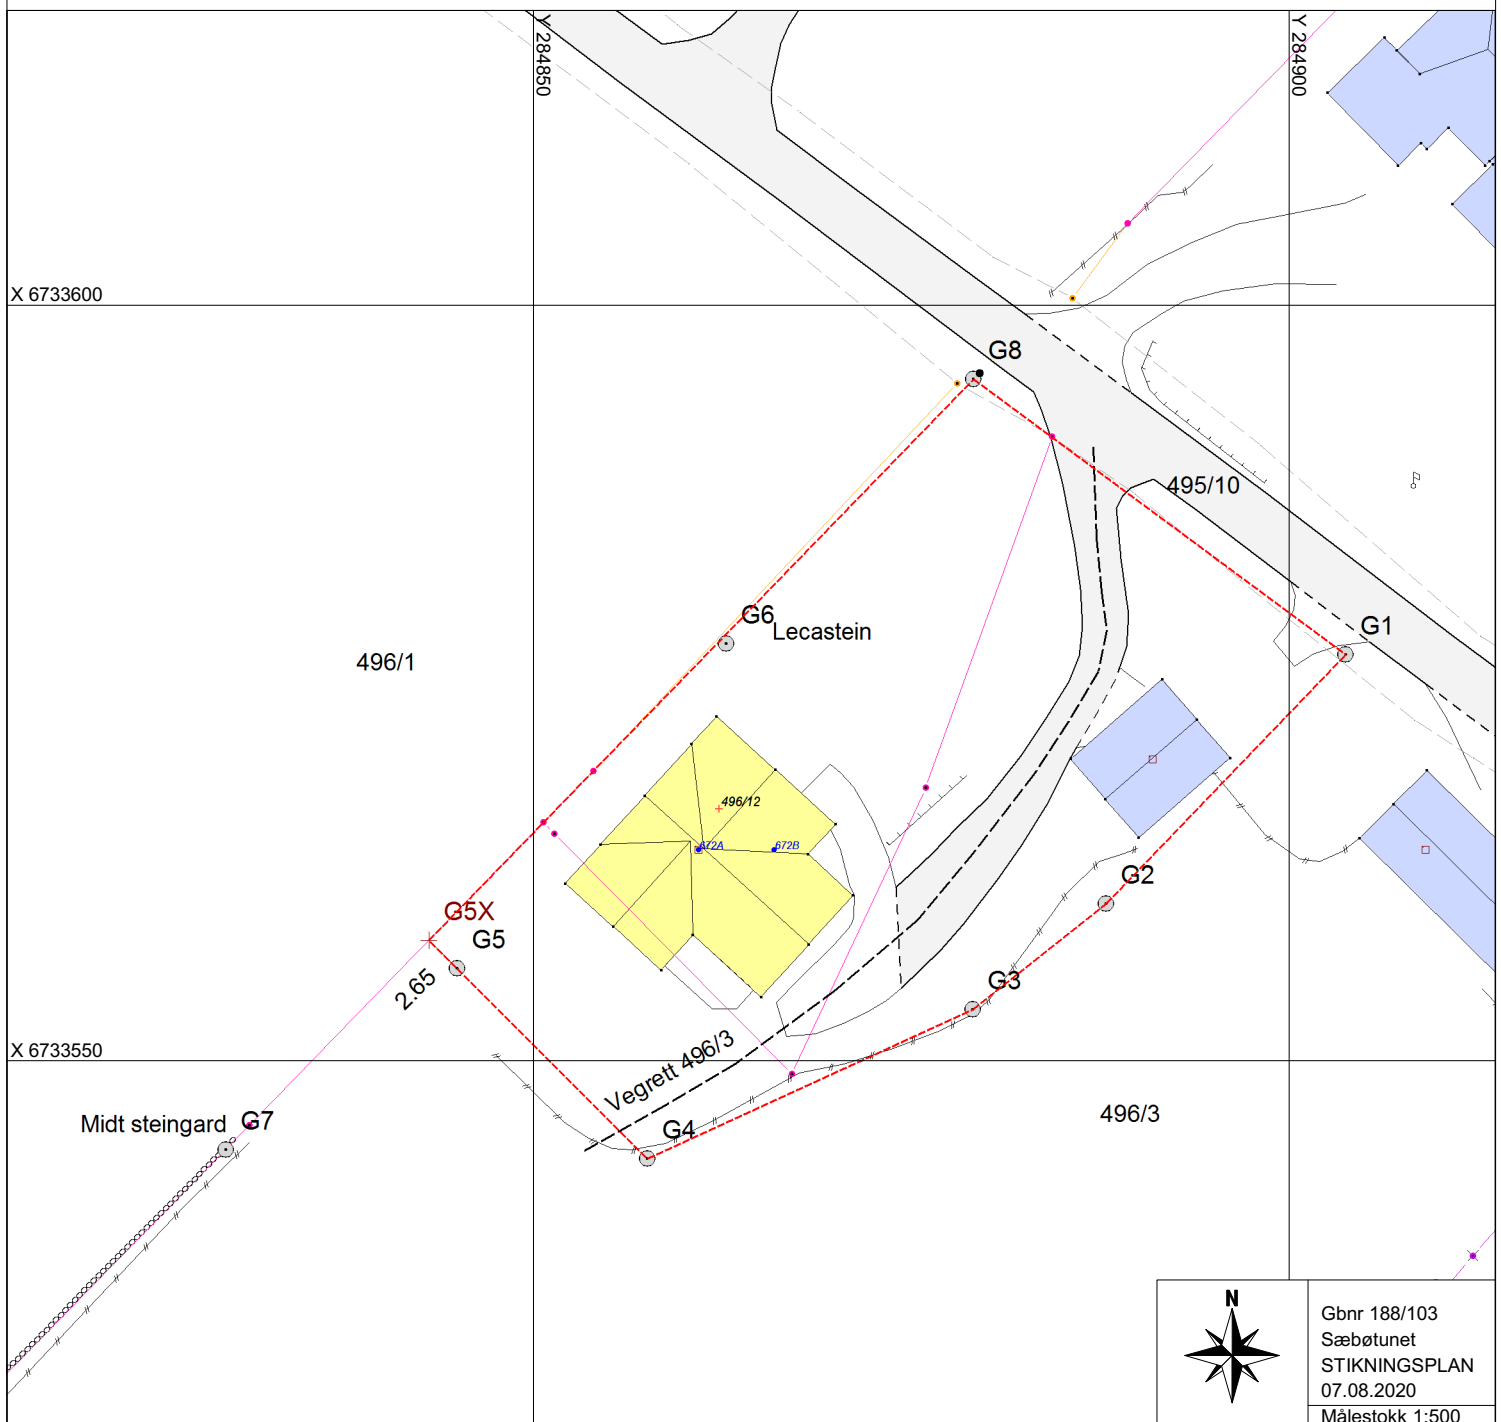

Gbnr 188/103
Sæbøtunet
STIKNINGSPLAN
07.08.2020
Målestokk 1:500