


Ⓔ NY FASADE

Påbygg

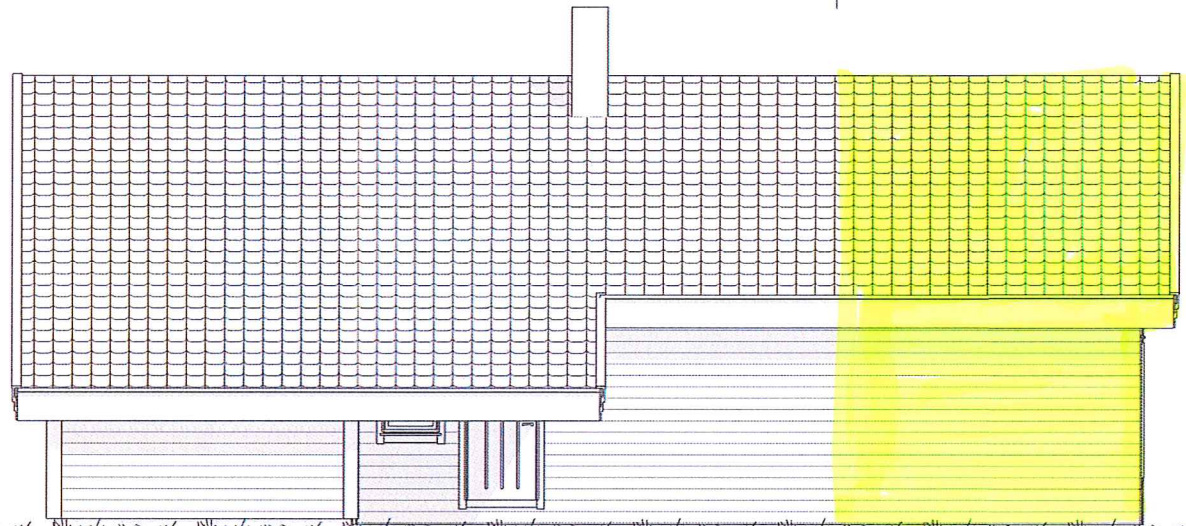

ØST


Påbygg



VEST



NORD

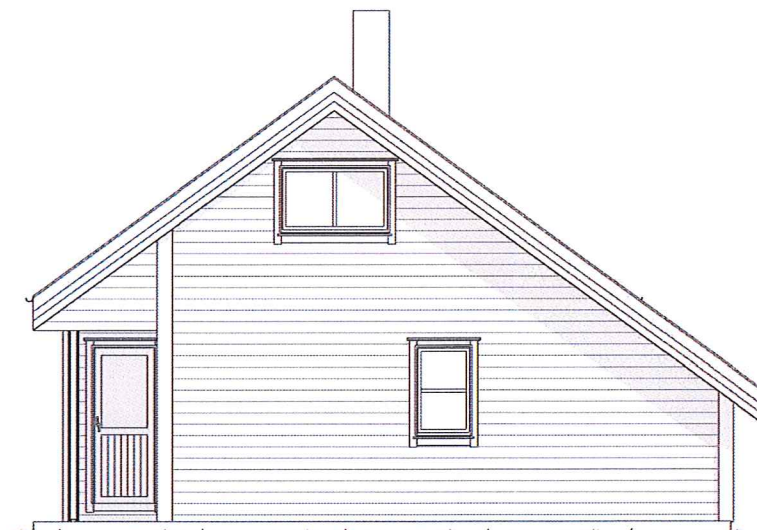

SØR




UTARBEIDET AV:	DAK - PARTNER	
TILTAKSHAVER:	Reidun Stall og Pål Erik Glomsaas	G.nr/B.nr: 7/11
BYGGEPLASS:	Stallavegen 90	KOMMUNE: Alver

DAK - PARTNER
Lyngvegen 2, 5914 Isdalstø

TEGN, INNHOLD:	Fasader			MÅLESTOKK:	1 : 100
PROSJEKT:	Hytte - påbygg			PROSJEKT NR:	
	DATO:	TEGN:	REV:	TEGN.NR:	102
	14-07-20	1:100	B		

Ⓔ NY FASADE

Påbygg

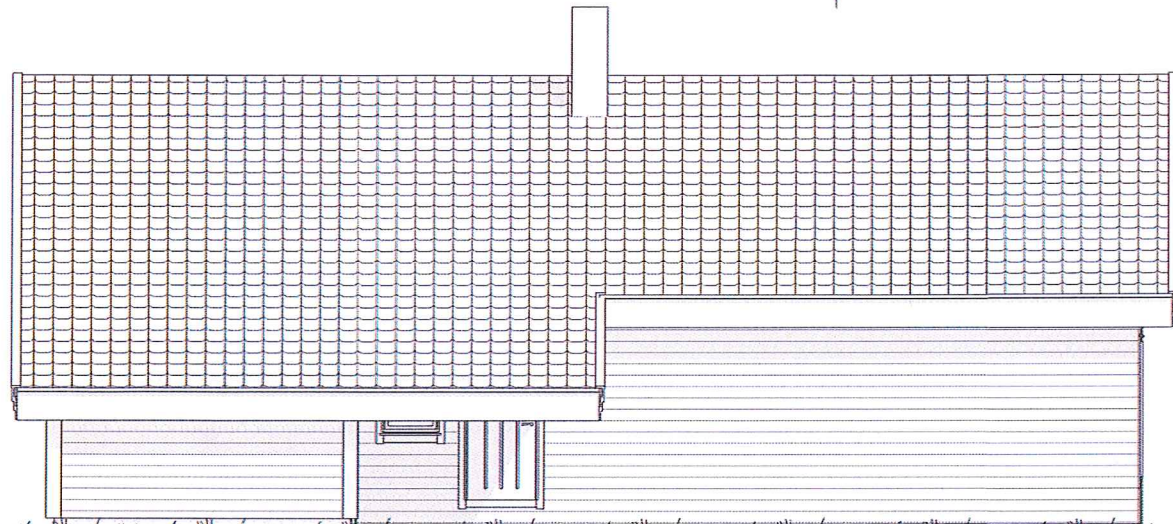

ØST

Påbygg



VEST



NORD



SØR



UTARBEIDET AV:	DAK - PARTNER	G.nr/B.nr:	7/11
TILTAKSHAVER:	Reidun Stall og Pål Erik Glomsaas	KOMMUNE:	Alver
BYGGEPLASS:	Stallavegen 90		

DAK - PARTNER

Lyngvegen 2, 5914 Isdalstø

TEGN, INNHOLD:	Fasader	MÅLESTOKK:	1 : 100
PROSJEKT:	Hytte - påbygg	PROSJEKT NR:	
		TEGN NR:	102
DATO:	14-07-20	TEGN:	1:100
REV:	B		