
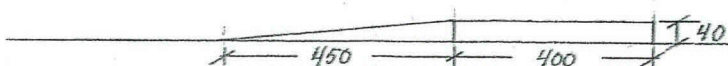
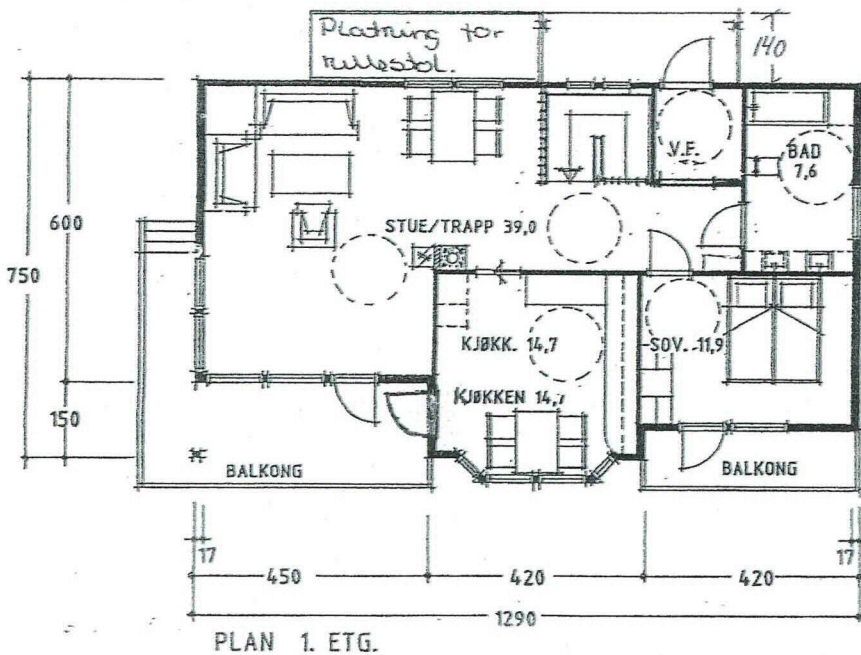
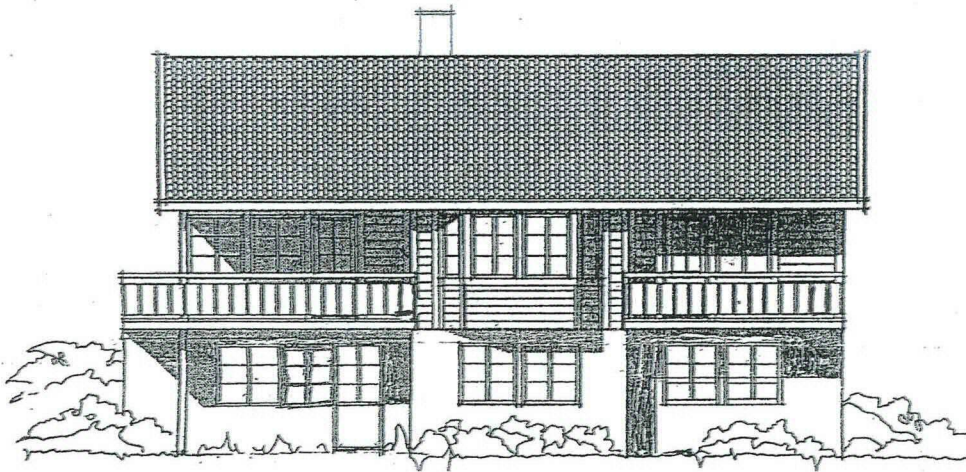


PER OLE EIDE

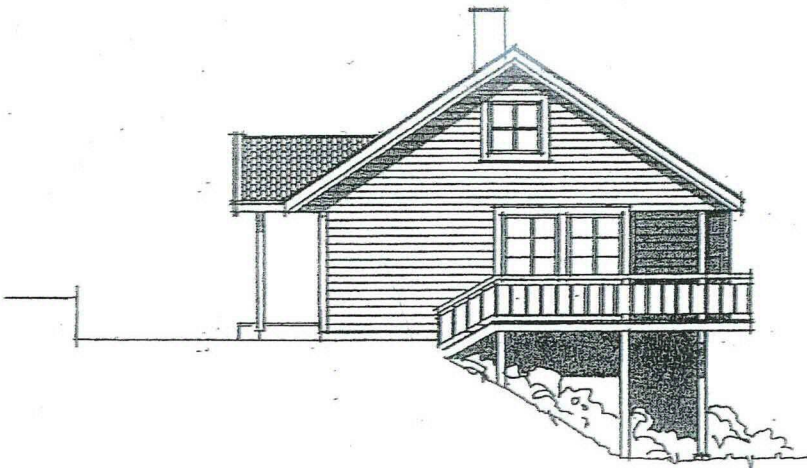

SNITT AV PLATNING
FOR RULLESTOL