



E-1

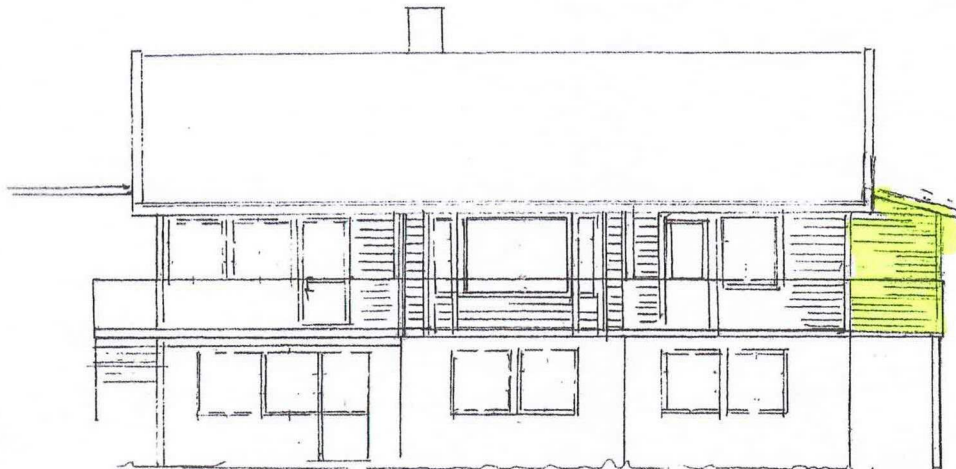



3900 2500 1700

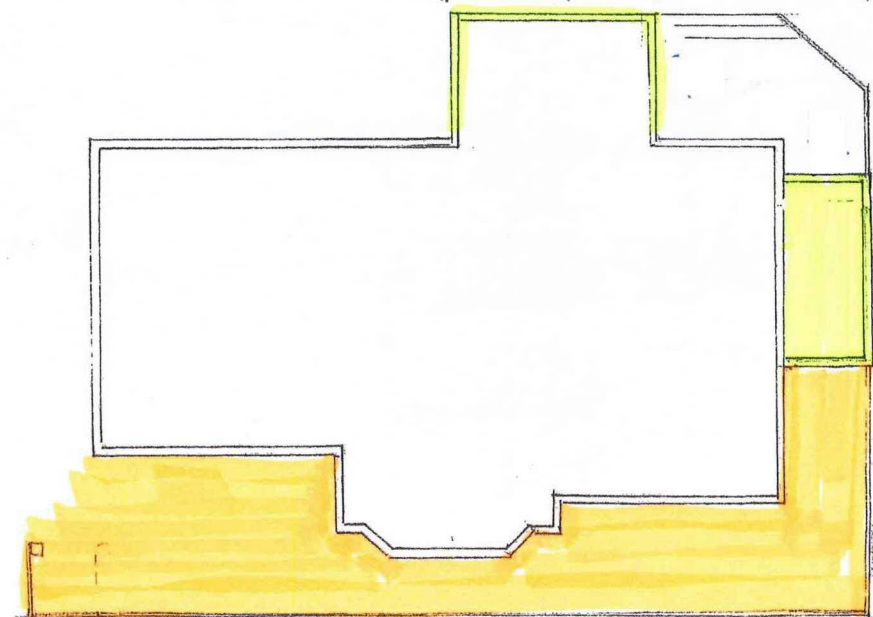

16000




3600
4100
3600

-  = tilbygg og isolerte vegger under takoverbygg
-  = utviding av terrasse



P.O. EIDE - FRATSBYUN. 79
1:100 DATO 4.10.2018
REV.
SIGN. AKC
© KOMPLETT UTEMILJØ AS

E-2

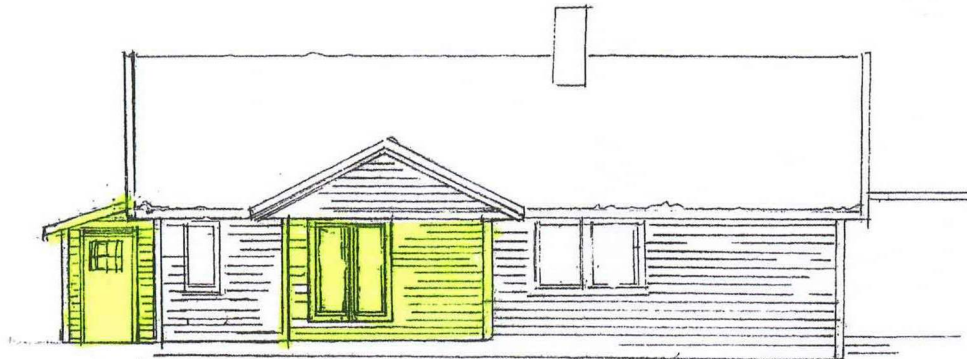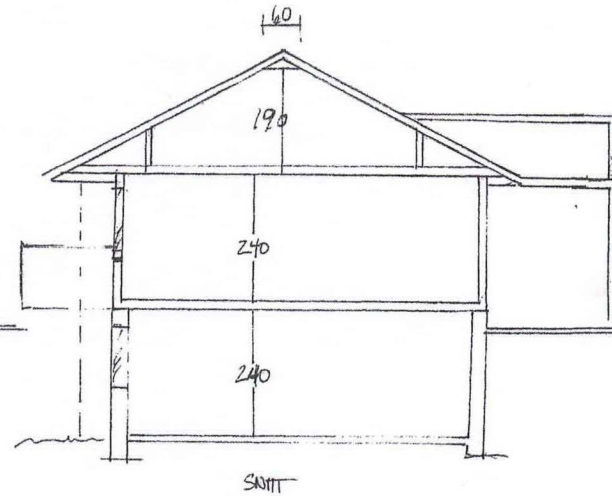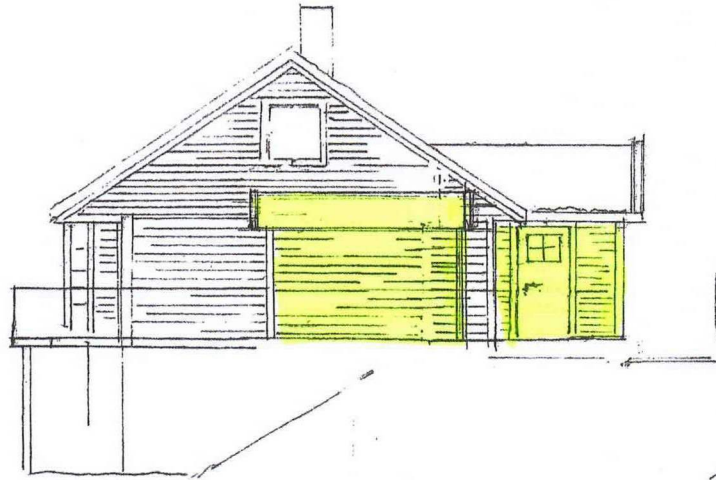

P.O. EIDE - FLÅTØYUN. 79

1:100 DATO: 4.10.2018

REV:

SGD: ALK

© KOMPLETT UTEMILJØ AS

E-3



Allen