

EKSISTERENDE SITUASJON

ambita

Eiendomsgrenser

- Middels - høy nøyaktighet
- Mindre nøyaktig
- Lite nøyaktig
- Skissenøyaktighet eller uviss
- Omtvistet grense
- - - Vannkant
- - - Vegkant
- - - Fiktiv grenselinje Målestokk 1:8000
- - - Teigdelelinje
- - - Punktfeste


Kommune: 4631 Alver
 Eiendom: 4631/99/4/0/0



Dato: 10.8.2020

X:\pro 61251 - pro 6200061698_Lindåsvegen 2086 (2020).pln

Plottet 18.08.2020 av mm253

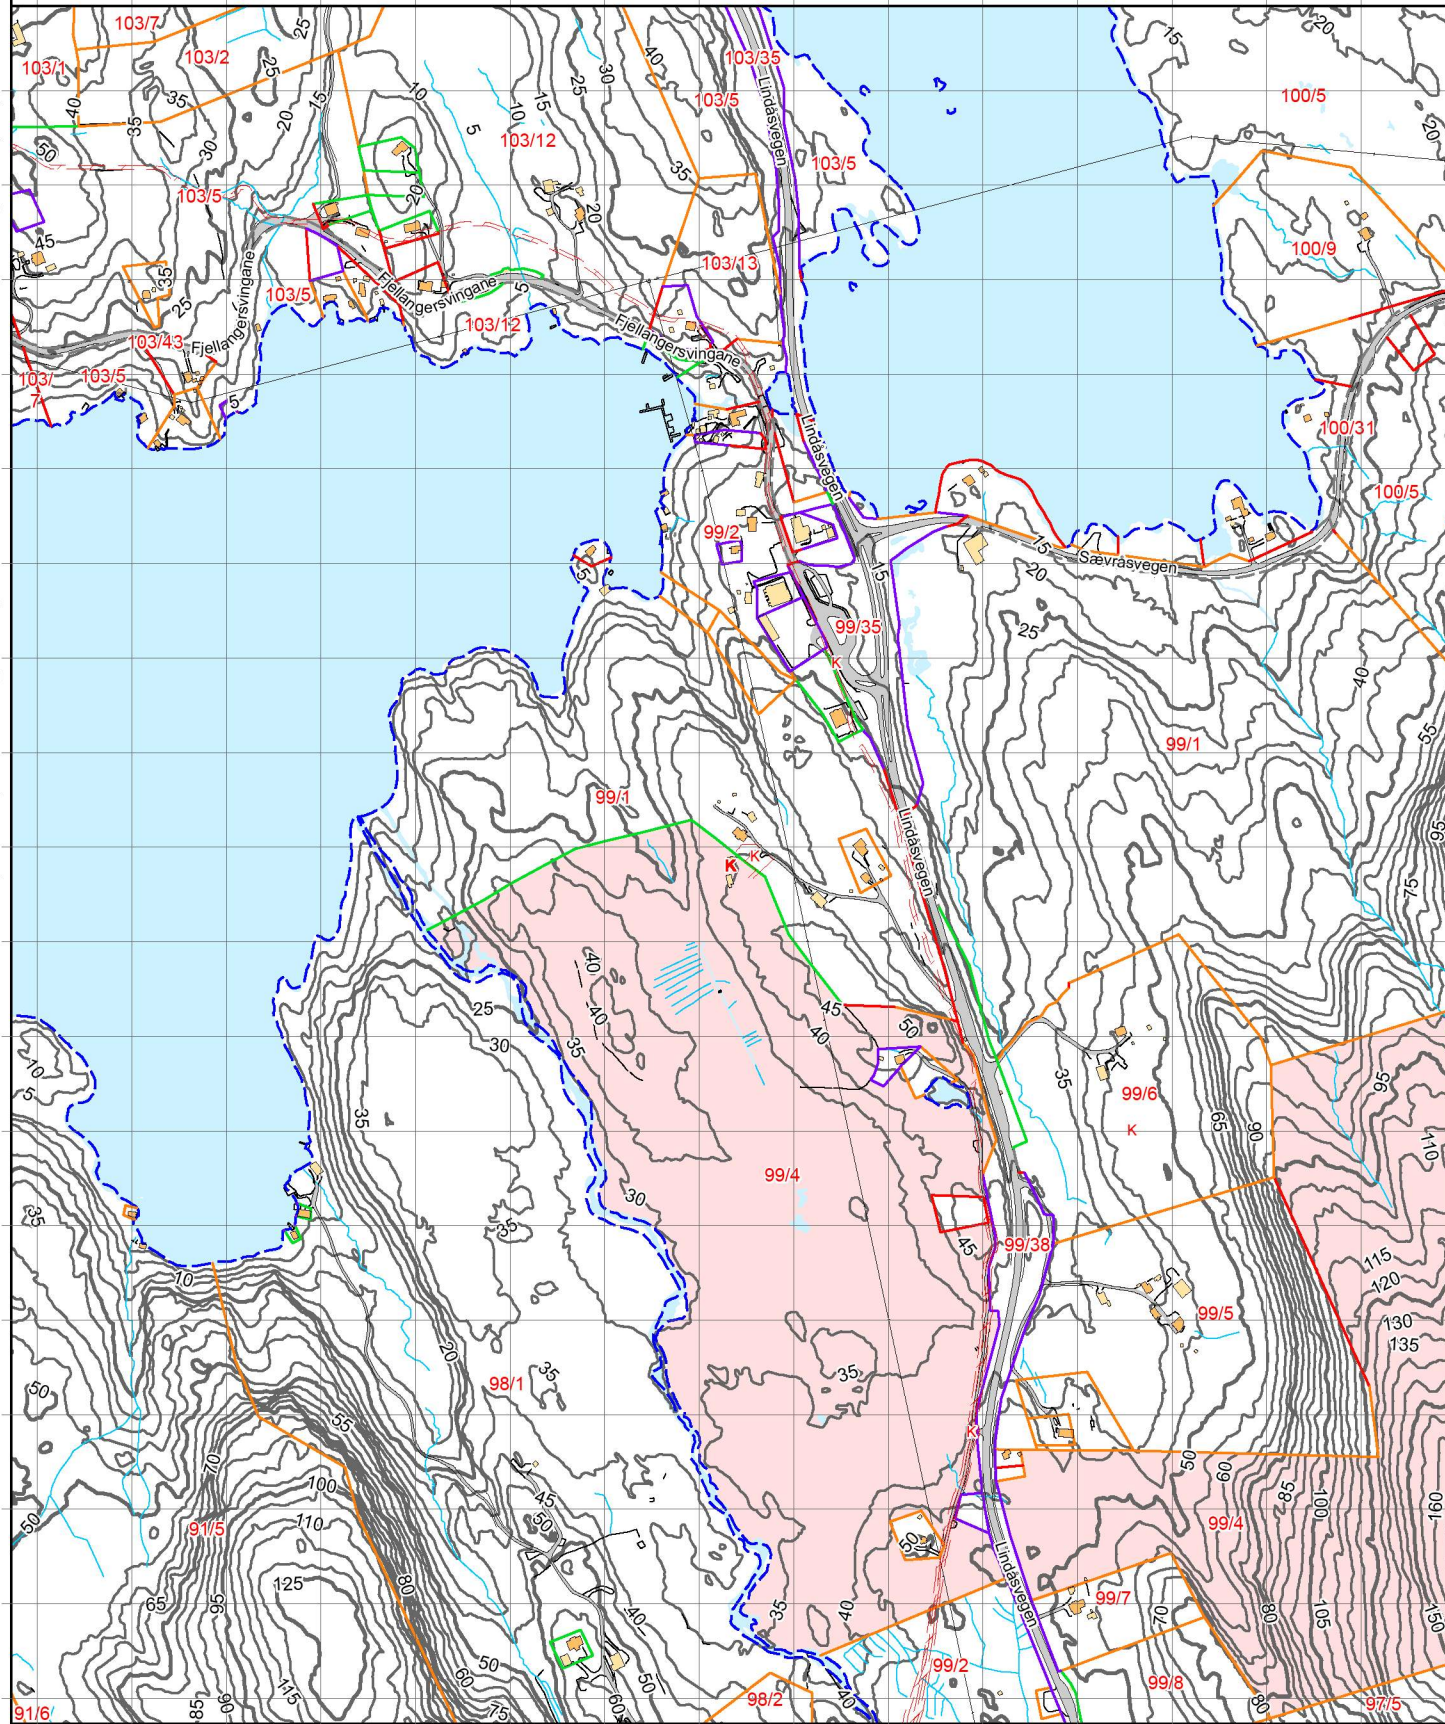

Kartgrunnlag: Geovekst - 8193

Det tas forbehold om feil og mangler i kartet.
 Kartet kan ikke benyttes i byggesaksbehandling.

OMSØKT SITUASJON

ambita


Eiendomsgrenser

- Middels - høy nøyaktighet
- Mindre nøyaktig
- Lite nøyaktig
- Skissenøyaktighet eller uviss
- Omtvistet grense
- - - Vannkant
- - - Vegkant
- - - Fiktiv grenselinje Målestokk 1:8000
- - - Teigdelelinje
- - - Punktfeste

Kommune: 4631 Alver
 Eiendom: 4631/99/4/0/0



Dato: 10.8.2020

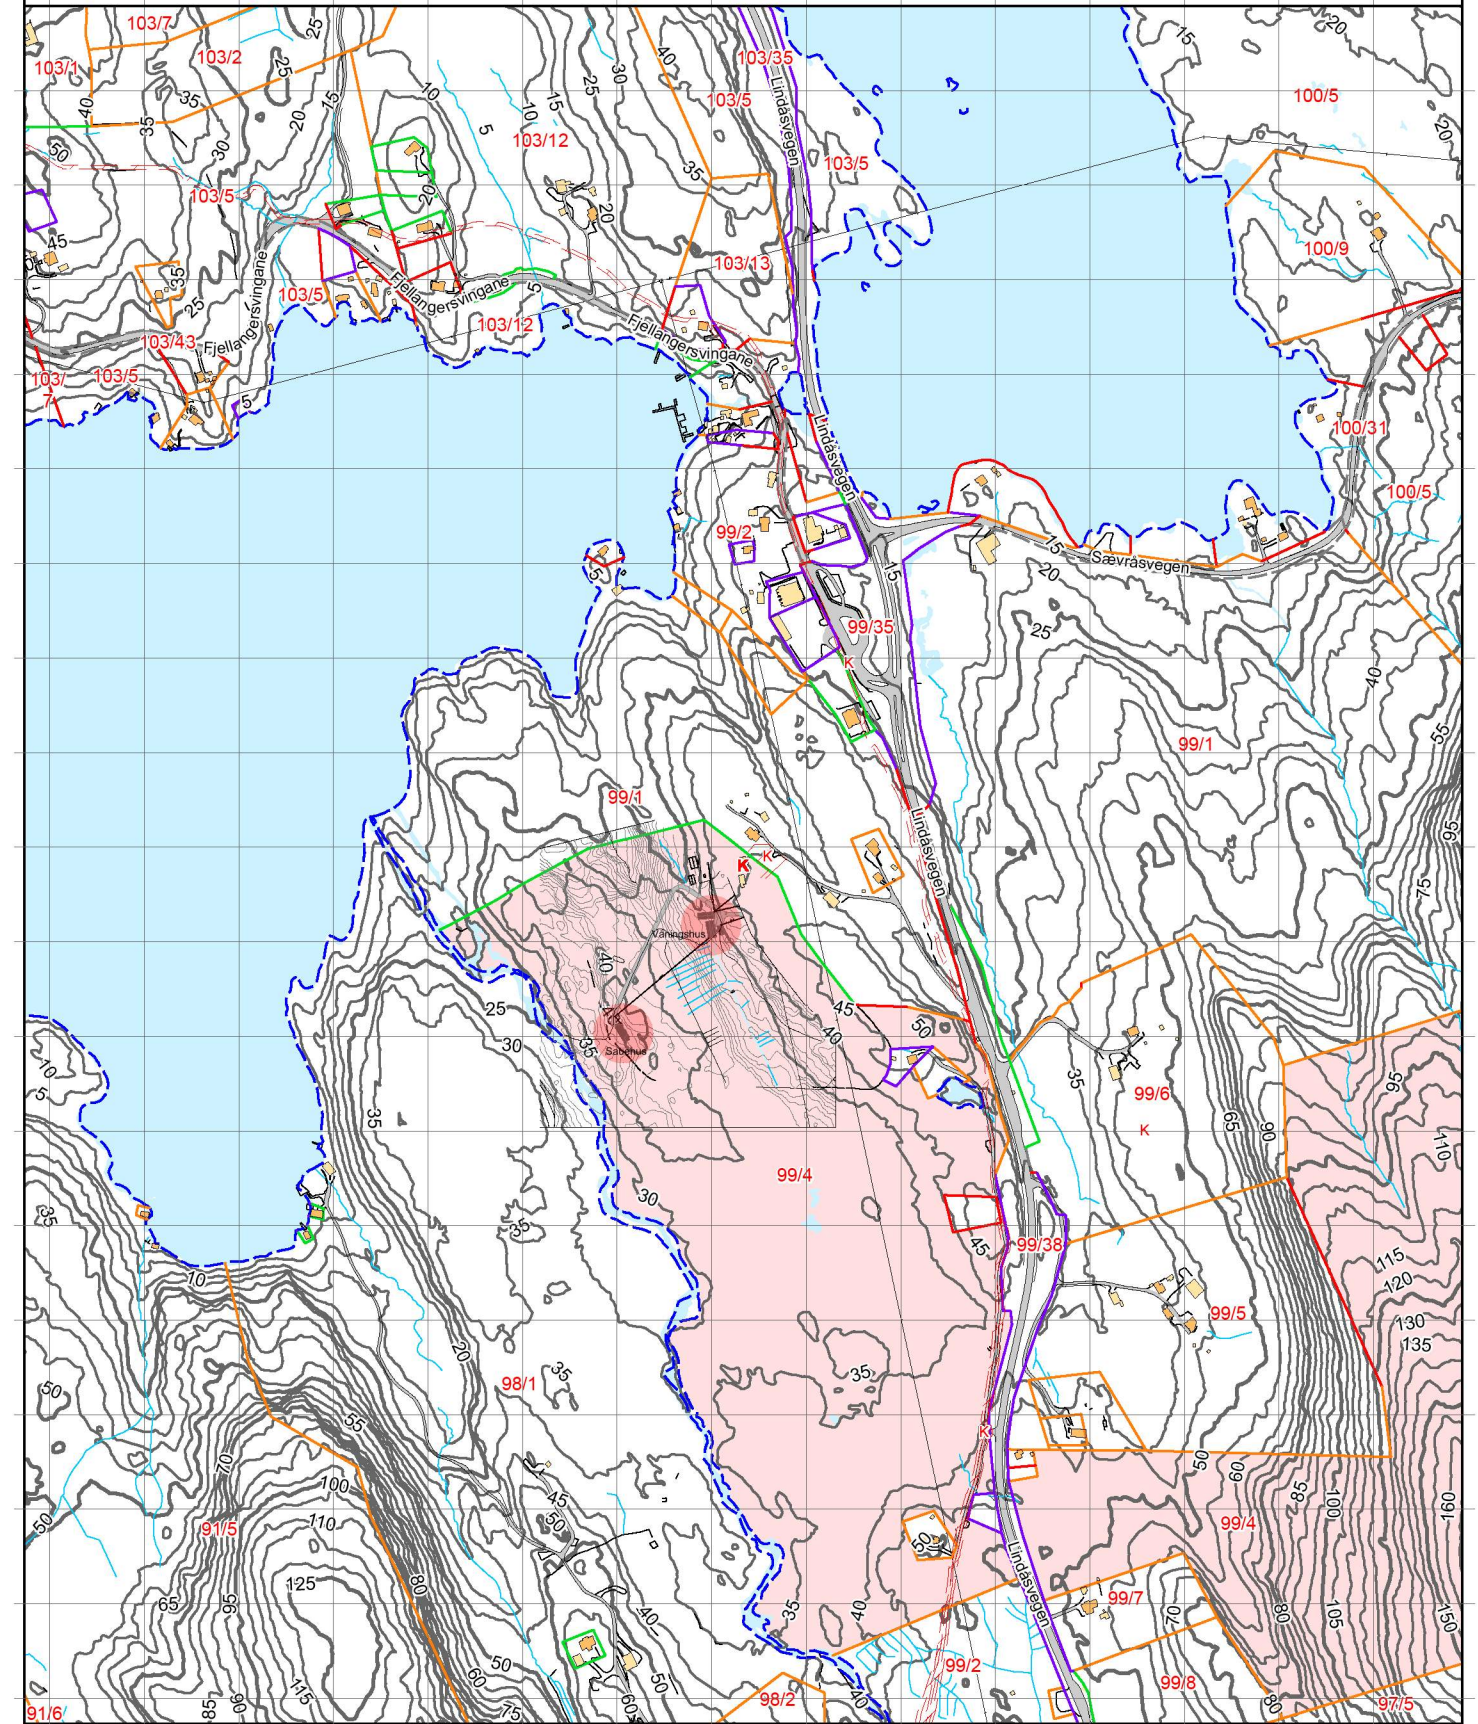

Kartgrunnlag: Geovekst - 8193

Det tas forbehold om feil og mangler i kartet.
 Kartet kan ikke benyttes i byggesaksbehandling.