

SITUASJONSKART

Gnr/Bnr: Gnr 23 Bnr 443
Adresse:
Eigar/søkar: Arve og ANNE HILDE G. REIGSTAD
Kvalitet: FKB-B



MELAND
KOMMUNE




Målestokk: 1:500
Dato: 17.09.2019

Gjeldande plan: Reguleringsplan
Planformål: Bustad
Vår referanse: HOK

Sign.

- | | | | |
|-----------|------------------------|--|------------|
| — — — — | Gjerde | | Bolighus |
| - - - - - | Usikker eigedomsgrense | | Andre bygg |
| — — — — | Målt eigedomsgrense | | |

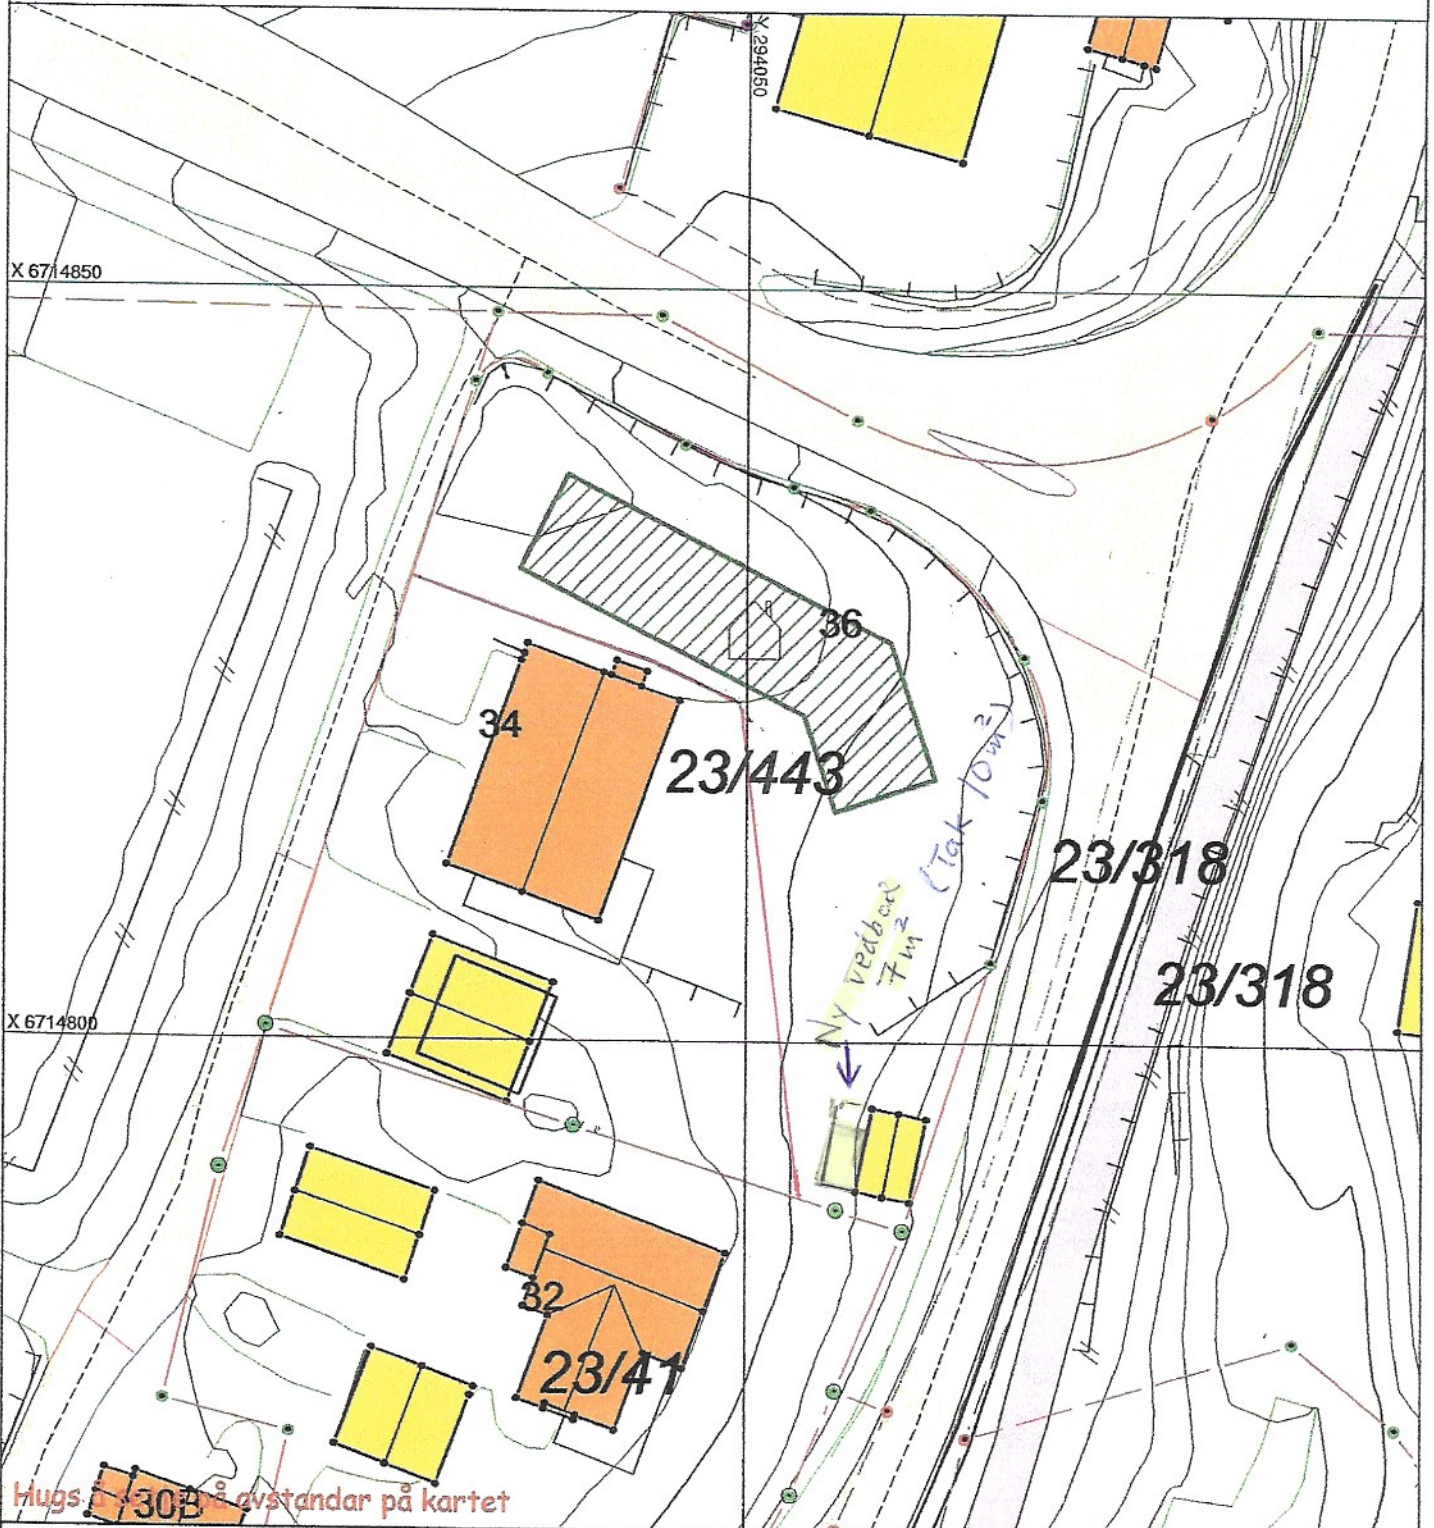

SITUASJONSPLAN

Tiltak

Underskrift Situasjonsplan

Dato