


Søk etter innhold i valgte kilder

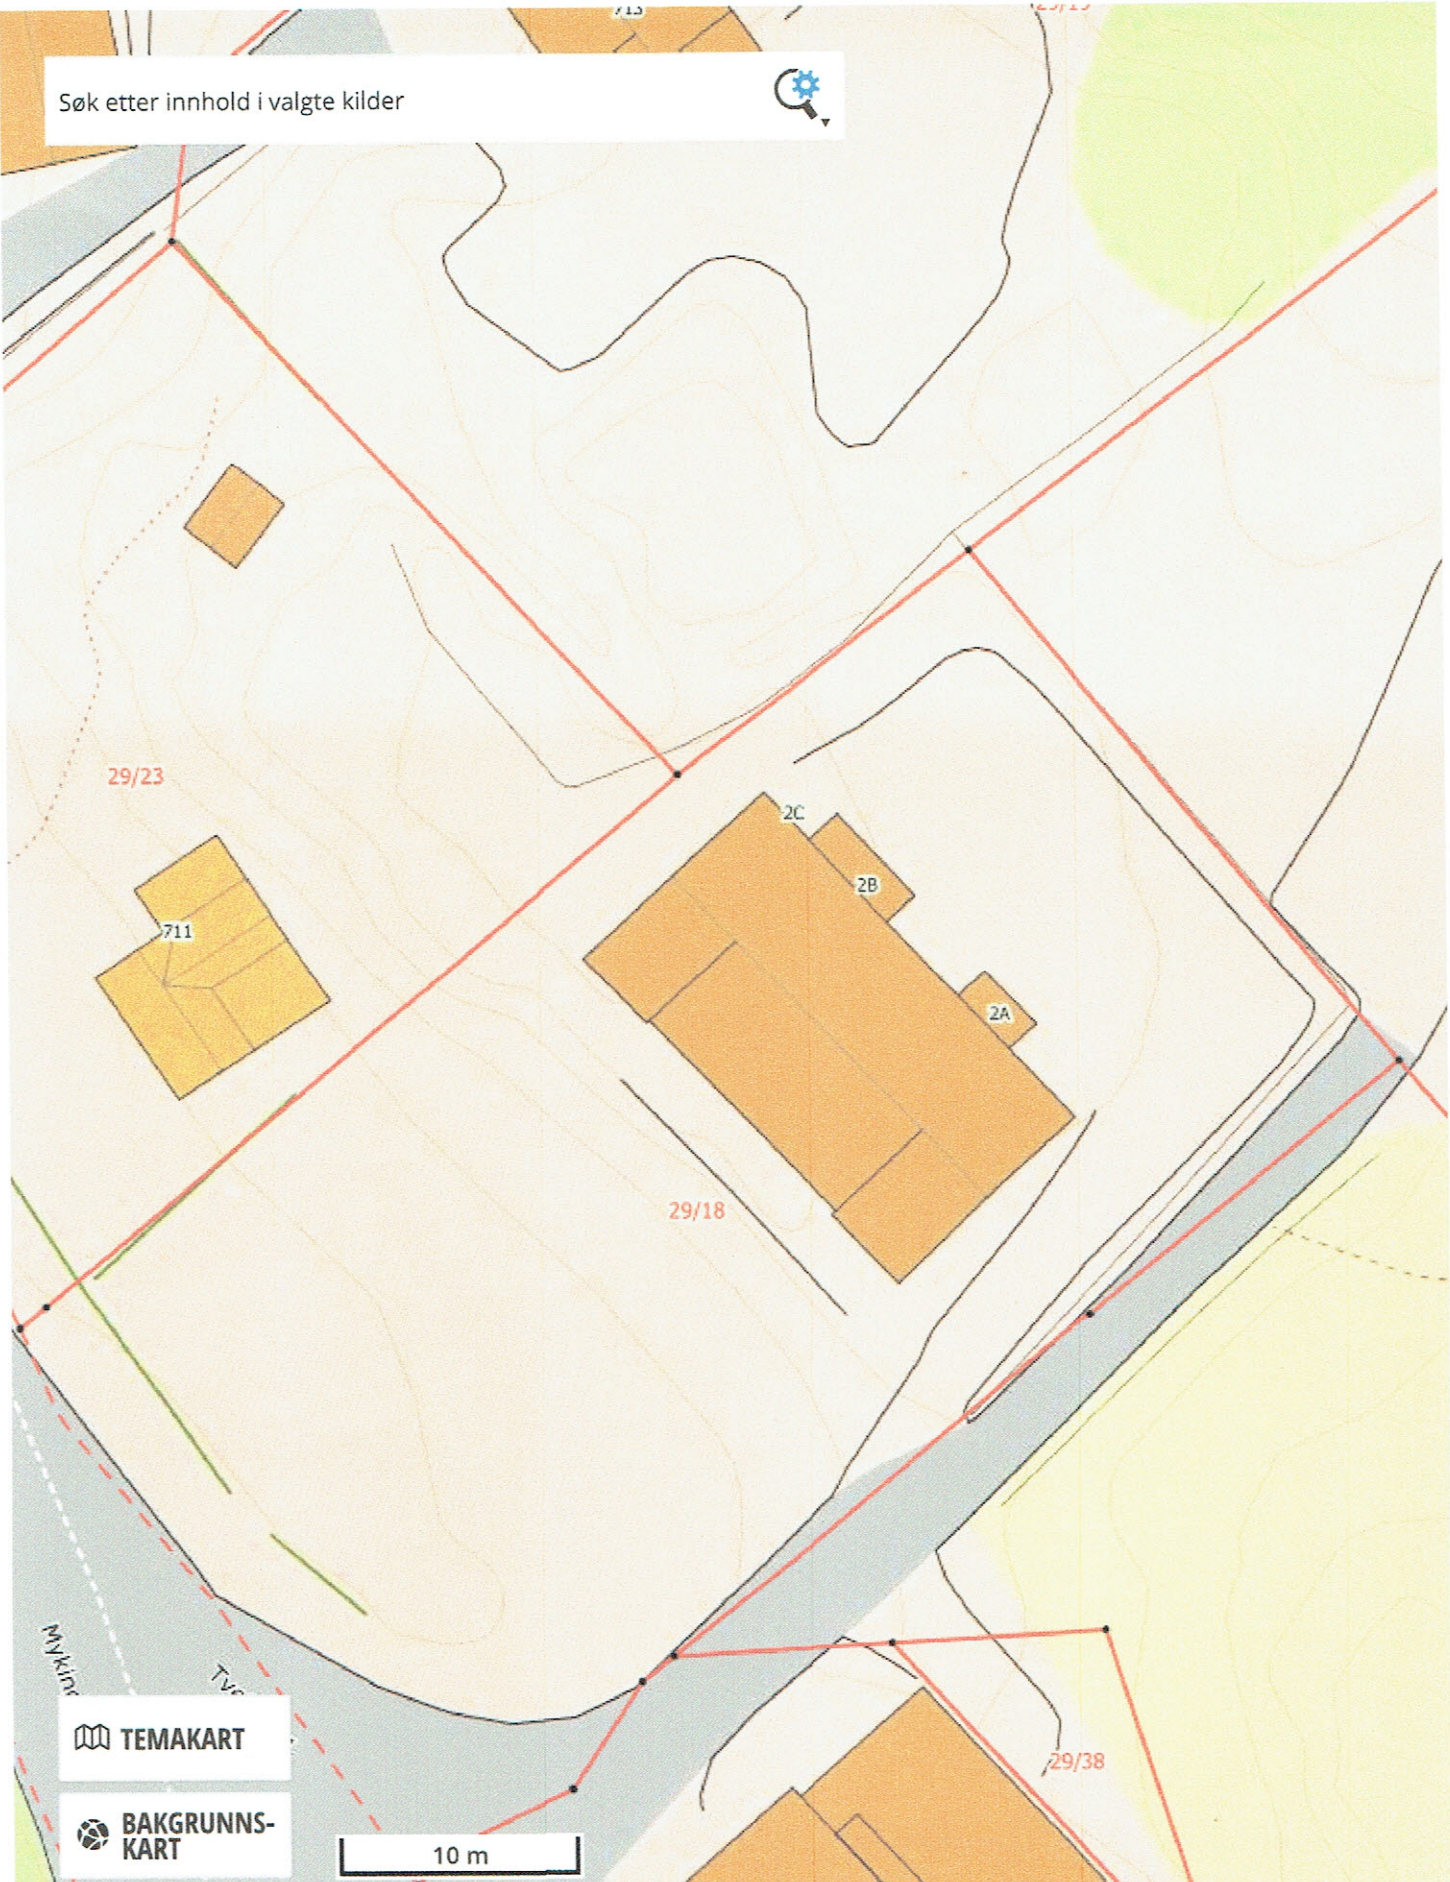

TEMAKART

BAKGRUNNSKART

10 m

EPSG:32632 N: 6730862 Ø: 300485

Målestokk 1 : 312






© 2020 Norkart AS/Geovekst og kommunene/OpenStreetMap/NASA, Meti  
Copyright © 2020 Digitale Medier 1881 AS – Norges beste katalogtjeneste.

Dei gamle slomkummene står i skyggen av  
treet mitt i myren



Søk etter innhold i valgte kilder

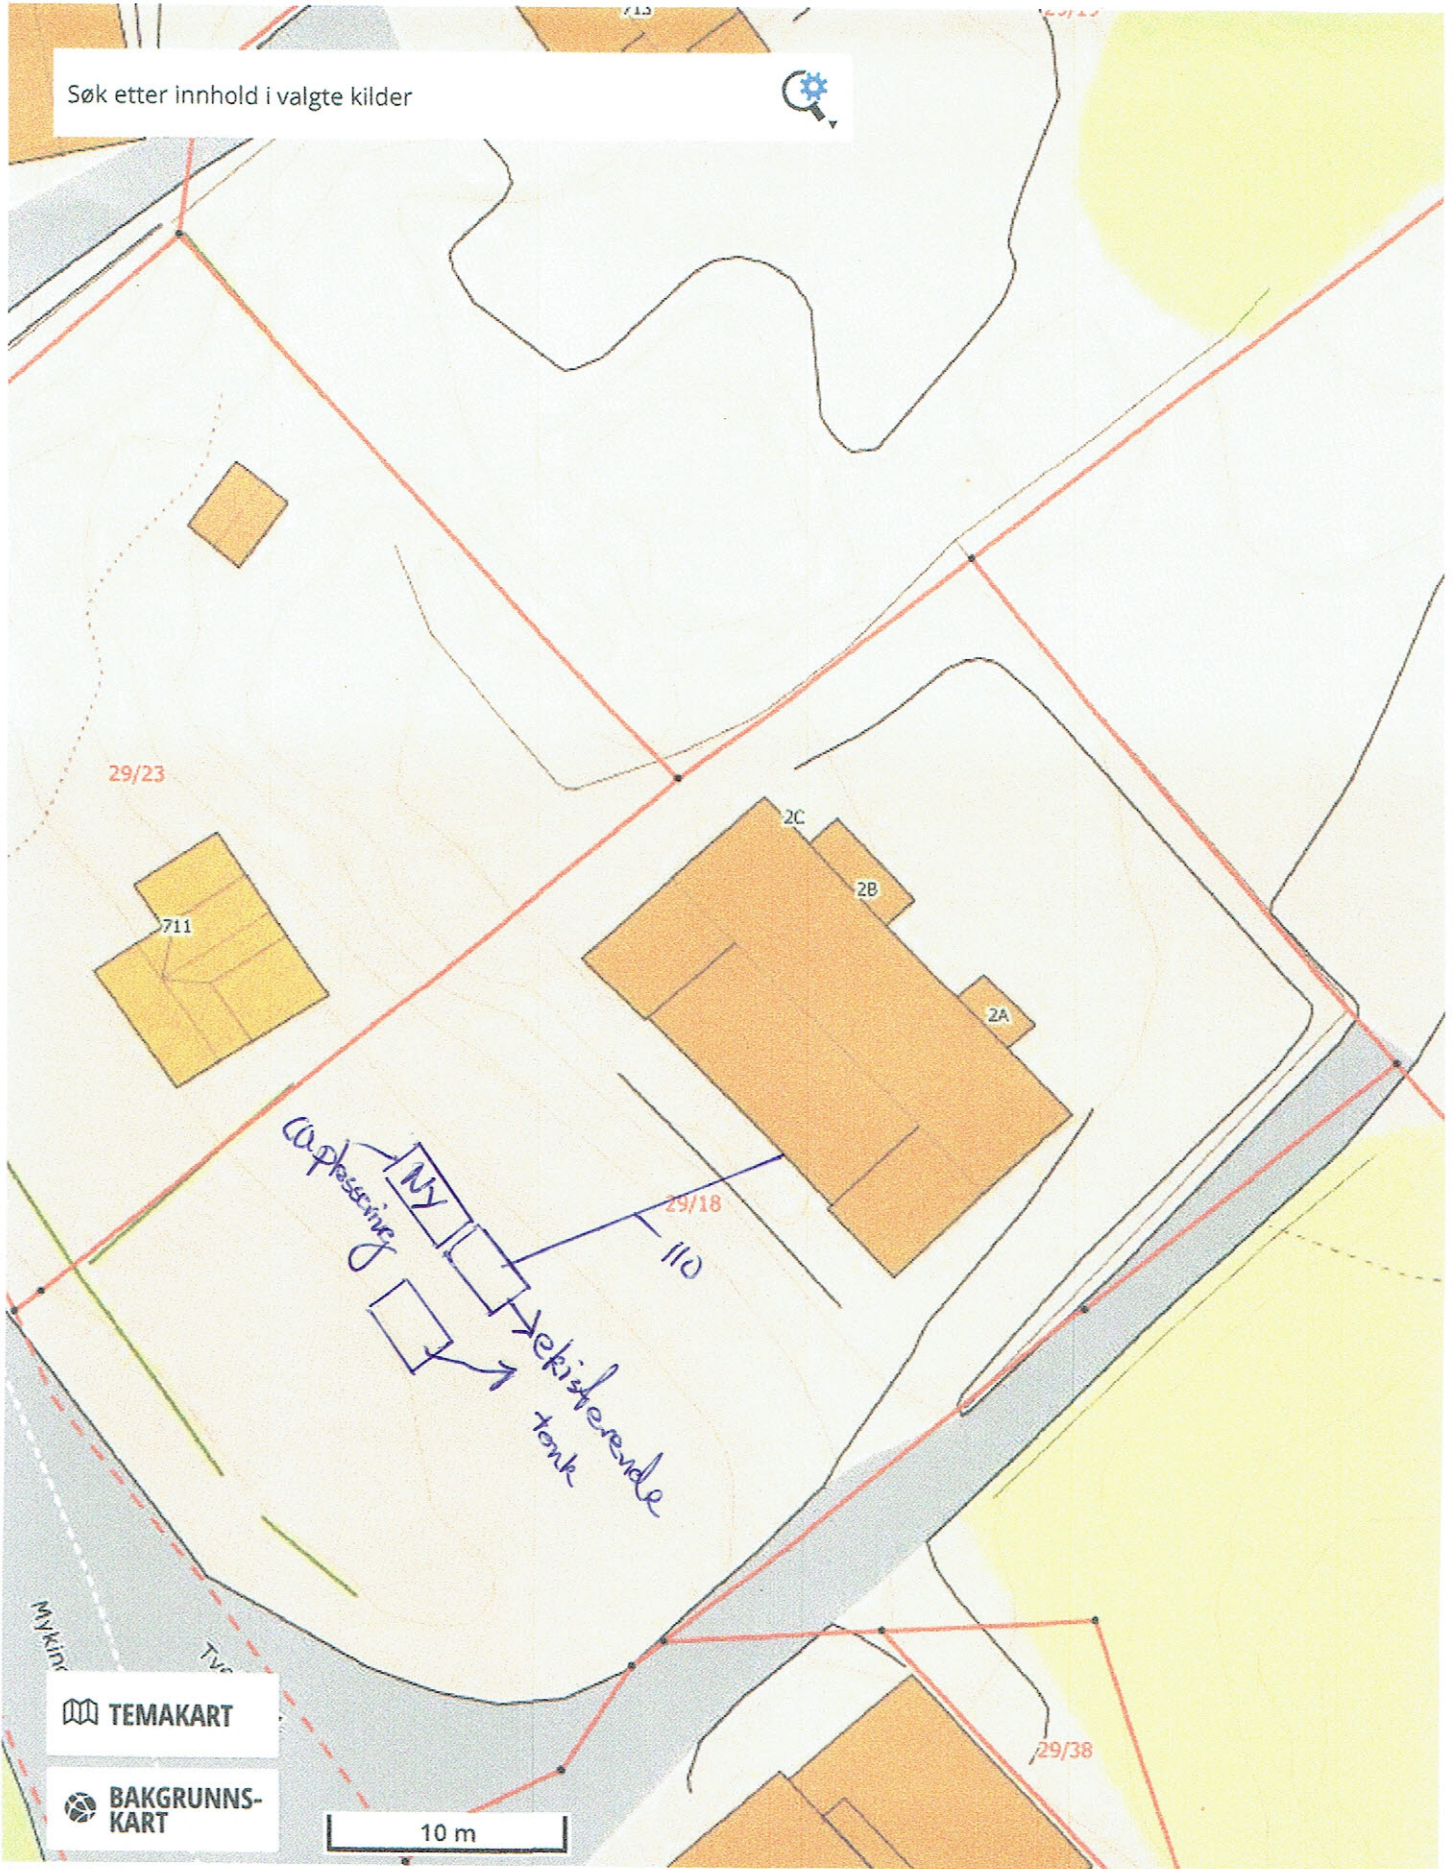

TEMAKART

BAKGRUNNSKART

10 m

EPSG:32632 N: 6730862 Ø: 300485

Målestokk 1 : 312