


Søk etter innhold i valgte kilder

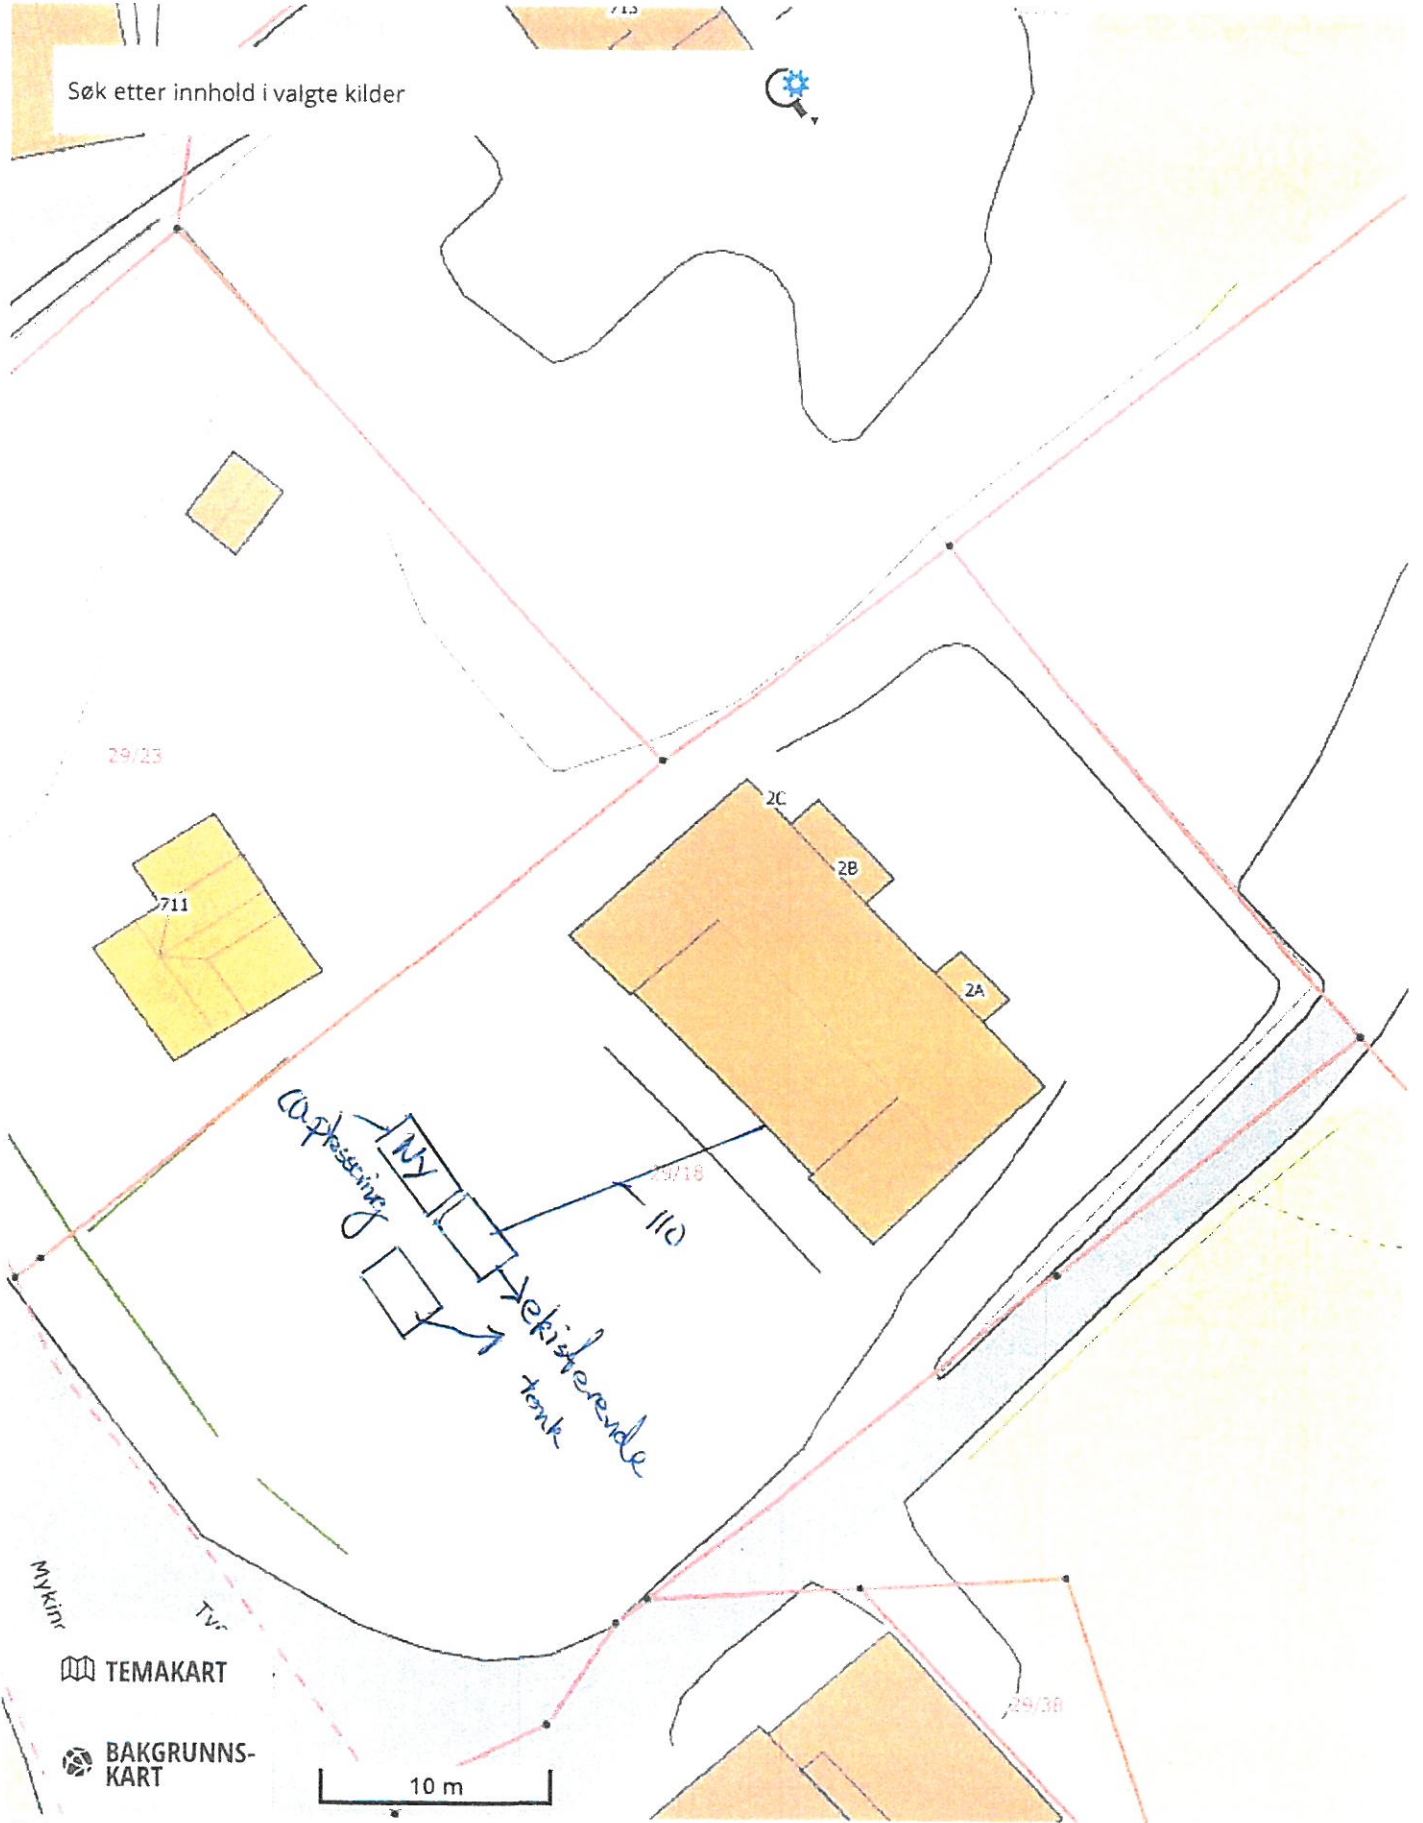

EPSG:32632 N: 6730862 Ø: 300485

Målestokk 1 : 312

MYKIN
TVE

TEMAKART


BAKGRUNNSKART

SKARSVÅG
Rør og Interier as
Tlf. 95 37 67 30 - www.skarsvag-for.til

Melandsvegen 15, 5918 Frekhaug

17/8-20
[Handwritten signature]

Søk etter innhold i valgte kilder

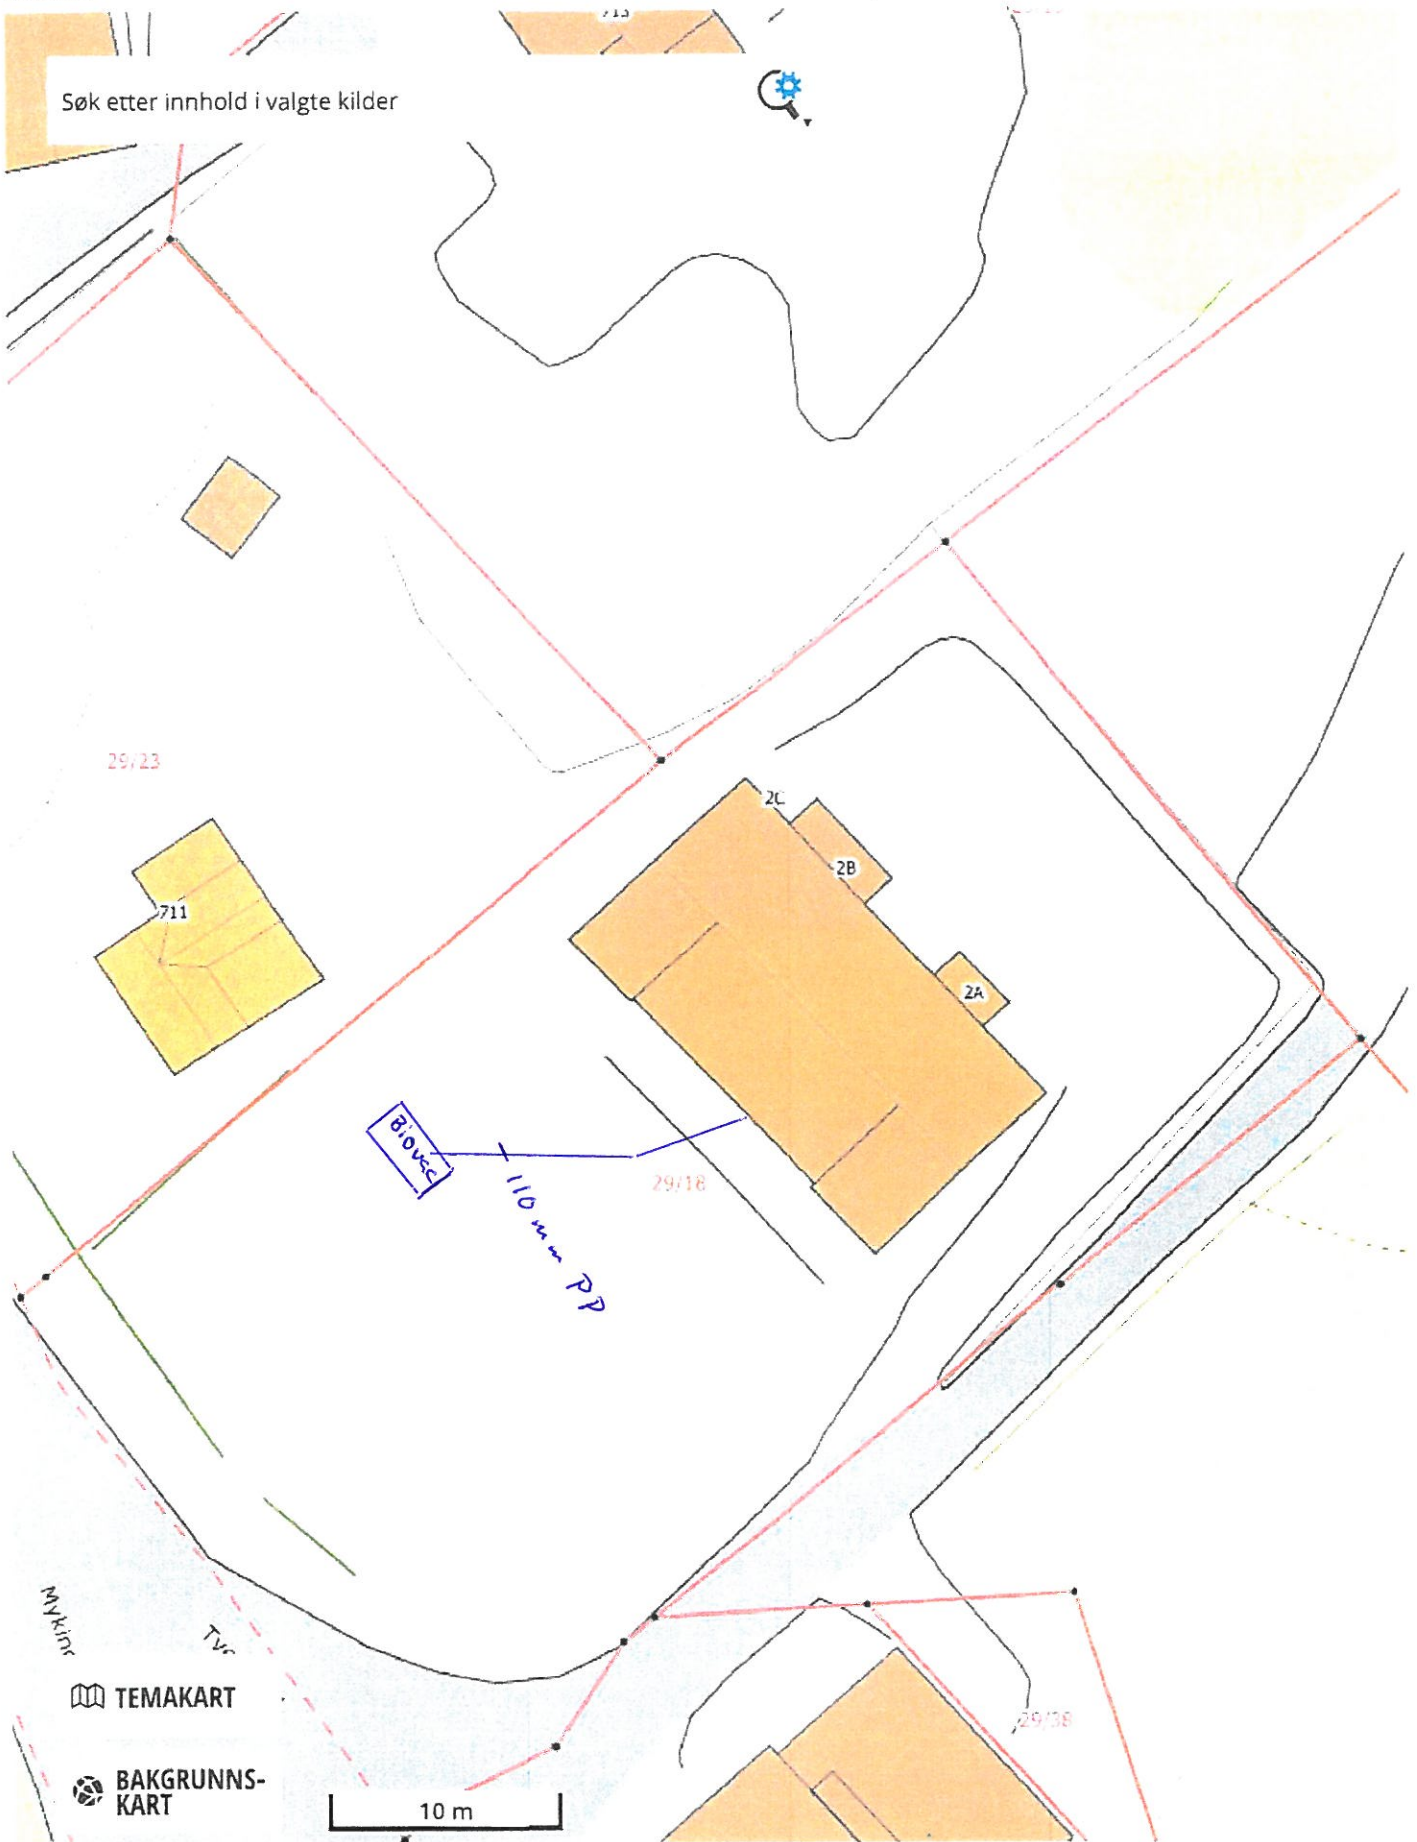

EPSG:32632 N: 6730862 Ø: 300485

Målestokk 1 : 312

SKARSVÅG
 Rør og Interiør as
 tlf. 56 17 07 10 - www.skarsvag-ror.no
 Melandsvegen 15, 5918 Frekhaug

14/8-20
[Handwritten signature]