

Angi bygningsdata

Fyll inn data for etterregistrert bygning



Bygningsnr:

Tatt i bruk

? Ukjent, antatt.

Bygningsdata

- Bygningstype ?
- Vannforsyning
- Avløp
- Næringsgruppe

Sefrakminne Bebygd areal ? Uten bebygd area

Kulturminne

Representasjonspunkt
 Nord Øst Verifisert

 Har heis

- Energikilder
- Elektrisk
 - Olje/parafin/fl.brensel
 - Biobrensel
 - Solenergi
 - Varmepumpe
 - Gass
 - Fjernvarme
 - Annen energikilde

- Oppvarmingstyper
- Elektrisk
 - Sentralvarme
 - Annen oppvarming

Etasjer:

Etasjenr	Ant boenheter	BRA bolig	BRA annet

-
-
-


Sum etasjedata:

Ant.boenh. BRA bol BRA anne BRA tota BTA boli BTA anne BTA total Alt.areal Alt.areal2

Bruksenheter:

Adresse	Bruksenhet	Type	Matrikkelenhet

-
-
-
-

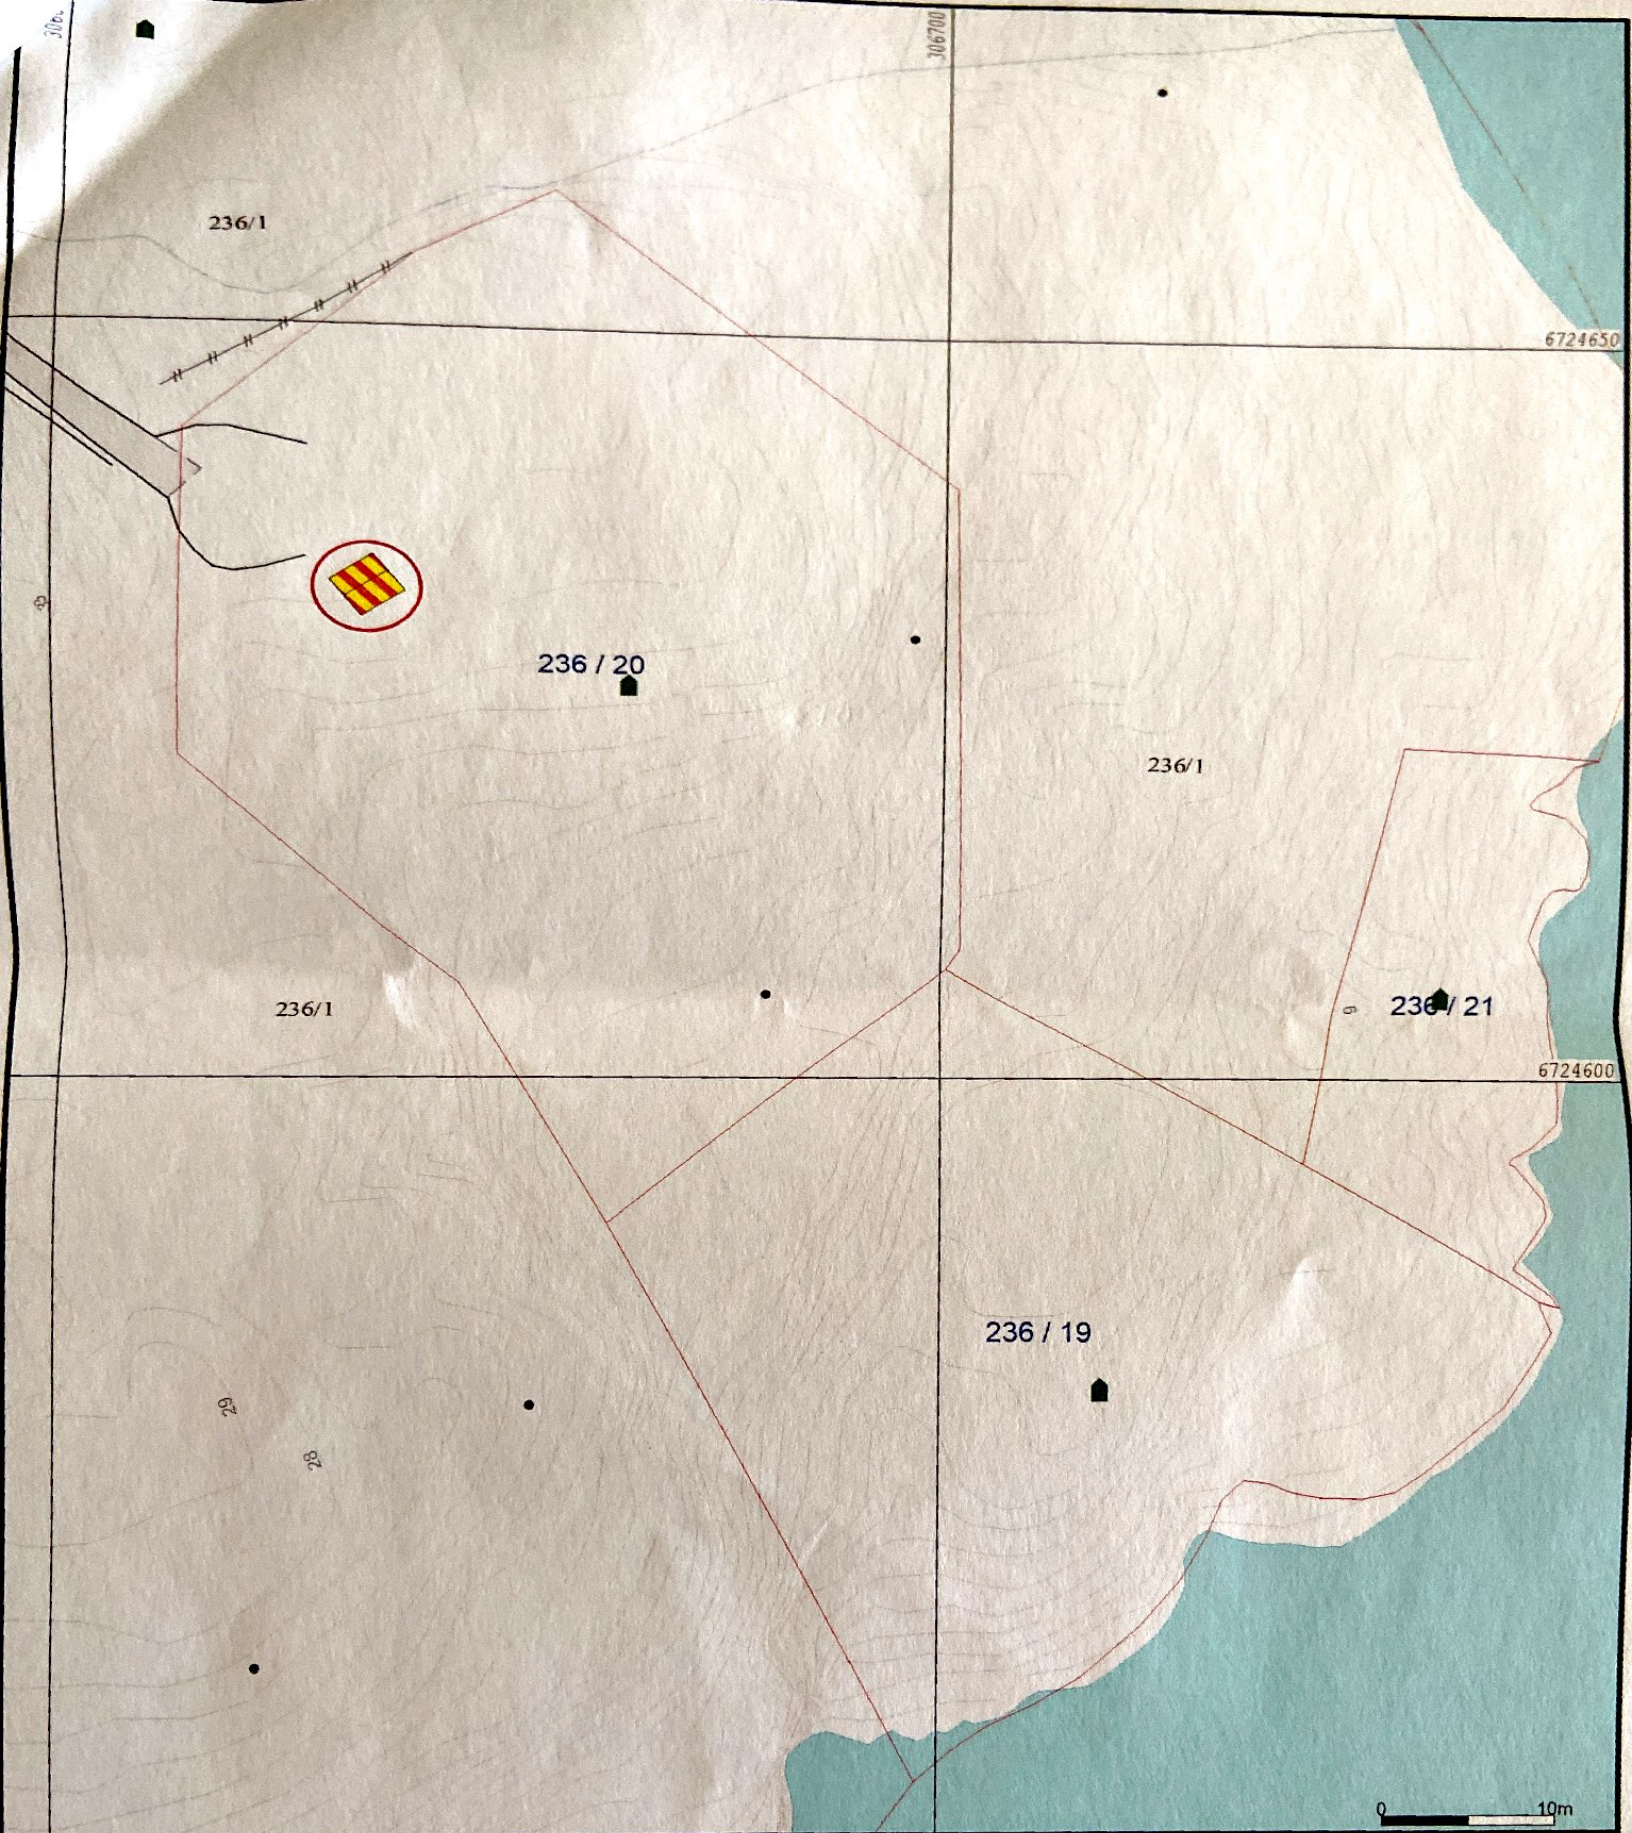

- Måte Grenser
- Registrerte Grenser
- Udefinert grenser
- Terrengmåte grense
- Konstruert grensepunkt
- Bolig
- Bustad m/leilighet
- Våningshus
- Større bustader
- Hytte/feriehus
- Garasje/uthus
- Industri/lager
- Andre bygg

Beliggenhet og høyder må oppfattes som orienterende.
 Koordinatsystem: UTM(EUREF89) - SONE 32 (EPSG:32632)
 Høydesystem: (EPSG:)



Alver kommune
 Kart og Oppmåling

Grunnkart.



Dato: 2020.08.06

Sign: SSO

G.nr. 236, b.nr. 20.

Målestokk
 1:500