


Fra: Larissa Dahl
Sendt: mandag 31. august 2020 10:31
Til: 'sh@skalarib.no'
Kopi: 'daniel.signowski1309@outlook.com'
Emne: Trong for opplysningar gbnr 349/93 endring av løyve

Hei! Viser til endringssøknad mottatt 26.08.20. Vi kan ikkje se at du har sendt nabovarsel ved endringa. Det er gitt dispensasjon av Fylkeskommune frå byggjegrænse mot fylkesveg i saka (15,5 meter inkludert takutspring til vegsenterlina). Når dere går nærare så må det gis dispensasjon frå byggjegrænse mot veg på nærare avstand. Saka må sendast til Fylkeskommune for handsaming av ny dispensasjon før vi kan ta stode til saka.

Det er ikkje vedlagt situasjonskart som viser ny situasjon for plassering av bustad og garasje.

Godkjent kart var slik:

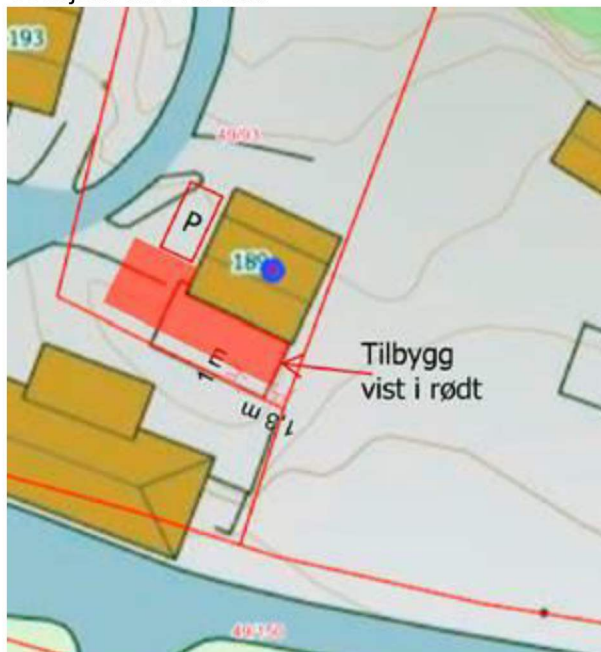

Du beskriver i søknaden nå at tilbygget kommer 1 m nærare veg, det betyr at det kommer 0 m frå nabogrense med eier av gbnr 349/ 11. Det ligg samtykke frå eieren av gbnr 349/11 for plassering at tilbygg 0 meter frå hans grense, men vi oppfatte at tilbygget kommer over grensen på gbnr 349/11 sin grunn etter telefonsamtale med grunneigar i vår 2020.

Det ligg samtykke frå eieren av gbnr 349/13 for plassering at tilbygg 1,3 meter frå hans grense. Om tilbygget kommer nærare enn det som er avtalt med gbnr 349/11 og gbnr 349/13 er det nødvendig med nytt samtykke frå eieren.

Opplysningar skal sendast inn innafor 10.10.20.

Larissa Dahl | Rådgjevar Plan og byggesak

E-post: byggesak@alver.kommune.no

Innbyggjarservice: +47 56 37 50 00

www.alver.kommune.no

Ved ytterlegare spørsmål, ver venleg å ta kontakt med oss på innbyggjarservice. Informasjon om opningstider finn du på www.alver.kommune.no/innhald/plan-bygg-og-eiendom/treng-du-hjelp/ eller ved å ringe telefon 56 37 50 00.

Innsending av søknadar og anna dokumentasjon i saker skal sendast til postmottak@alver.kommune.no