



Oversiktskart for 1 / 392

Målestokk 1:2 000
EUREF89 UTM Sone 32

6716500
6716400
6716300
6716200

Brodden

Roslandvegen

Sotra Krossnesvika

Krossmset

Krossnesveien


Nordhordlandsbrua

1 / 392



80m

294400
294500
294600
294700
294800

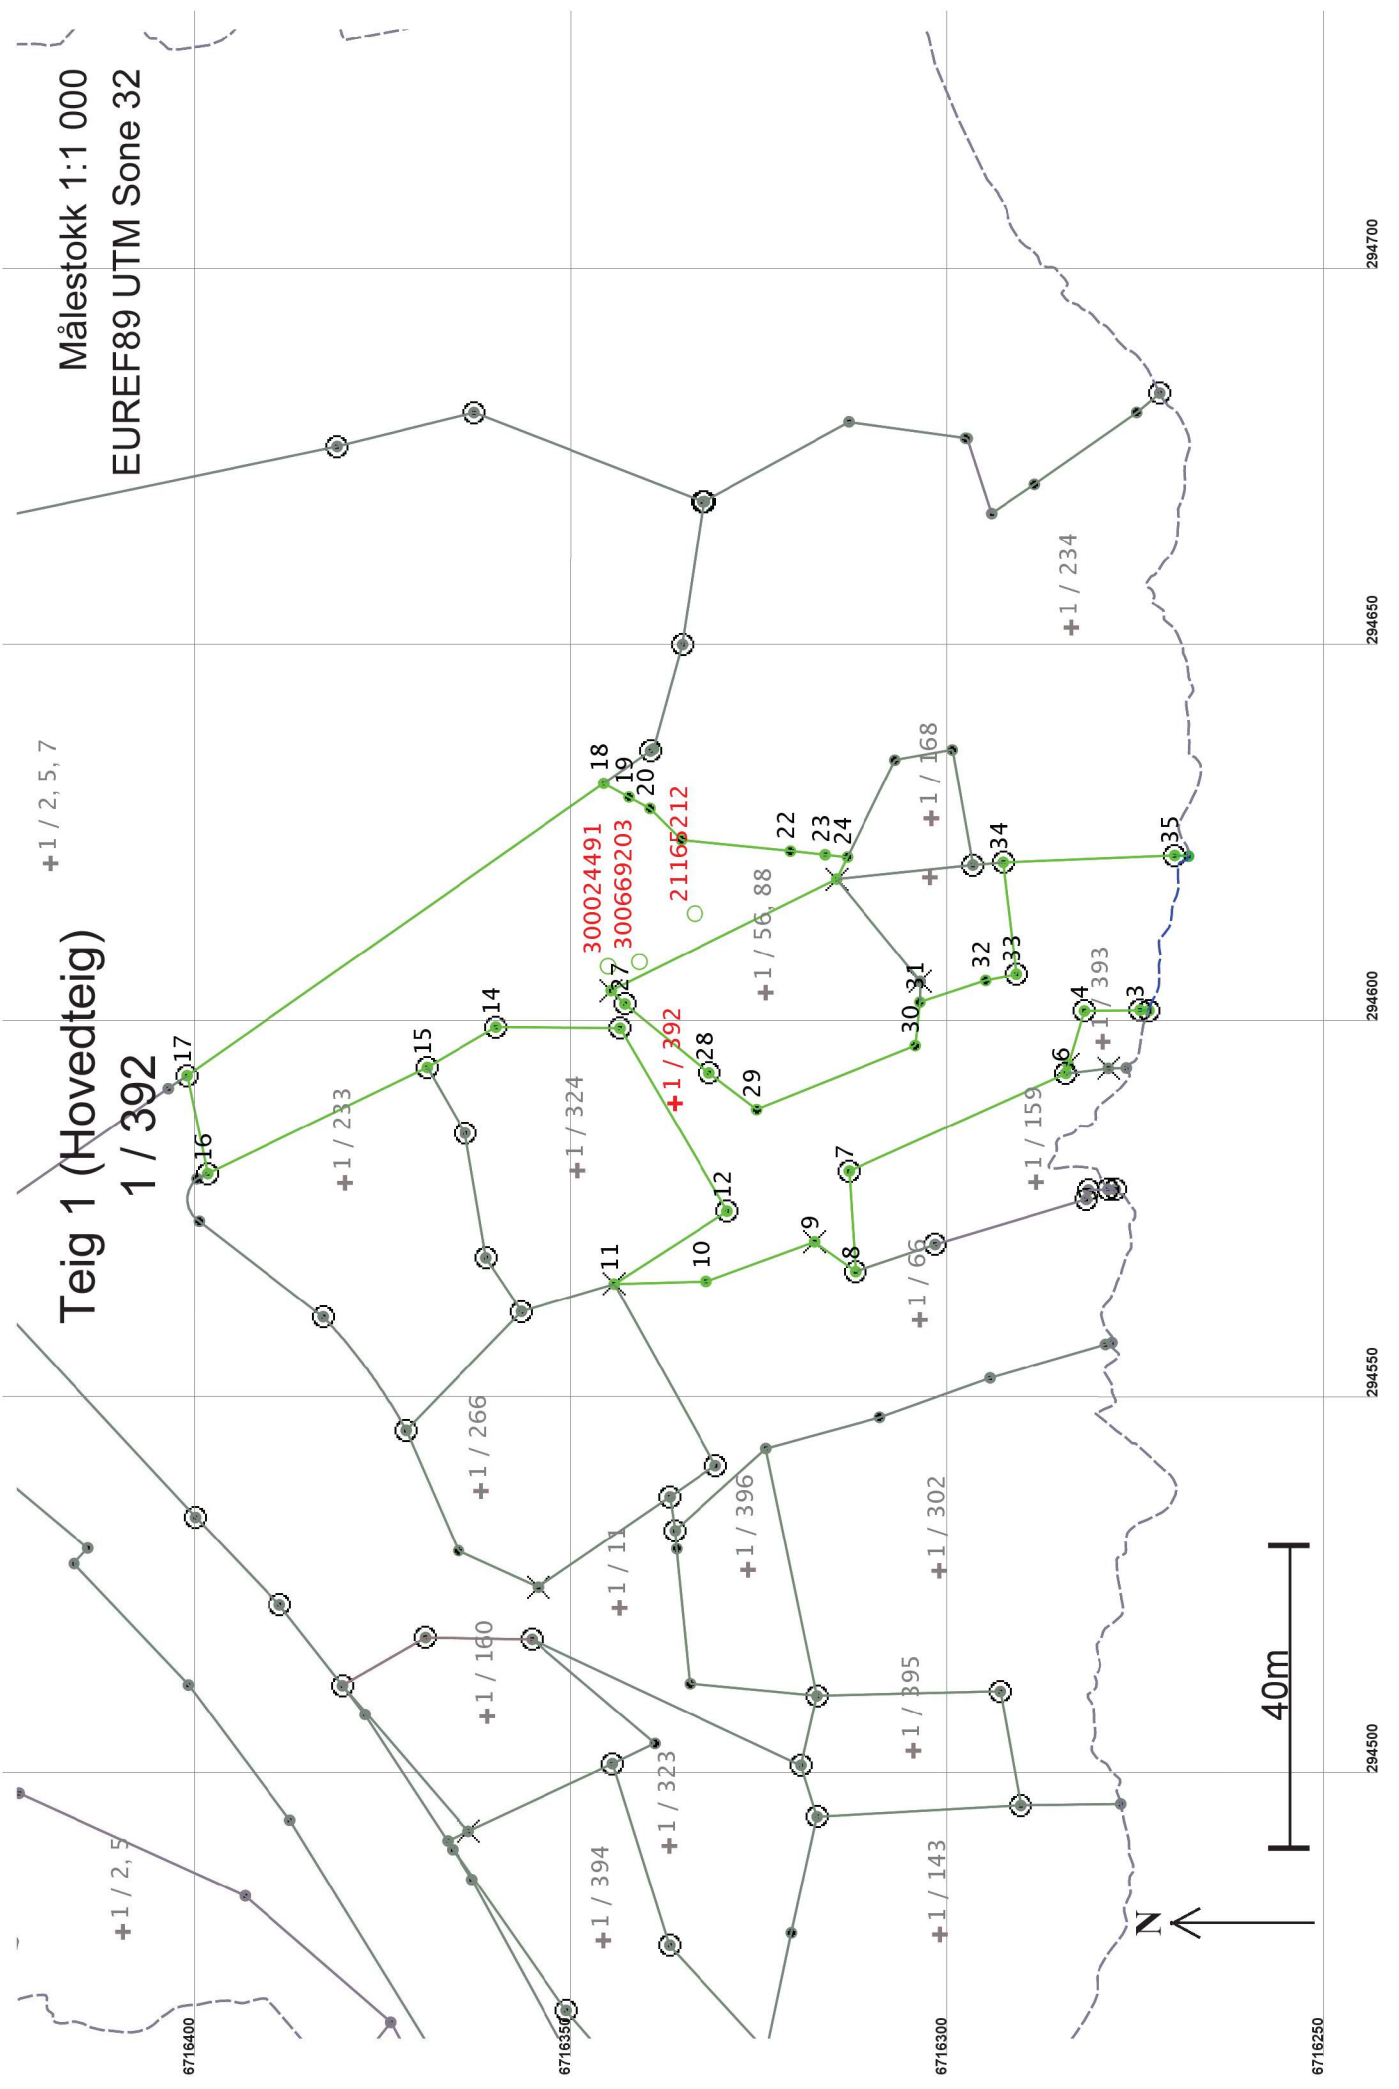

Teig 1 (Hovedteig)
1 / 392

Målestokk 1:1 000
EUREF89 UTM Sone 32

40m



Areal og koordinater

Areal: 2 976,2 Arealmerknad: Hjelpelinje vannkant

Representasjonspunkt: Koordinatsystem: EUREF89 UTM Sone 32

Nord: 6716337 Øst: 294589

Grensepunkt / Grenselinje

Løpenr	Nord	Øst	Grensemerke nedsatt i / Lengde Hjelpelinjetype	Målemetode	Nøyaktighet	Radius
1	6716268,72	294621,72	Ikke spesifisert Geometrisk hjelpepunkt 22,29 Vannkant	24 Digitalt stereoinstrument	30	30
2	6716273,95	294601,22	Ikke spesifisert Offentlig godkjent grensemerke 1,18 Ikke hjelpelinje	10 Terrengmålt	10	13
3	6716275,13	294601,27	Fjell Offentlig godkjent grensemerke 7,44 Ikke hjelpelinje	10 Terrengmålt	10	10
4	6716282,57	294601,17	Fjell Offentlig godkjent grensemerke 7,40 Ikke hjelpelinje	10 Terrengmålt	10	10
5	6716284,72	294594,09	Fjell Kors 1,22 Ikke hjelpelinje	10 Terrengmålt	10	10
6	6716285,02	294592,91	Fjell Offentlig godkjent grensemerke 31,61 Ikke hjelpelinje	10 Terrengmålt	10	10
7	6716313,83	294579,90	Fjell Offentlig godkjent grensemerke 13,34 Ikke hjelpelinje	96 GPS kinematisk (Real time kinematic)	10	10
8	6716312,97	294566,59	Mur Offentlig godkjent grensemerke 6,73 Ikke hjelpelinje	96 GPS kinematisk (Real time kinematic)	10	10
9	6716318,42	294570,54	Fjell Kors 15,30 Ikke hjelpelinje	96 GPS kinematisk (Real time kinematic)	10	10
10	6716332,79	294565,29	Mur Murhjørne 12,20 Ikke hjelpelinje	96 GPS kinematisk (Real time kinematic)	10	10
11	6716344,98	294564,93	Fjell Kors 17,82 Ikke hjelpelinje	96 GPS kinematisk (Real time kinematic)	10	10
12	6716330,01	294574,59	Ikke spesifisert Offentlig godkjent grensemerke 28,14 Ikke hjelpelinje	96 GPS kinematisk (Real time kinematic)	10	10
13	6716344,22	294598,88	Fjell Offentlig godkjent grensemerke 16,51 Ikke hjelpelinje	10 Terrengmålt	10	10

Løpenr	Nord	Øst	Grensemerke nedsatt i / Lengde Hjelpelinjetype	Målemetode	Nøyaktighet	Radius
14	6716360,73	294599,03	Jord Offentlig godkjent grensemerke 10,59 Ikke hjelpelinje	10 Terrengmålt	10	10
15	6716369,87	294593,69	Ikke spesifisert Offentlig godkjent grensemerke 32,37 Ikke hjelpelinje	10 Terrengmålt	10	10
16	6716399,00	294579,57	Fjell Offentlig godkjent grensemerke 13,31 Ikke hjelpelinje	10 Terrengmålt	10	10
17	6716401,73	294592,60	Fjell Offentlig godkjent grensemerke 67,59 Ikke hjelpelinje	10 Terrengmålt	10	10
18	6716346,38	294631,39	Ikke spesifisert Ukjent 3,81 Ikke hjelpelinje	10 Terrengmålt	10	10
19	6716343,04	294629,56	Ikke spesifisert Gjerdestolpe 3,17 Ikke hjelpelinje	10 Terrengmålt	10	10
20	6716340,26	294628,04	Ikke spesifisert Gjerdestolpe 5,90 Ikke hjelpelinje	10 Terrengmålt	10	10
21	6716336,08	294623,88	Ikke spesifisert Gjerdestolpe 14,54 Ikke hjelpelinje	10 Terrengmålt	10	10
22	6716321,62	294622,38	Ikke spesifisert Gjerdestolpe 4,62 Ikke hjelpelinje	10 Terrengmålt	10	10
23	6716317,02	294621,91	Ikke spesifisert Ukjent 2,98 Ikke hjelpelinje	10 Terrengmålt	10	10
24	6716314,06	294621,61	Ikke spesifisert Gjerdestolpe 3,25 Ikke hjelpelinje	10 Terrengmålt	10	10
25	6716315,49	294618,69	Fjell Kors 33,38 Ikke hjelpelinje	10 Terrengmålt	10	10
26	6716345,40	294603,86	Fjell Kors 2,52 Ikke hjelpelinje	10 Terrengmålt	10	10
27	6716343,59	294602,10	Ikke spesifisert Offentlig godkjent grensemerke 14,44 Ikke hjelpelinje	10 Terrengmålt	10	10
28	6716332,41	294592,96	Ikke spesifisert Offentlig godkjent grensemerke 7,97 Ikke hjelpelinje	10 Terrengmålt	10	10
29	6716326,08	294588,11	Ikke spesifisert Gjerdestolpe 22,69 Ikke hjelpelinje	10 Terrengmålt	10	10

Løpenr	Nord	Øst	Grensemerke nedsatt i / Lengde Hjelpelinjetype	Målemetode	Nøyaktighet	Radius
30	6716305,03	294596,58	Ikke spesifisert Gjerdestolpe	10 Terrengmålt	10	10
31	6716304,41	294602,33	5,78 Ikke hjelpelinje Ikke spesifisert Gjerdestolpe	10 Terrengmålt	10	10
32	6716295,71	294605,21	9,16 Ikke hjelpelinje Ikke spesifisert Gjerdestolpe	10 Terrengmålt	10	10
33	6716291,66	294606,02	4,13 Ikke hjelpelinje Fjell Offentlig godkjent grensemerke	10 Terrengmålt	10	10
34	6716293,39	294620,90	14,98 Ikke hjelpelinje Fjell Offentlig godkjent grensemerke	10 Terrengmålt	10	10
35	6716270,55	294621,81	22,86 Ikke hjelpelinje Fjell Offentlig godkjent grensemerke	10 Terrengmålt	10	10
			1,83 Ikke hjelpelinje			